

 INSTALLATIONSKONSULT AB Telefon 08-615 68 10. Fax 08-642 96 80 Tjärhovsgatan 8A, 116 21 Stockholm e-post: info@instra.se www.instra.se			HANDLINGSFÖRTECKNING		Disciplin V		BLAD NR 1 (1)	
			Uppdrag SÖDERTERRASSEN JOHANNESHÖV NYBYGGNAD AV BOSTÄDER RELATIONSHANDLING		Uppdrag nummer 15118			
					Signatur RBE			
					Datum 18-07-04 Senaste ändring			
Ritningsnummer	Bet	PM-Nr	Ritningens innehåll	Skala (A1)	Status	Ritningsdatum	Ändringsdatum	
PAF 7.3.11-1			<u>LUFT</u> Material-och arbetsbeskrivning Ventilation	-	RH	18-07-04		
			<u>PUNKTHUS</u>					
V-57.1-0091			Del 1, Plan 09, Luft (garage)	1:50	RH	18-07-04		
V-57.1-0092			Del 2, Plan 09, Luft (källarvåning)	1:50	RH	18-07-04		
V-57.1-0100			Plan 10, Luft (entréväning)	1:50	RH	18-07-04		
V-57.1-0110			Plan 11, Luft (normalplan)	1:50	RH	18-07-04		
V-57.1-0120			Plan 12, Luft (normalplan)	1:50	RH	18-07-04		
V-57.1-0130			Plan 13, Luft (normalplan)	1:50	RH	18-07-04		
V-57.1-0140			Plan 14, Luft (normalplan)	1:50	RH	18-07-04		
V-57.1-0150			Plan 15, Luft (normalplan)	1:50	RH	18-07-04		
V-57.1-0160			Plan 16, Luft (normalplan)	1:50	RH	18-07-04		
V-57.1-0170			Plan 17, Luft (normalplan)	1:50	RH	18-07-04		
V-57.1-0180			Plan 18, Luft	1:50	RH	18-07-04		
V-57.1-0190			Plan 19, Luft (terrassvåning)	1:50	RH	18-07-04		
V-57.1-0200			Plan 20, Luft (etagevåning)	1:50	RH	18-07-04		
V-57.1-0210			Plan 21, Luft (vindsplan)	1:50	RH	18-07-04		
V-57.1-0220			Plan 22, Luft (takplan)	1:50	RH	18-07-04		
			<u>SCHEMA</u>					
V-57.8-100			Flödesschema Luft	-	RH	18-07-04		

FÖRKLARINGAR

MEDIA

A AVLUFT
F FRÅNLUFT
T TILLLUFT
U UTELUFT
O ÖVERLUFT

MATERIAL

1 VARMFÖRZINKAD STÅLPLÅT
2 PP-LUFT

DIMENSION

ISOLERING

B13 UTV. BRANDISOL. E130
B16 UTV. BRANDISOL. E160
K15 UTV. KONDENSISOL. 50 MM

LUFTFLÖDEN ANGES I l/s.
KANALDIM. - SAMMA SOM DONANSI. DÅR EJ ANNAT ANGES.

F1-125/B16

SEKTION B-B
A-40-2-100

AG1

DRÄNERINGSÖPPNING
TILL HUSDRÄNERING

SMÅDJURSNÄT

VATTENTÄTNING WIDECO W802

MONTAGEPLÅT 500x500

FF05
-7250-440

A2-400
CL +48,75

AS04

A

GARAGE 19P (0,40)
483 m²

FF05-GQ11

FF05-GP11

+46,750

E1260-SmC

+46,750

Trvskt. 125
CL +47,800

UD01-125
CL +47,851

1:16

1:8

U1-800x400

UD02-800x400

UK +48,70

UD06-800x400

UK +48,70

CYKELHUS 2
28 PLATSER
SE RITN. A-42-4-001

TILLUFTSGALLER
ENLIGT V

KONNEKTIONSLINJE
SE RITN. V-57.1-0092

KONNEKTIONSLINJE
SE RITN. V-52.1-0092

SEKTION A (DETALJ AG1)

[SKALA 1:100/A3]

KUPOL SIL

UL EF05 600

LASBAR

MARKNIVÄ CA +50,06

SMÅDJURSNÄT

VATTENTÄTNING WIDECO W802

MONTAGEPLÅT 500x500

FF05

A2-400

CL +48,75

GARAGE

STIGARRÖR

PP 600 DUBBELVÄGG


DRÄNERINGSÖPPNING TILL

HUSDRÄNERING

1:50

0 1 2 5

N

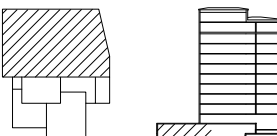

2018-07-04
RELATIONSHANDLING

instra
INSTALLATIONSKONSULT AB

TJÄRHUVSGATAN 8A
116 21 STOCKHOLM
TEL: 08-615 68 10
FAX: 08-642 96 80

☐ A Erséus Arkitekter AB 08-556 939 00
☐ K WSP 010-722 50 00
☐ E J&H Elteknik 018-59 02 04
☒ V Instra Installationskonsult 08-615 68 10
☐ L NovaMark 08-556 00 900

RITAD KONSTRUERAD
RBE BAO

DATUM ANSVARIG
2018-07-04 BENGT-ARNE OLSSON

ARBETSNUMMER
15118

REV ANT ÄNDRINGEN AVSER SIGN DATUM

Borätt

Box 6048, 171 06 SOLNA Landsvägen 50 A, SUNDBYBERG

SÖDERTERRASSEN
NYBYGGNAD AV BOSTÄDER
JOHANNESHÖV
LUFT

DEL 1, PLAN 09 (GARAGE)

SKALA A3 1:100
A1 1:50

KOD TYP POS RITINGSNUMMER REV
V-57.1-0091

F1-125/B16


A	AVLUFT
F	FRÅNLUFT
T	TILLUFT
U	UTELUFT
Ö	ÖVERLUFT

1 VARMFÖRZINKAD STÅLPLÅT
2 PP-LUFT

ISOLERING

B16	UTV. BRANDISOL. EI60
K15	UTV. KONDENSISOL. 50 MM

LUFTFLÖDEN ANGES I l/s.
KANALDIM. - SAMMA SOM DONANSL. DÄR EJ ANNAT ANGES.

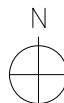

2018-07-04

RELATIONSHANDLING



116 21 STOCKHOLM
TEL: 08-615 68 10
FAX: 08-642 96 80



Box 6048, 171 06 SOLNA Landsvägen 50 A, SUNDBYBERG

☐ A Eréus Arkitekter AB

08-556 939 90

☐ K WSP

010-722 55 00

☐ E J&H Elektronik

018-59 02 04

☒ V Instra Installationskonsult

08-615 68 10

☐ L NovaMark

08-556 00 900

RITAD KONSTRUERAD
RBE

HANDLÄGGARE
BAO

ARBETSNUMMER
15118

DATUM

ANSVARIG

2018-07-04

BENG-ARNE OLSSON

SÖDERTERRASSEN
NYBYGGNAD AV BOSTÄDER
JOHANNESHOV
LUFT
DEL 2, PLAN 09 (KÄLLARVÄNING)

A3 1:100
RALA A1 1:50

KOD TYP POS

RITNINGSNAMN

REV

V-57.1-0092


.

FÖRKLARINGAR

MEDIA	F1-125/B16
A	AVLUFT
F	FRÅNLUFT
T	TILLUFT
U	UTLUFT
O	ÖVERLUFT
MATERIAL	
1	VARMFÖRZINKAD STÅLPLÅT
2	PP-LUFT

DIMENSION	
ISOLERING	
B13	UTV. BRANDISOL. E130
B16	UTV. BRANDISOL. E160
K15	UTV. KONDENSISOL. 50 MM

LUFTFLÖDEN ANGES I l/s.
KANALDIM. - SAMMA SOM DONANSI. DÄR EJ ANNAT ANGES.

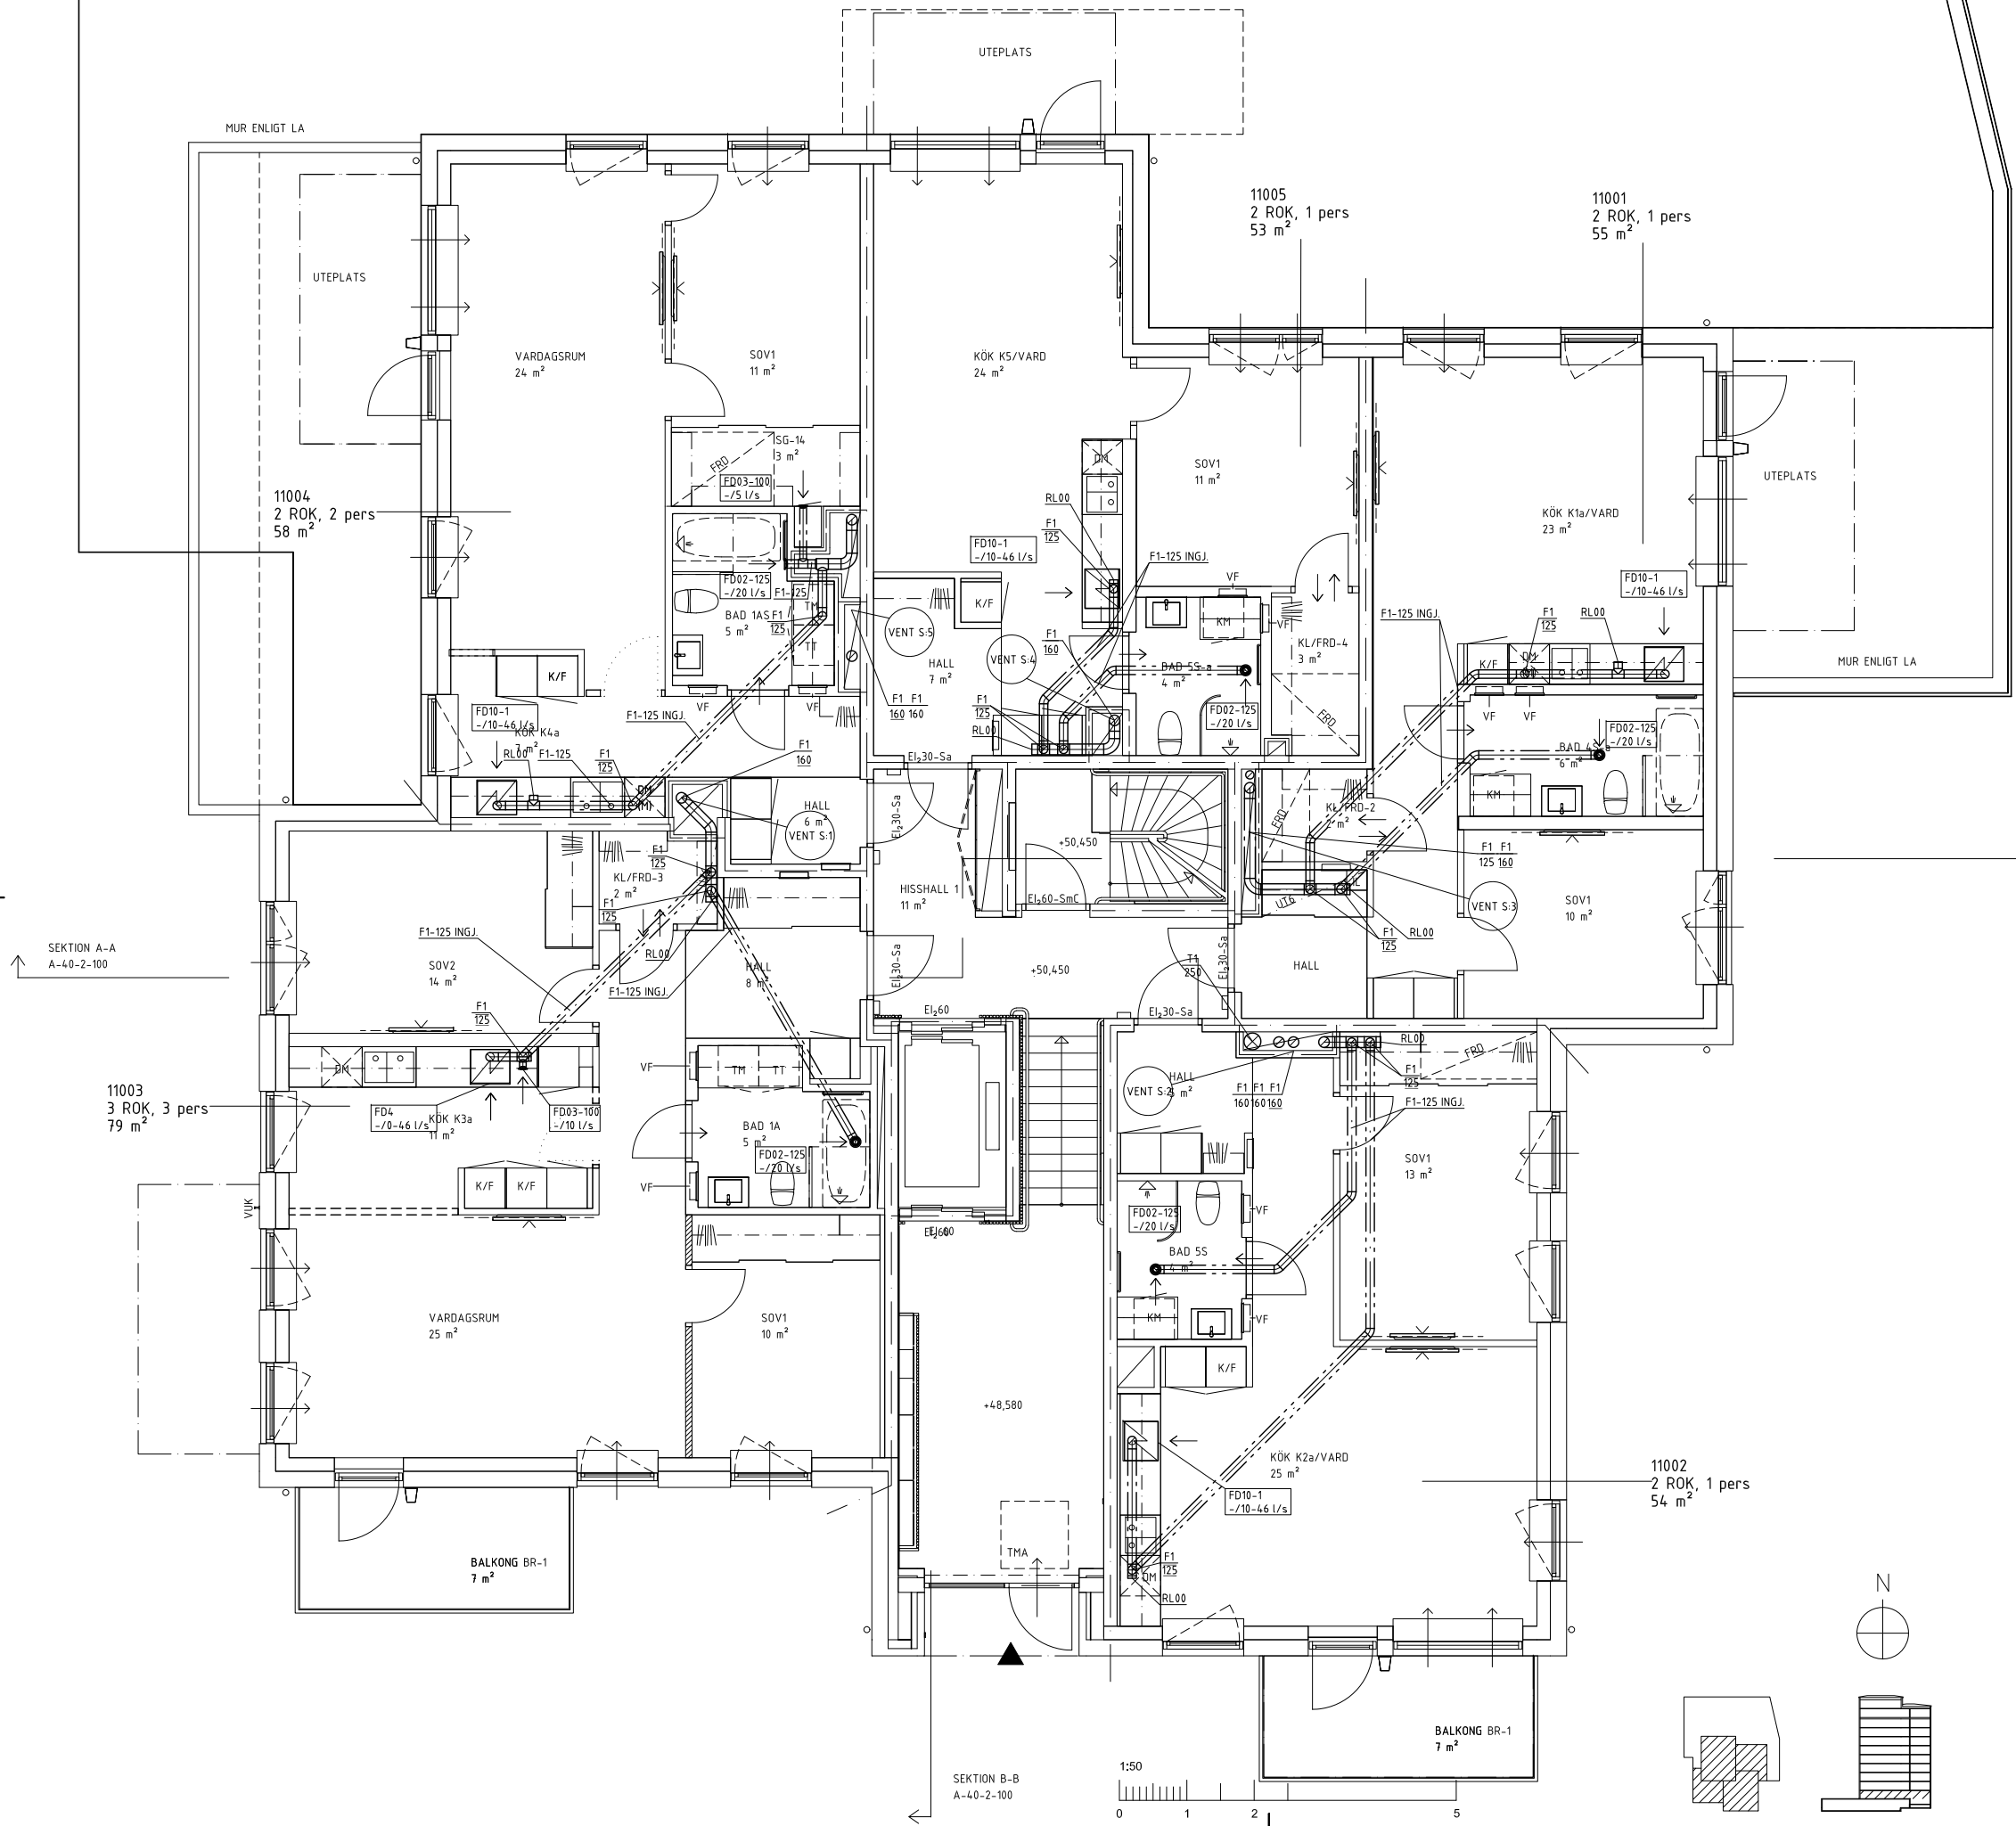


SEKTION A-A
A-40-2-100

SEKTION A-A
A-40-2-100

SEKTION B-B
A-40-2-100

1:50

0 1 2 5

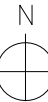

2018-07-04
RELATIONSHANDLING



TJÄRHUVSGATAN 8A
116 21 STOCKHOLM
TEL: 08-615 68 10
FAX: 08-642 96 80

REV ANT ÄNDRINGEN AVSER SIGN DATUM



Box 6048, 171 06 SOLNA Landsvägen 50 A, SUNDBYBERG

- ☐ A Erséus Arkitekter AB 08-556 939 00
- ☐ K WSP 010-722 50 00
- ☐ E J&H Elteknik 018-59 02 04
- ☒ V Instra Installationskonsult 08-615 68 10
- ☐ L NovaMark 08-556 00 900

RITAD KONSTRUERAD RBE HANDLÄGGARE BAO ARBETSNUMMER 15118

DATUM 2018-07-04 ANSVARIG BENGT-ARNE OLSSON

SÖDERTERRASSEN
NYBYGGNAD AV BOSTÄDER
JOHANNESHOF
LUFT


PLAN 10 (ENTRÉVÄNING) SKALA A3 1:100 A1 1:50

KOD TYP POS RITINGSNUMMER V-57.1-0100 REV




FÖRKLARINGAR

MEDIA	F1-125/B16
A	AVLUFT
F	FRÅNLUFT
T	TILLUFT
U	UTLUFT
O	ÖVERLUFT
MATERIAL	
1	VARMFÖRZINKAD STÅLPLÅT
2	PP-LUFT
DIMENSION	
ISOLERING	
B13	UTV. BRANDISOL. E130
B16	UTV. BRANDISOL. E160
K15	UTV. KONDENSISOL. 50 MM

LUFTFLÖDEN ANGES I l/s.
KANALDIM. - SAMMA SOM DONANSI. DÅR EJ ANNAT ANGES.

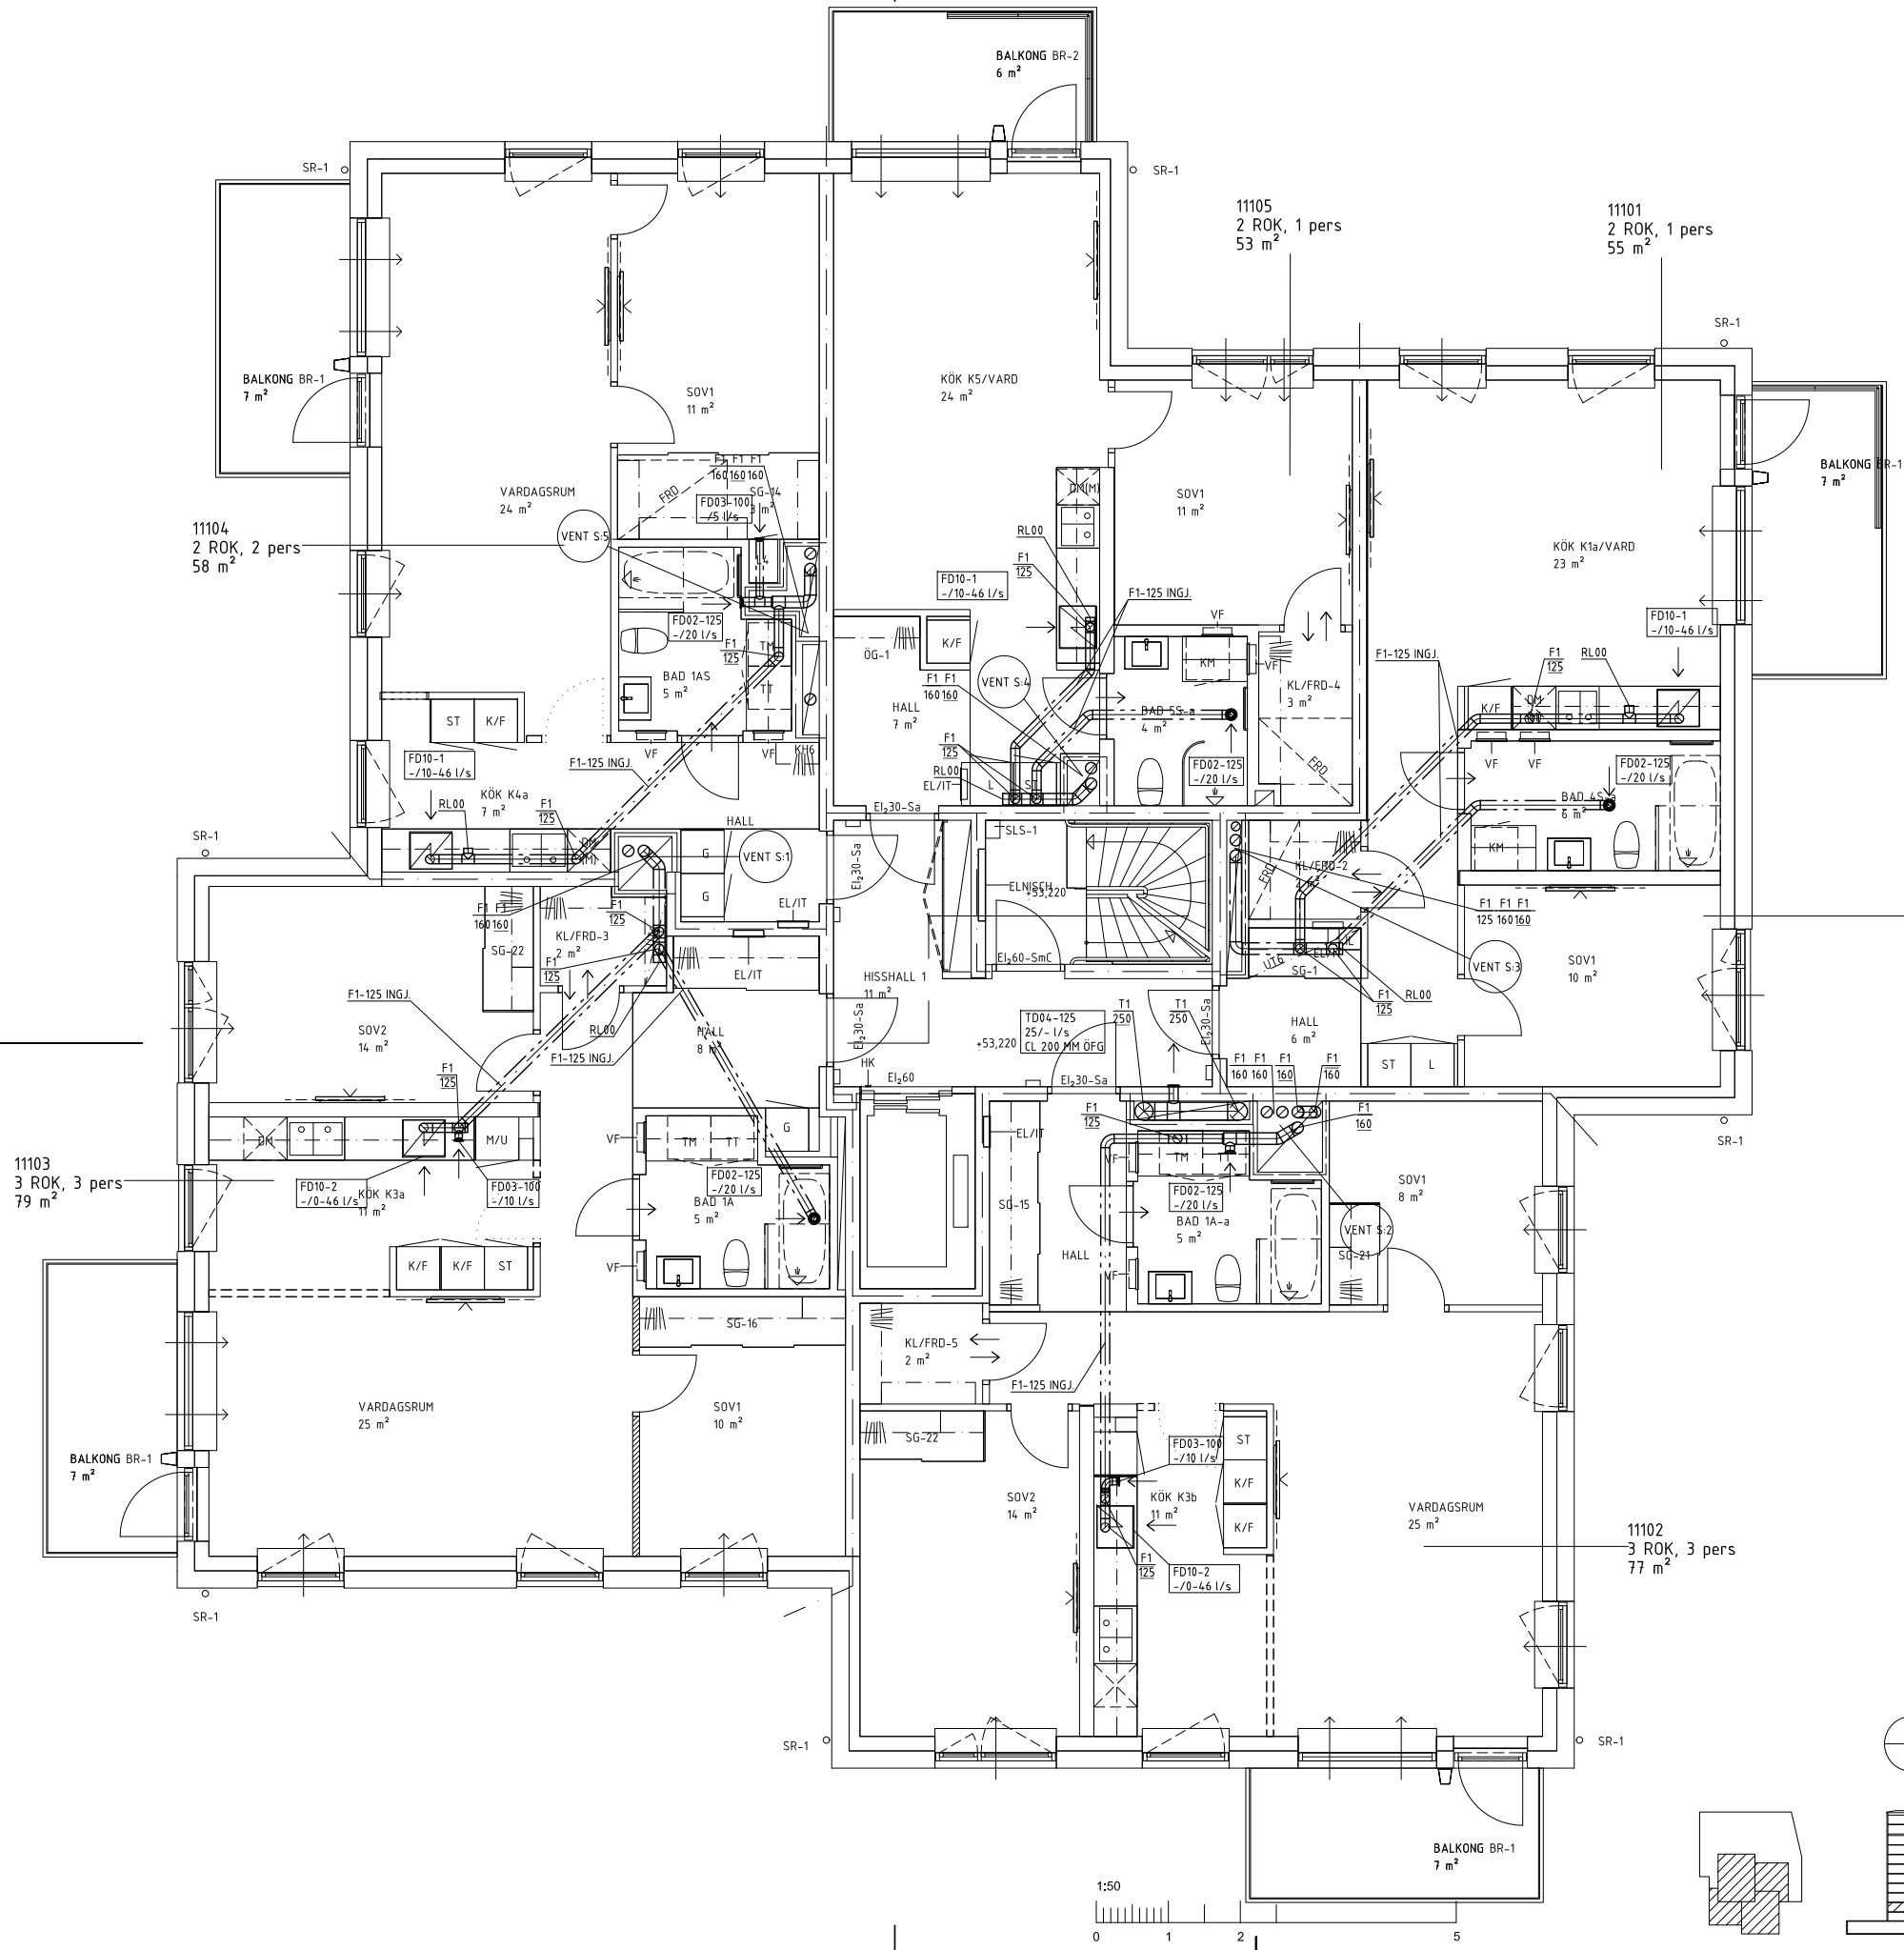

SEKTION A-A
A-40-2-100

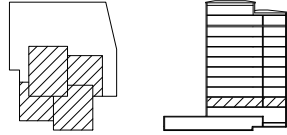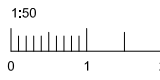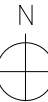

2018-07-04
RELATIONSHANDLING



TJÄRHUVSGATAN 8A
116 21 STOCKHOLM
TEL: 08-615 68 10
FAX: 08-642 96 80

REV	ANT	ÄNDRINGEN AVSER	SDN	DATUM
-----	-----	-----------------	-----	-------



Box 6048, 171 06 SOLNA Landsvägen 50 A, SUNDBYBERG

- ☐ A Erséus Arkitekter AB 08-556 939 00
- ☐ K WSP 010-722 50 00
- ☐ E J&H Elteknik 018-59 02 04
- ☒ V Instra Installationskonsult 08-615 68 10
- ☐ L NovaMark 08-556 00 900

RITAD KONSTRUERAD RBE	HANDLÄGGARE BAO	ARBETSNUMMER 15118
DATUM 2018-07-04	ANSVARIG BENGT-ARNE OLSSON	

SÖDERTERRASSEN NYBYGGNAD AV BOSTÄDER JOHANNESHOF LUFT PLAN 11 (NORMALPLAN)	A3 1:100 SKALA A1 1:50
KOD TYP POS	RITINGSNUMMER V-57.1-0110

FÖRKLARINGAR

MEDIA

A AVLUFT
F FRÅNLUFT
T TILLUFT
U UTELUFT
O ÖVERLUFT

MATERIAL


1 VARMFÖRZINKAD STÅLPLÅT
2 PP-LUFT

DIMENSION

ISOLERING

B13 UTV. BRANDISOL. E130
B16 UTV. BRANDISOL. E160
K15 UTV. KONDENSISOL. 50 MM

LUFTFLÖDEN ANGES I l/s.
KANALDIM. - SAMMA SOM DONANSI. DÄR EJ ANNAT ANGES.

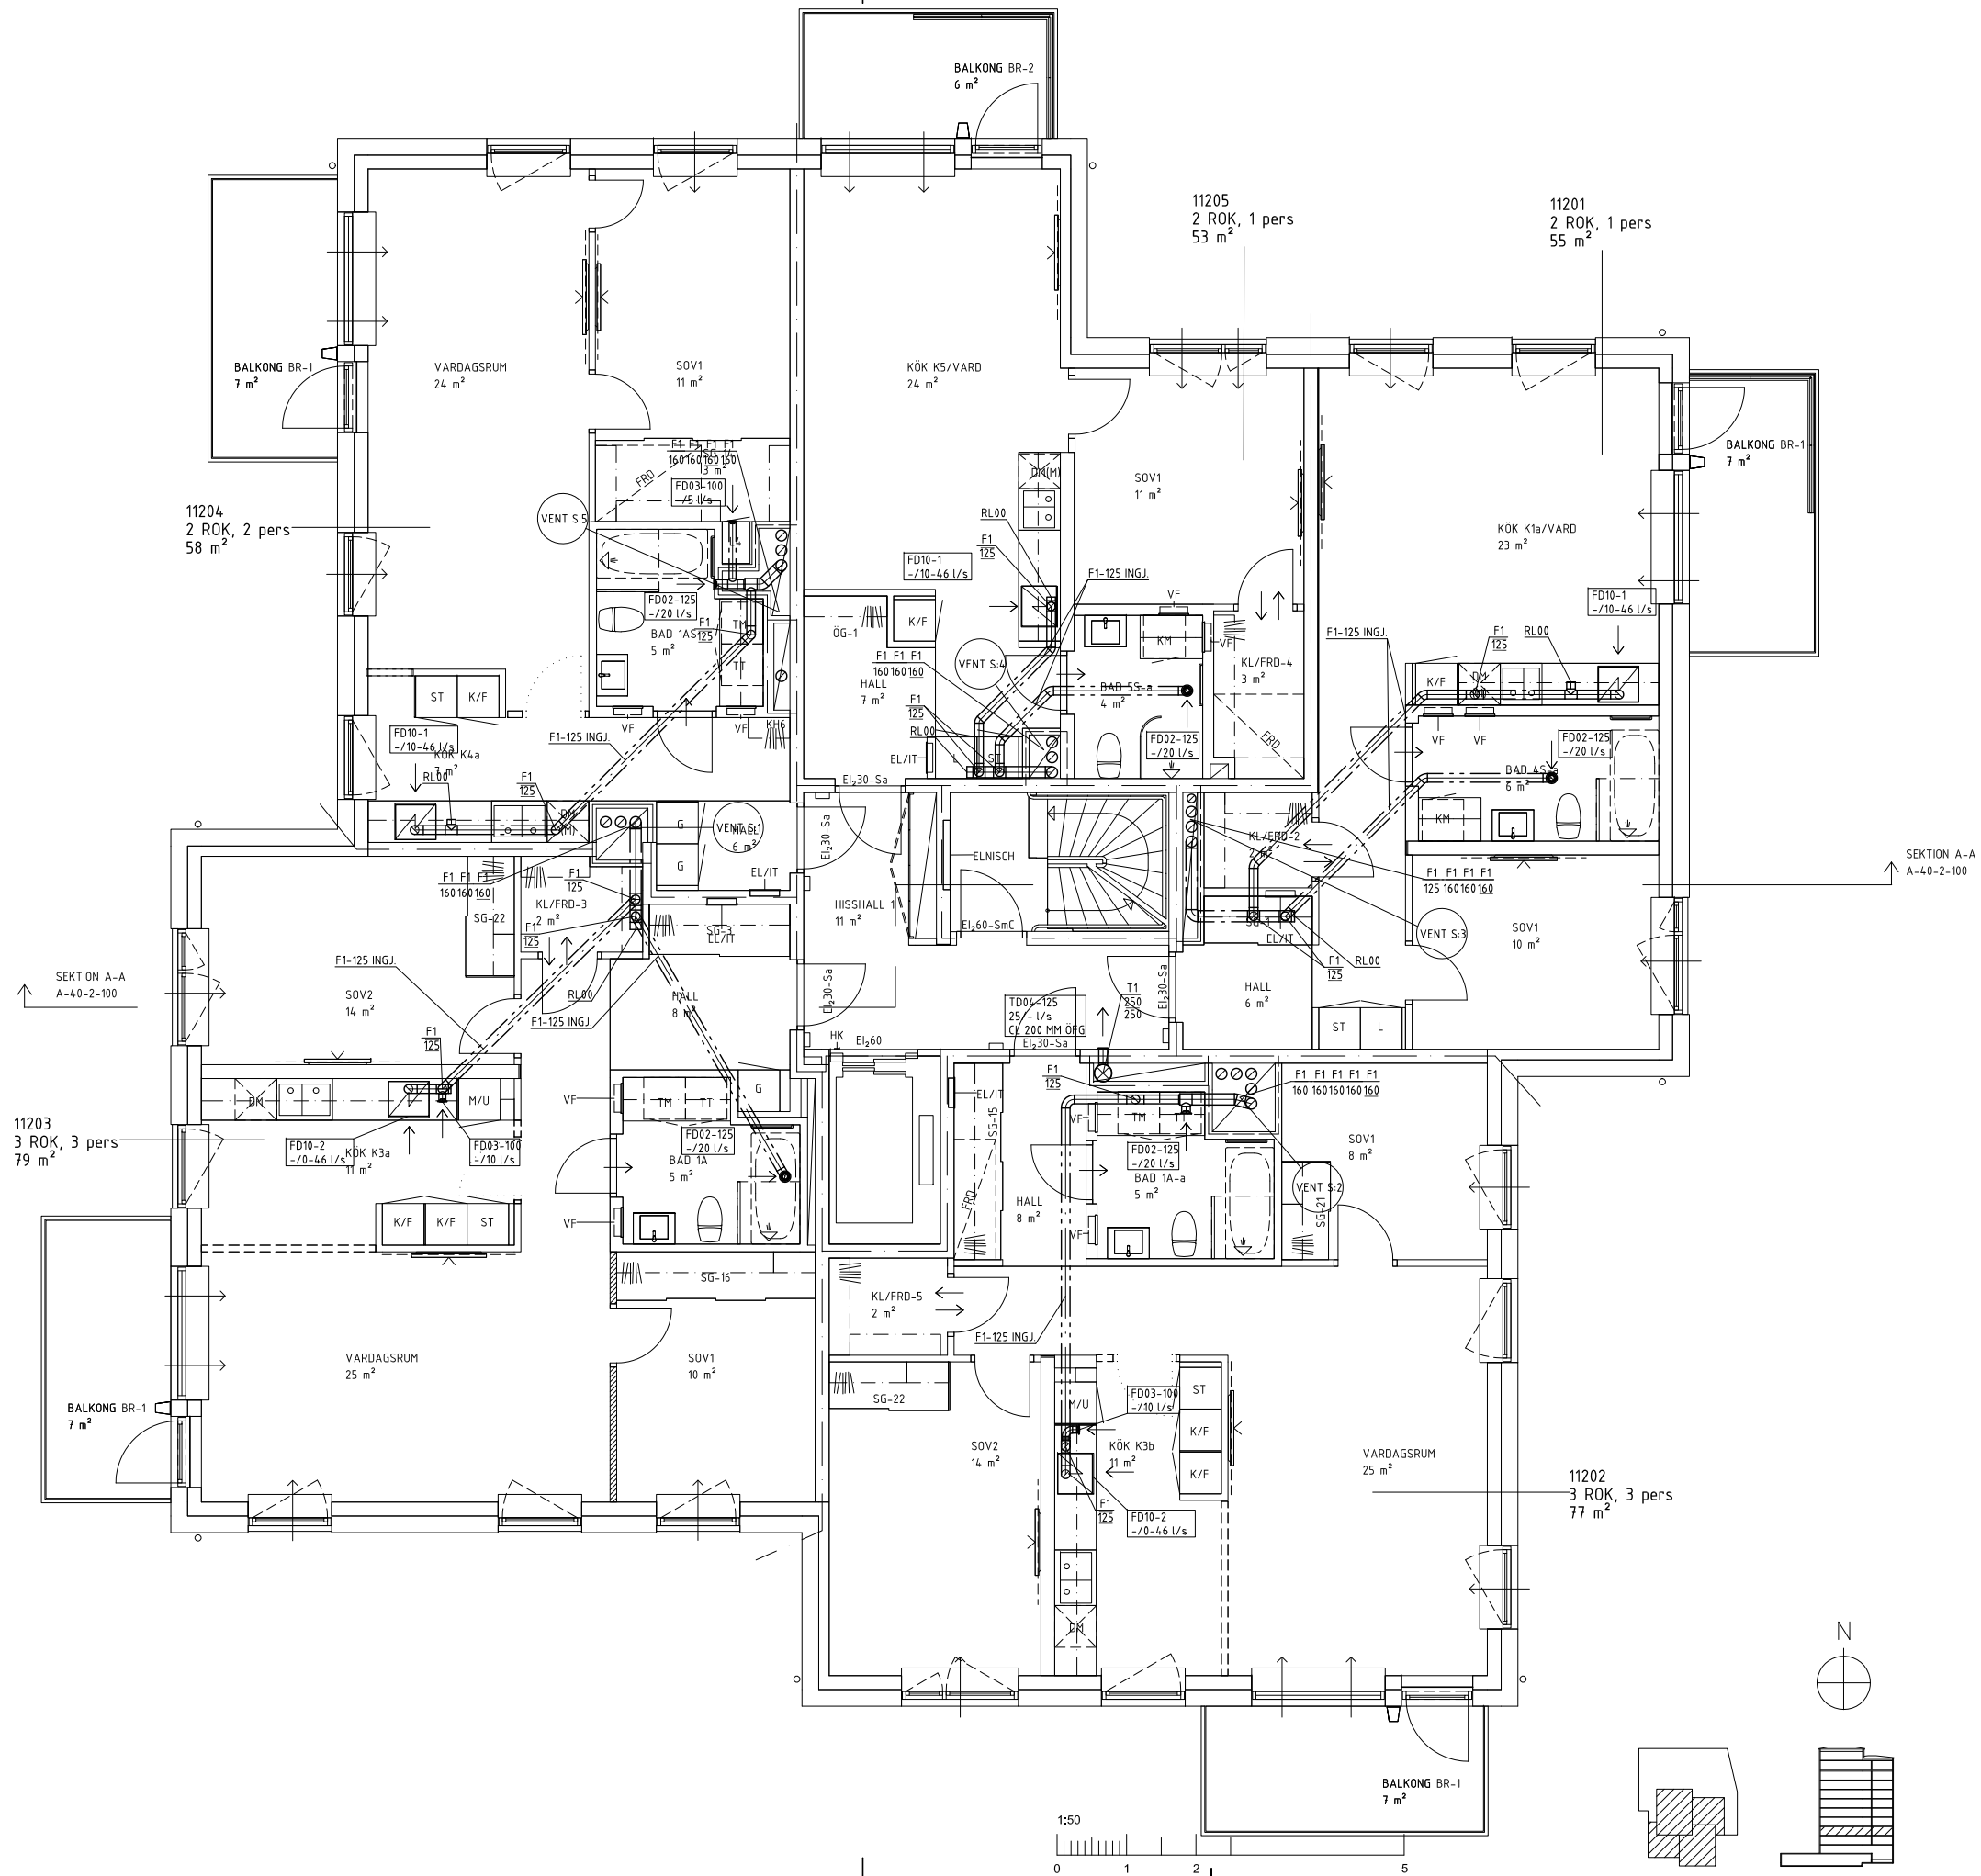


2018-07-04 RELATIONSHANDLING		REV	ANT	ÄNDRINGEN AVSER	SIG	DATUM
instra INSTALLATIONSKONSULT AB TÄRHÖVSGATAN 8A 116 21 STOCKHOLM TEL: 08-615 68 10 FAX: 08-642 96 80		Borätt Box 6048, 171 06 SOLNA Landsvägen 50 A, SUNDBYBERG				
☐ A Erséus Arkitekter AB 08-556 939 00 ☐ K WSP 010-722 50 00 ☐ E J&H Elteknik 018-59 02 04 ☒ V Instra Installationskonsult 08-615 68 10 ☐ L NovaMark 08-556 00 900		SÖDERTERRASSEN NYBYGGNAD AV BOSTÄDER JOHANNESHÖV LUFT PLAN 12 (NORMALPLAN)				
RITAD KONSTRUERAD RBE	HANDLÄGGARE BAO	ARBETSNUMMER 15118	A3 1:100 SKALA A1 1:50			
DATUM 2018-07-04	ANSVARIG BENGT-ARNE OLSSON	KOD TYP POS	RITINGSNUMMER V-57.1-0120	REV		

FÖRKLARINGAR

MEDIA	F1-125/B16
A	AVLUFT
F	FRÅNLUFT
T	TILLUFT
U	UTLUFT
O	ÖVERLUFT
MATERIAL	
1	VARMFÖRZINKAD STÅLPLÅT
2	PP-LUFT
DIMENSION	
ISOLERING	
B13	UTV. BRANDISOL. E130
B16	UTV. BRANDISOL. E160
K15	UTV. KONDENSISOL. 50 MM

LUFTFLÖDEN ANGES I l/s.
KANALDIM. - SAMMA SOM DONANSI. DÅR EJ ANNAT ANGES.

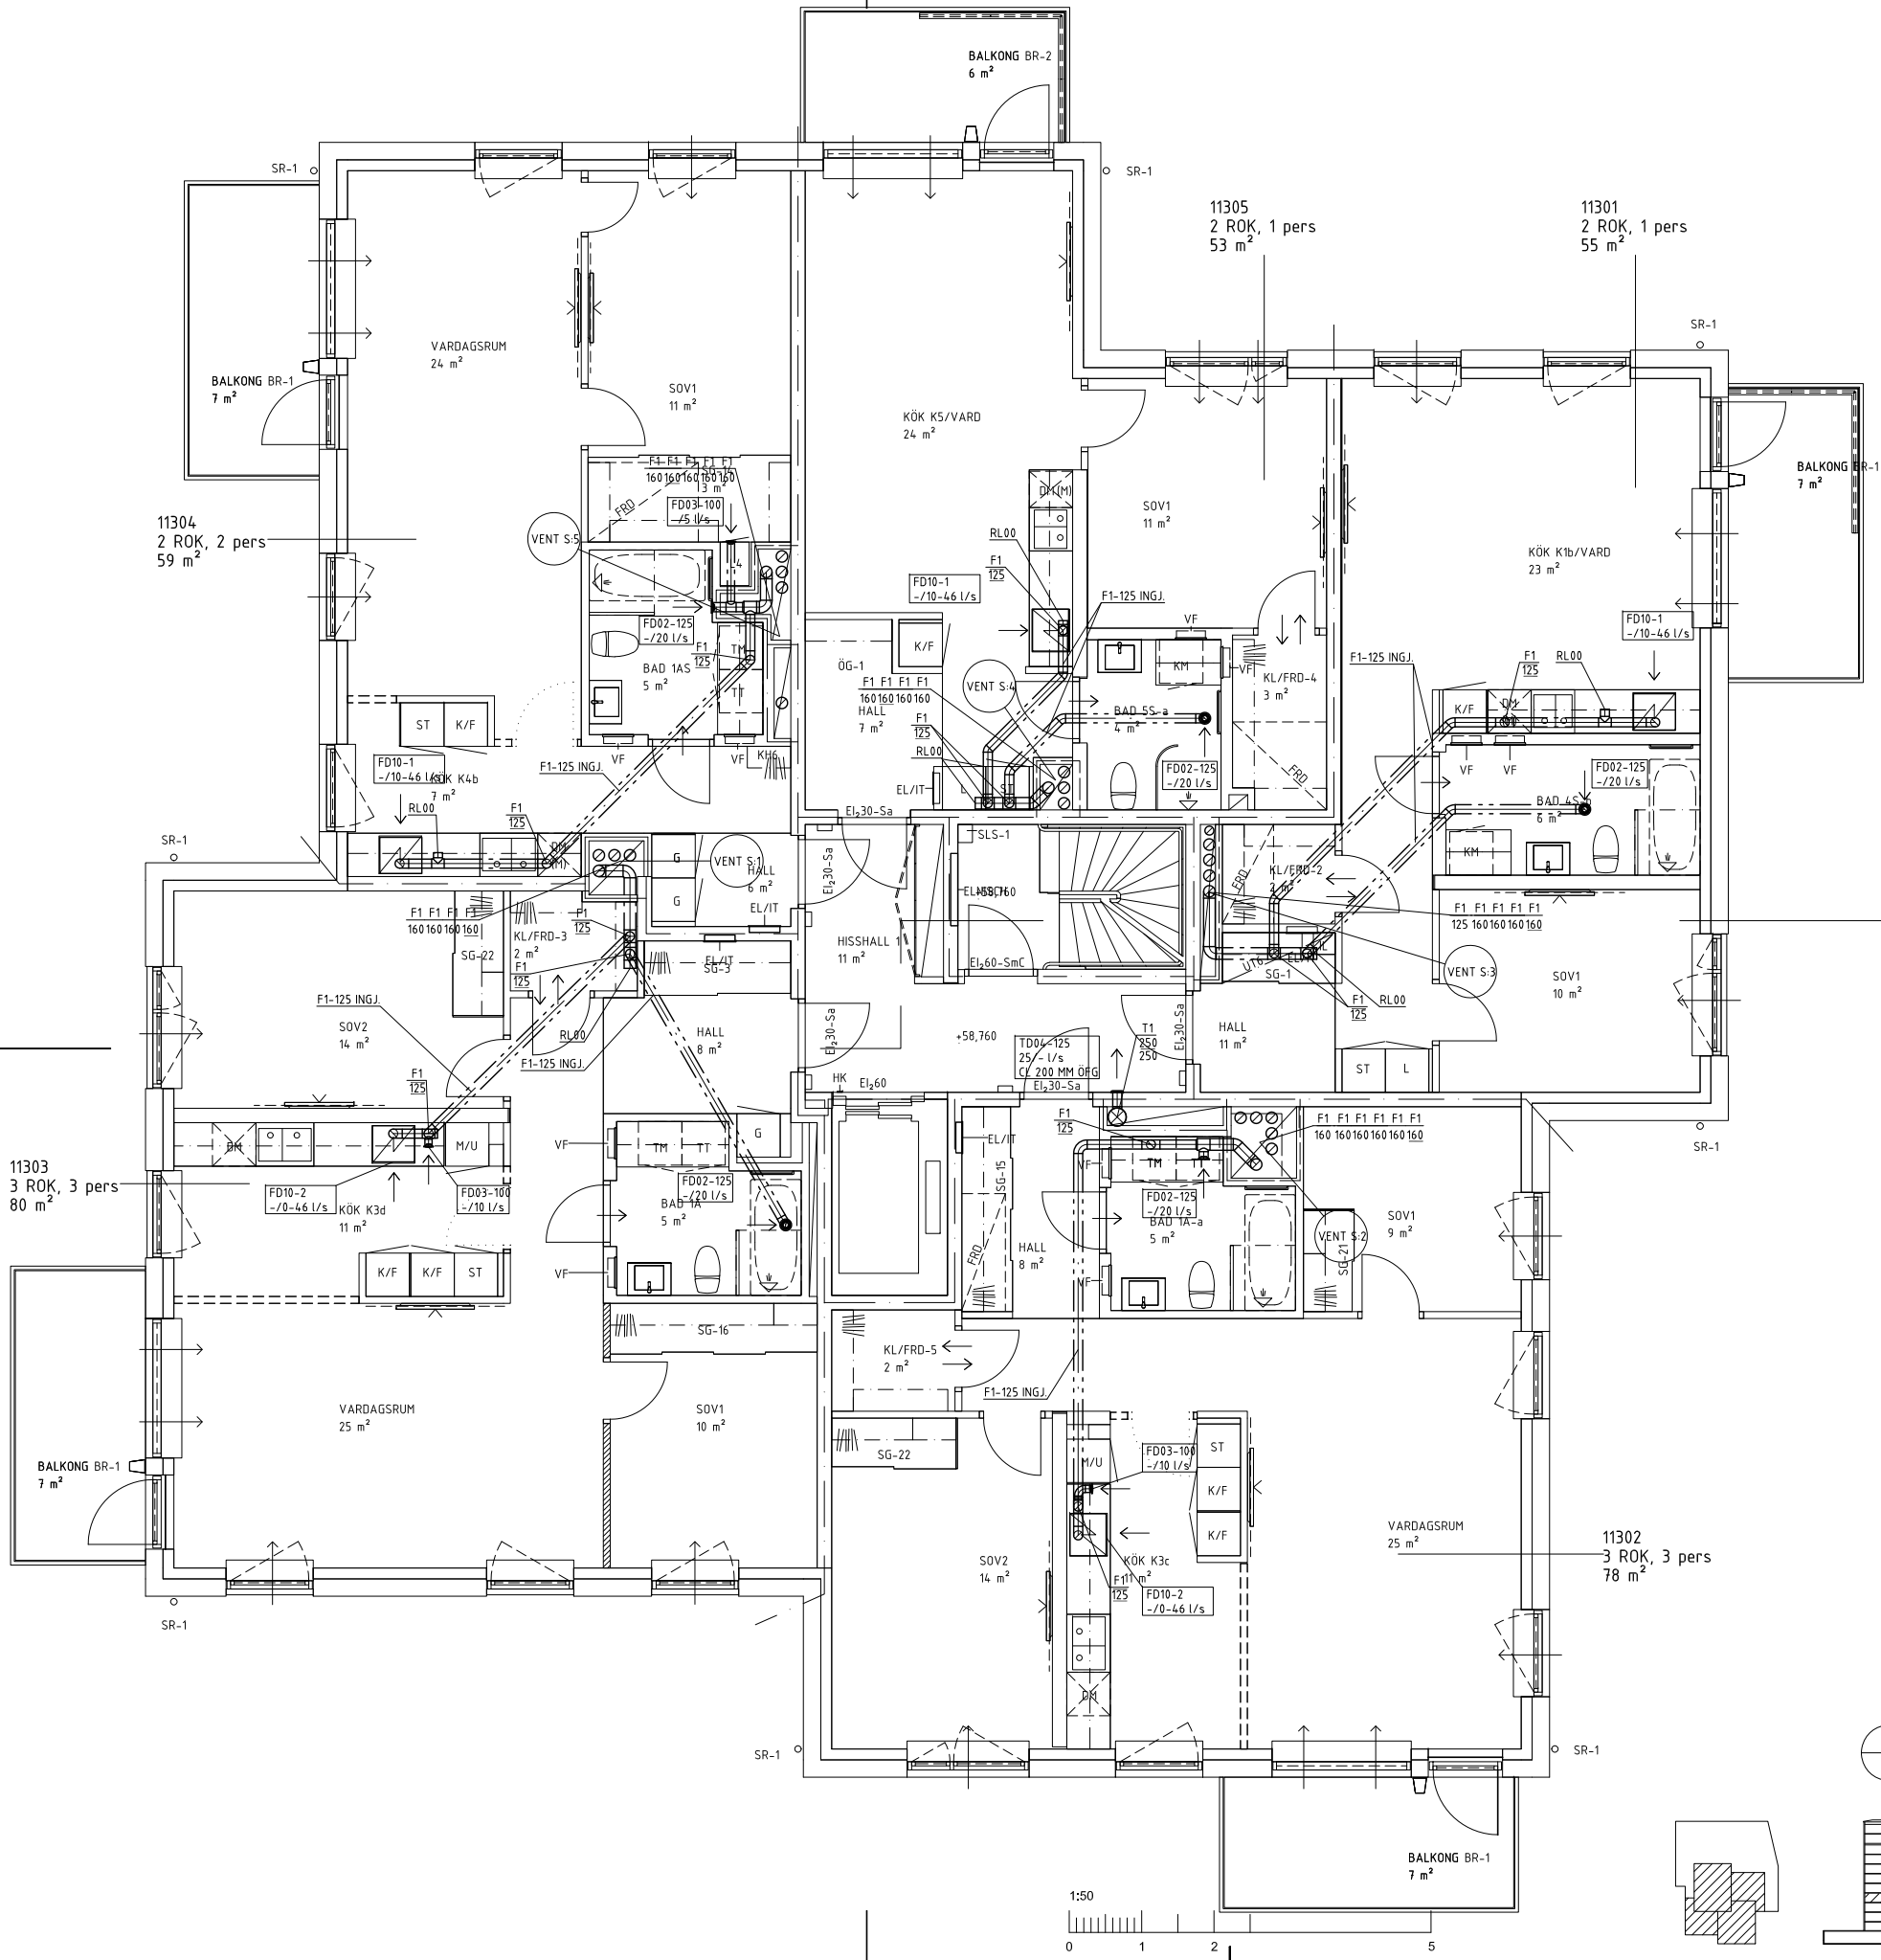

SEKTION A-A
A-40-2-100

2018-07-04
RELATIONSHANDLING

nstra
INSTALLATIONSHANDLING AB

TJÄRHUVSGATAN 8A
116 21 STOCKHOLM
TEL: 08-615 68 10
FAX: 08-642 96 80

Borätt
Box 6048, 171 06 SOLNA Landsvägen 50 A, SUNDBYBERG

☐ A Erséus Arkitekter AB 08-556 939 00
☐ K WSP 010-722 50 00
☐ E J&H Elteknik 018-59 02 04
☒ V Instra Installationskonsult 08-615 68 10
☐ L NovaMark 08-556 00 900

SÖDERTERRASSEN
NYBYGGNAD AV BOSTÄDER
JOHANNESHOF
LUFT

RITAD KONSTRUERAD
RBE

HANDLÄGGARE
BAO


ARBETSNUMMER
15118

DATUM
2018-07-04

ANSVARIG
BENGT-ARNE OLSSON

SKALA A1 1:50

RITINGSNUMMER
V-57.1-0130

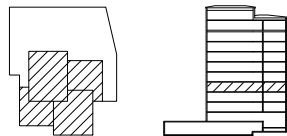

FÖRKLARINGAR

MEDIA

A AVLUFT
F FRÅNLUFT
T TILLUFT
U UTELUFT
O ÖVERLUFT

MATERIAL


1 VARMFÖRZINKAD STÅLPLÅT
2 PP-LUFT

DIMENSION


ISOLERING

B13 UTV. BRANDISOL. E130
B16 UTV. BRANDISOL. E160
K15 UTV. KONDENSISOL. 50 MM

LUFTFLÖDEN ANGES I l/s.
KANALDIM. - SAMMA SOM DONANSI. DÅR EJ ANNAT ANGES.

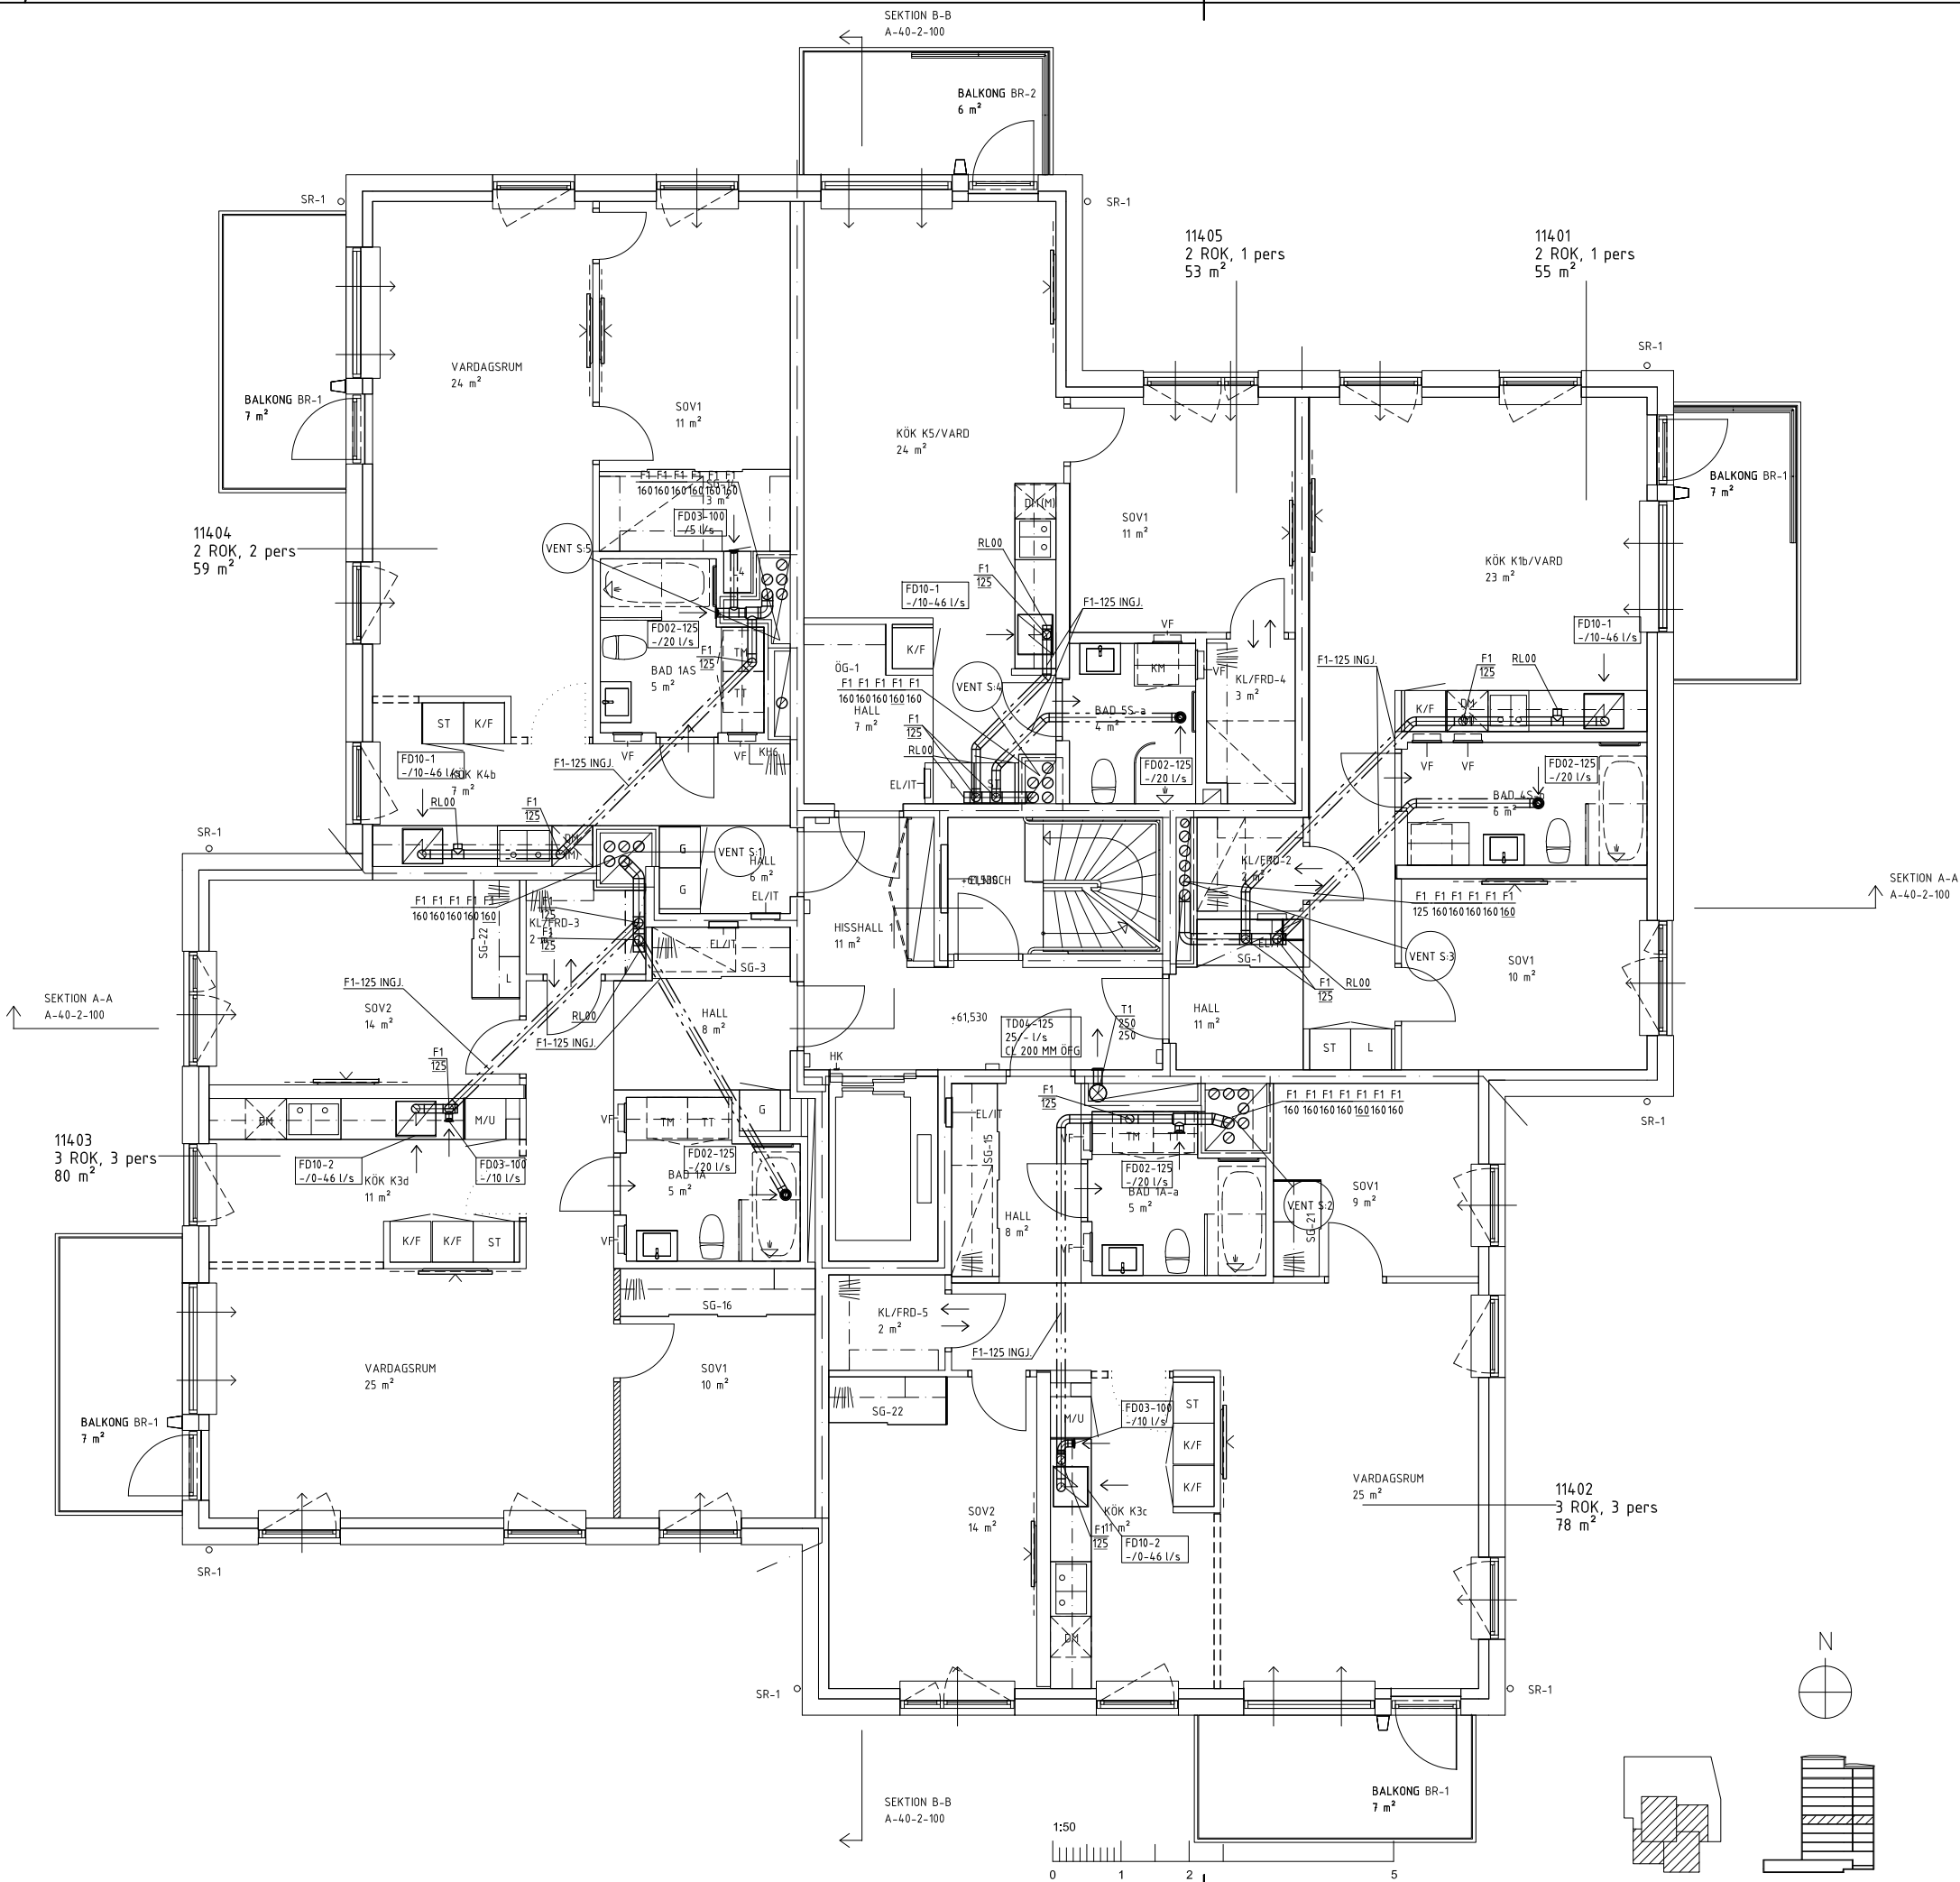

2018-07-04 RELATIONSHANDLING		REV	ANT	ÄNDRINGEN AVSER	SIG	DATUM
instra INSTALLATIONER OCH KONSULT AB TÄRHOVSGATAN 8A 116 21 STOCKHOLM TEL: 08-615 68 10 FAX: 08-642 96 80		Borätt Box 6048, 171 06 SOLNA Landsvägen 50 A, SUNDBYBERG				
☐ A Erséus Arkitekter AB 08-556 939 00 ☐ K WSP 010-722 50 00 ☐ E J&H Elteknik 018-59 02 04 ☒ V Instra Installationskonsult 08-615 68 10 ☐ L NovaMark 08-556 00 900		SÖDERTERRASSEN NYBYGGNAD AV BOSTÄDER JOHANNESHOF LUFT PLAN 14 (NORMALPLAN) SKALA A3 1:100 A1 1:50				
RITAD KONSTRUERAD RBE	HANDLÄGGARE BAO	ARBETSNUMMER 15118		KOD TYP POS		
DATUM 2018-07-04	ANSVARIG BENGT-ARNE OLSSON	RITINGSNUMMER V-57.1-0140		REV		

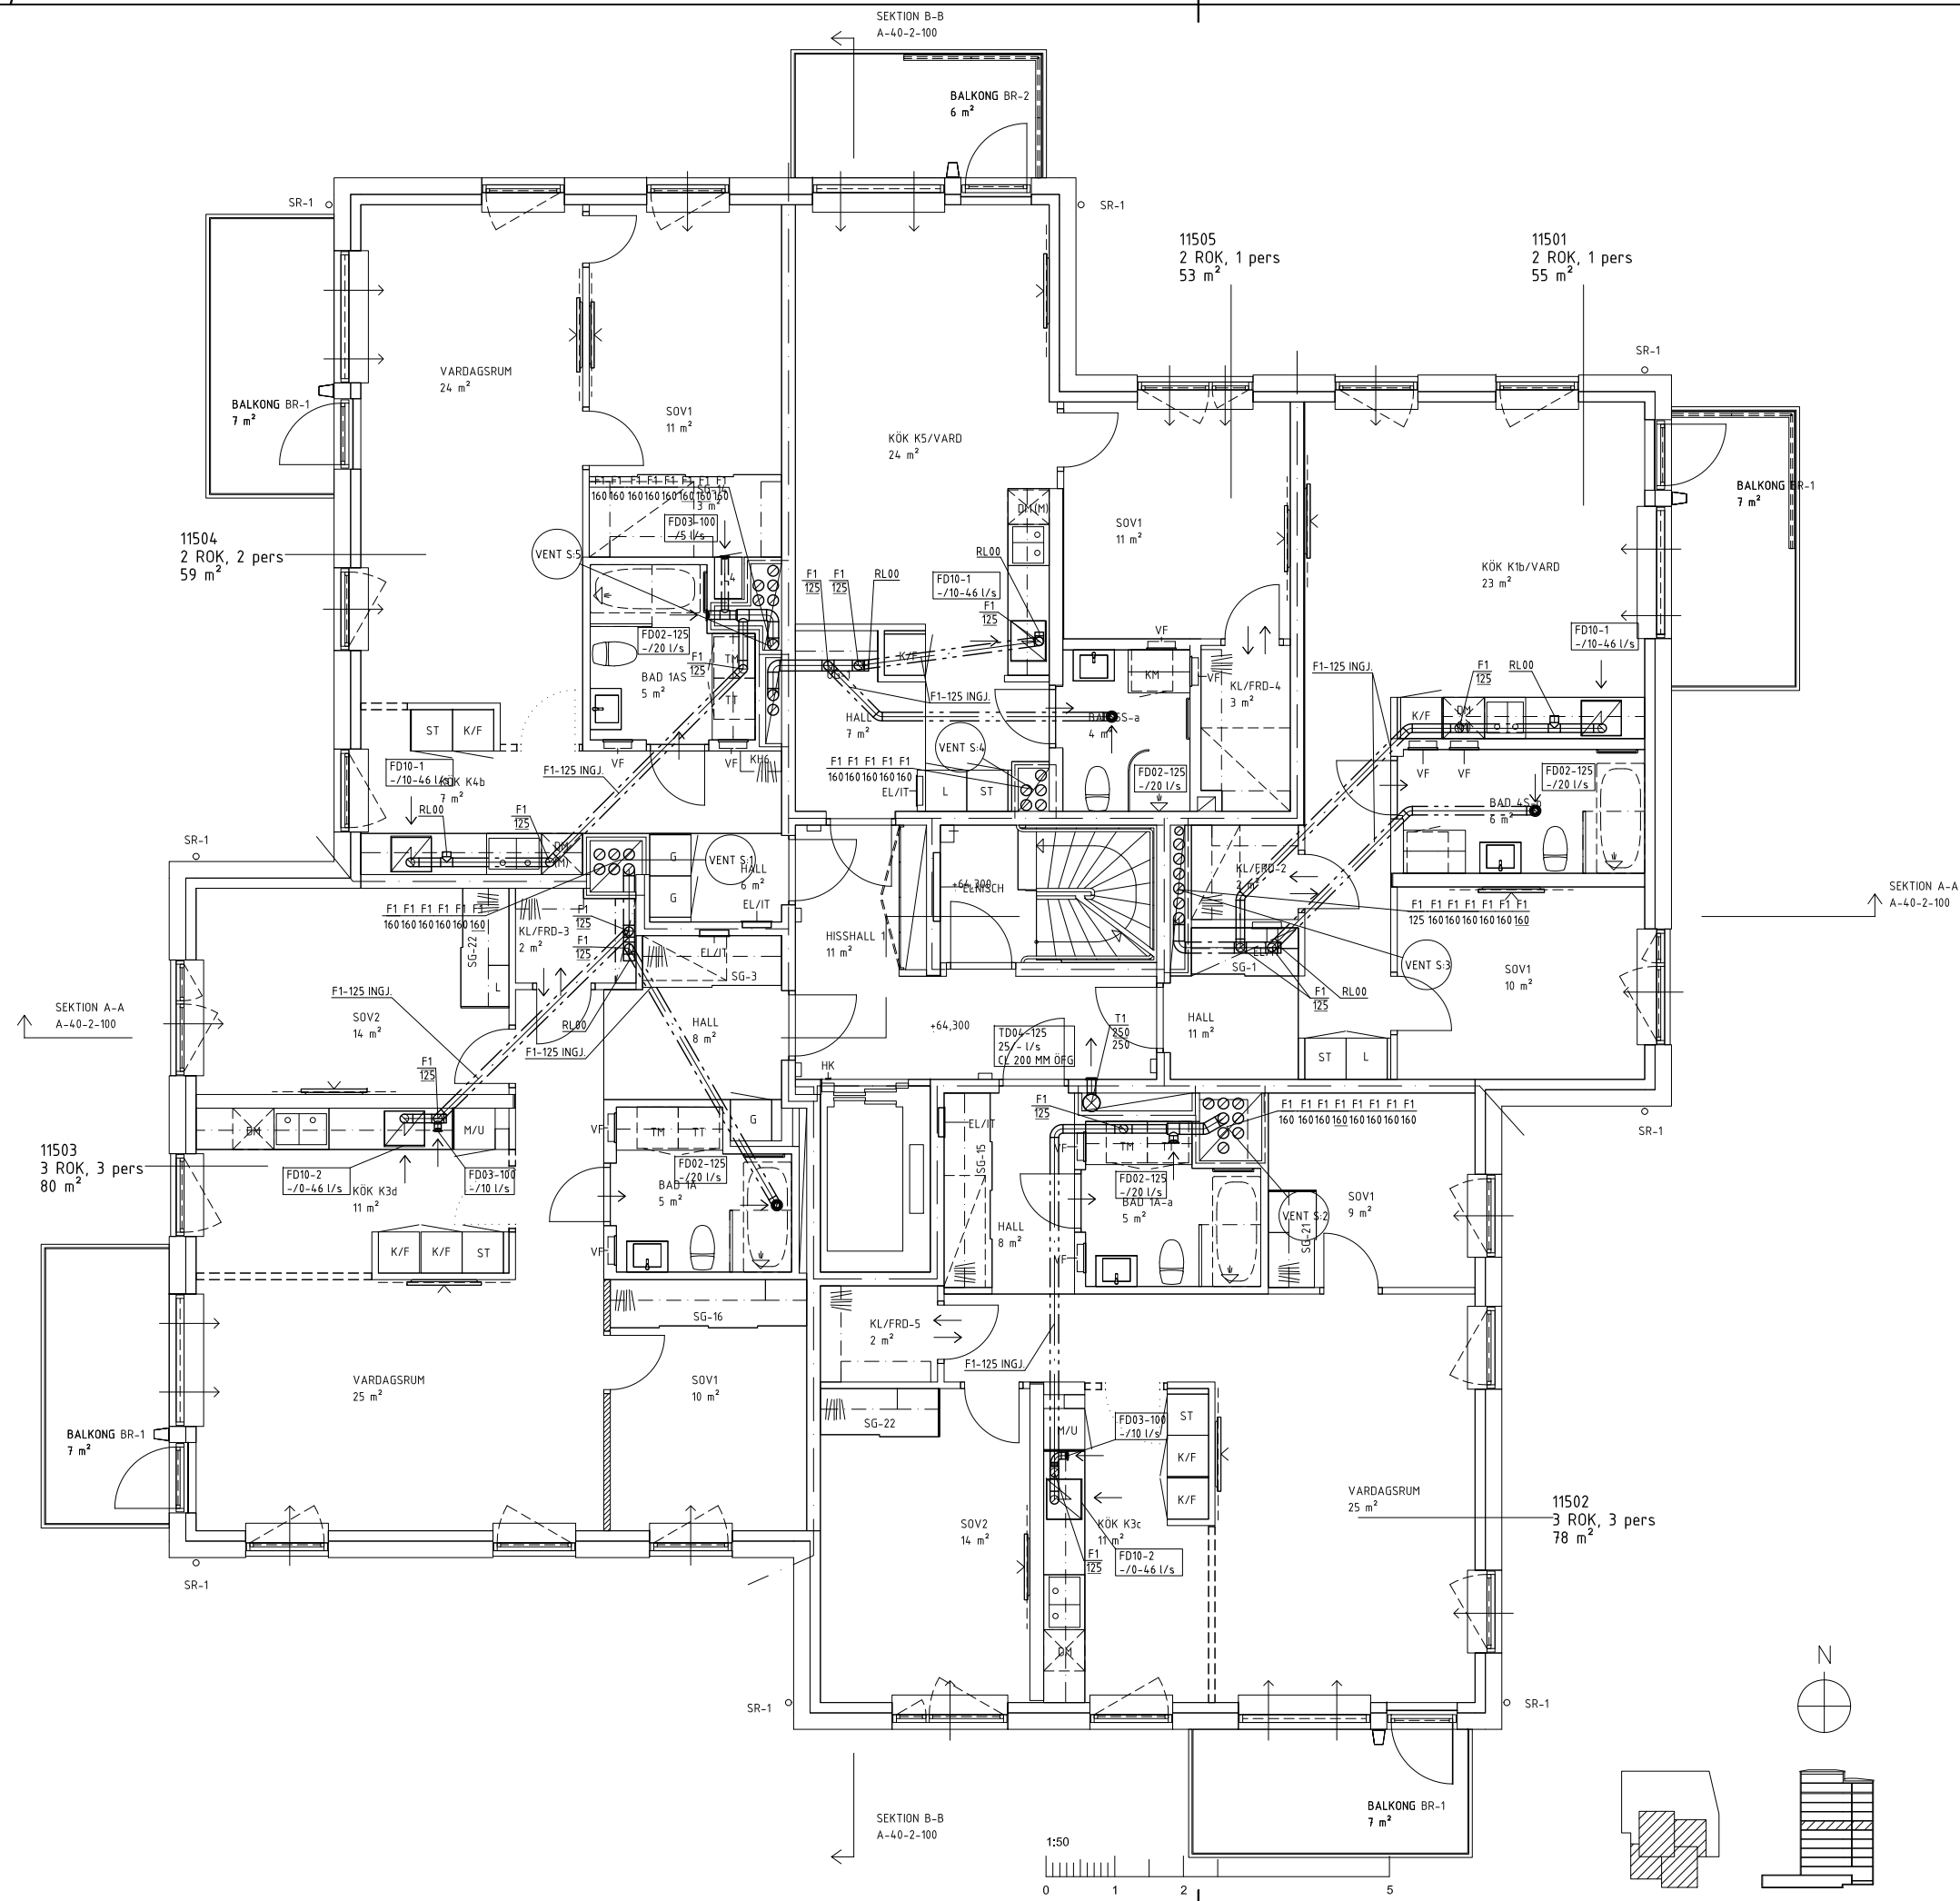


FÖRKLARINGAR

MEDIA	F1-125/B16
A	AVLUFT
F	FRÅNLUFT
T	TILLUFT
U	UTLUFT
O	ÖVERLUFT
MATERIAL	
1	VARMFÖRZINKAD STÅLPLÅT
2	PP-LUFT
DIMENSION	
ISOLERING	
B13	UTV. BRANDISOL. E130
B16	UTV. BRANDISOL. E160
K15	UTV. KONDENSISOL. 50 MM

LUFTFLÖDEN ANGES I l/s.
KANALDIM. - SAMMA SOM DONANSI. DÅR EJ ANNAT ANGES.

2018-07-04 RELATIONSHANDLING		REV	ANT	ÄNDRINGEN AVSER	SIGN	DATUM
instra INSTALLATIONERIKONSULT AB		Borätt Box 6048, 171 06 SOLNA Landsvägen 50 A, SUNDBYBERG				
☐ A Erséus Arkitekter AB ☐ K WSP ☐ E J&H Elteknik ☒ V Instra Installationskonsult ☐ L NovaMark		SÖDERTERRASSEN NYBYGGNAD AV BOSTÄDER JOHANNESHOF LUFT PLAN 15 (NORMALPLAN) SKALA A3 1:100 A1 1:50				
RITAD KONSTRUERAD RBE	HANDLÄGGARE BAO	ARBETSNUMMER 15118	KOD TYP POS			
DATUM 2018-07-04	ANSVARIG BENGT-ARNE OLSSON	RITINGSNUMMER V-57.1-0150		REV		

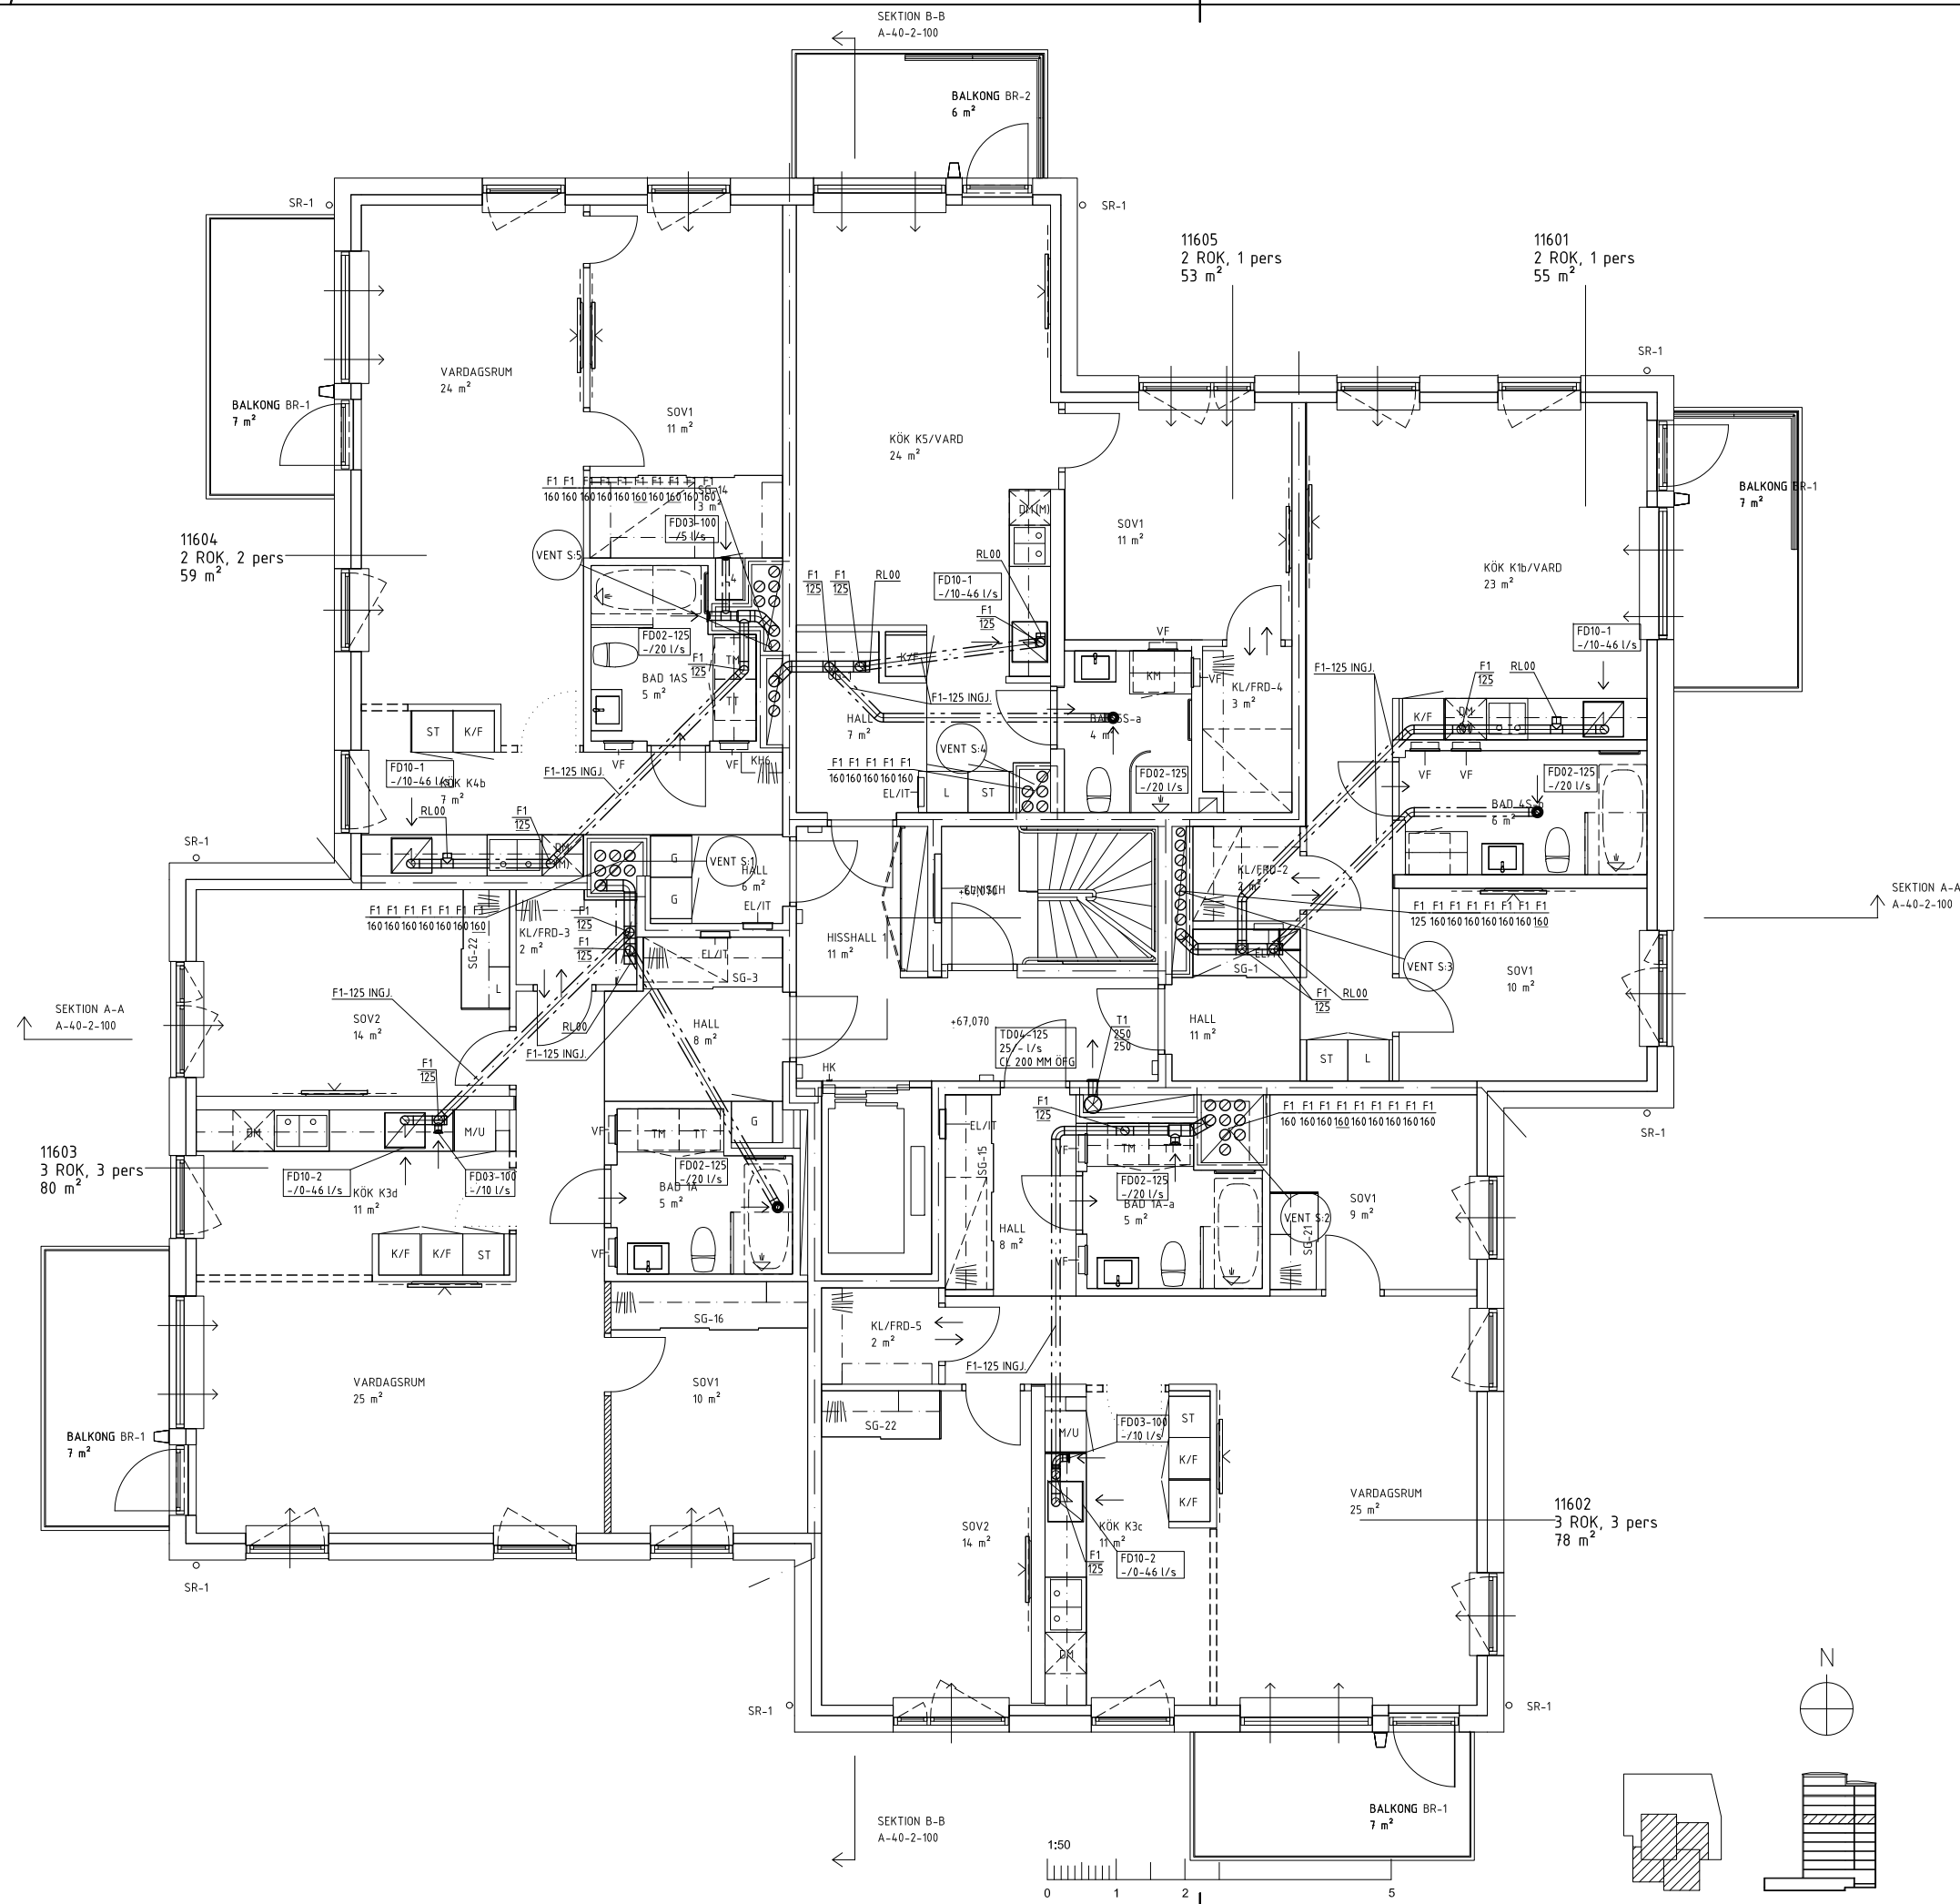

FÖRKLARINGAR

MEDIA

A AVLUFT
F FRÅNLUFT
T TILLUFT
U UTELUFT
O ÖVERLUFT

MATERIAL

1 VARMFÖRZINKAD STÅLPLÅT
2 PP-LUFT


DIMENSION

ISOLERING

B13 UTV. BRANDISOL. E130
B16 UTV. BRANDISOL. E160
K15 UTV. KONDENSISOL. 50 MM

LUFTFLÖDEN ANGES I l/s.
KANALDIM. - SAMMA SOM DONANSI. DÄR EJ ANNAT ANGES.

2018-07-04 RELATIONSHANDLING		REV	ANT	ÄNDRINGEN AVSER	SIG	DATUM
nstra INSTALLATIONSKONSULT AB		Borätt				
TÄRHOVSGATAN 8A 116 21 STOCKHOLM TEL: 08-615 68 10 FAX: 08-642 96 80		Box 6048, 171 06 SOLNA Landsvägen 50 A, SUNDBYBERG				
☐ A Erséus Arkitekter AB ☐ K WSP ☐ E J&H Elteknik ☒ V Instra Installationskonsult ☐ L NovaMark		SÖDERTERRASSEN NYBYGGNAD AV BOSTÄDER JOHANNESHÖV LUFT PLAN 16 (NORMALPLAN)				
RITAD KONSTRUERAD RBE		HANDLÄGGARE BAO		ARBETSNUMMER 15118		A3 1:100 SKALA A1 1:50
DATUM 2018-07-04		ANSVARIG BENGT-ARNE OLSSON		RITINGSNUMMER V-57.1-0160		REV

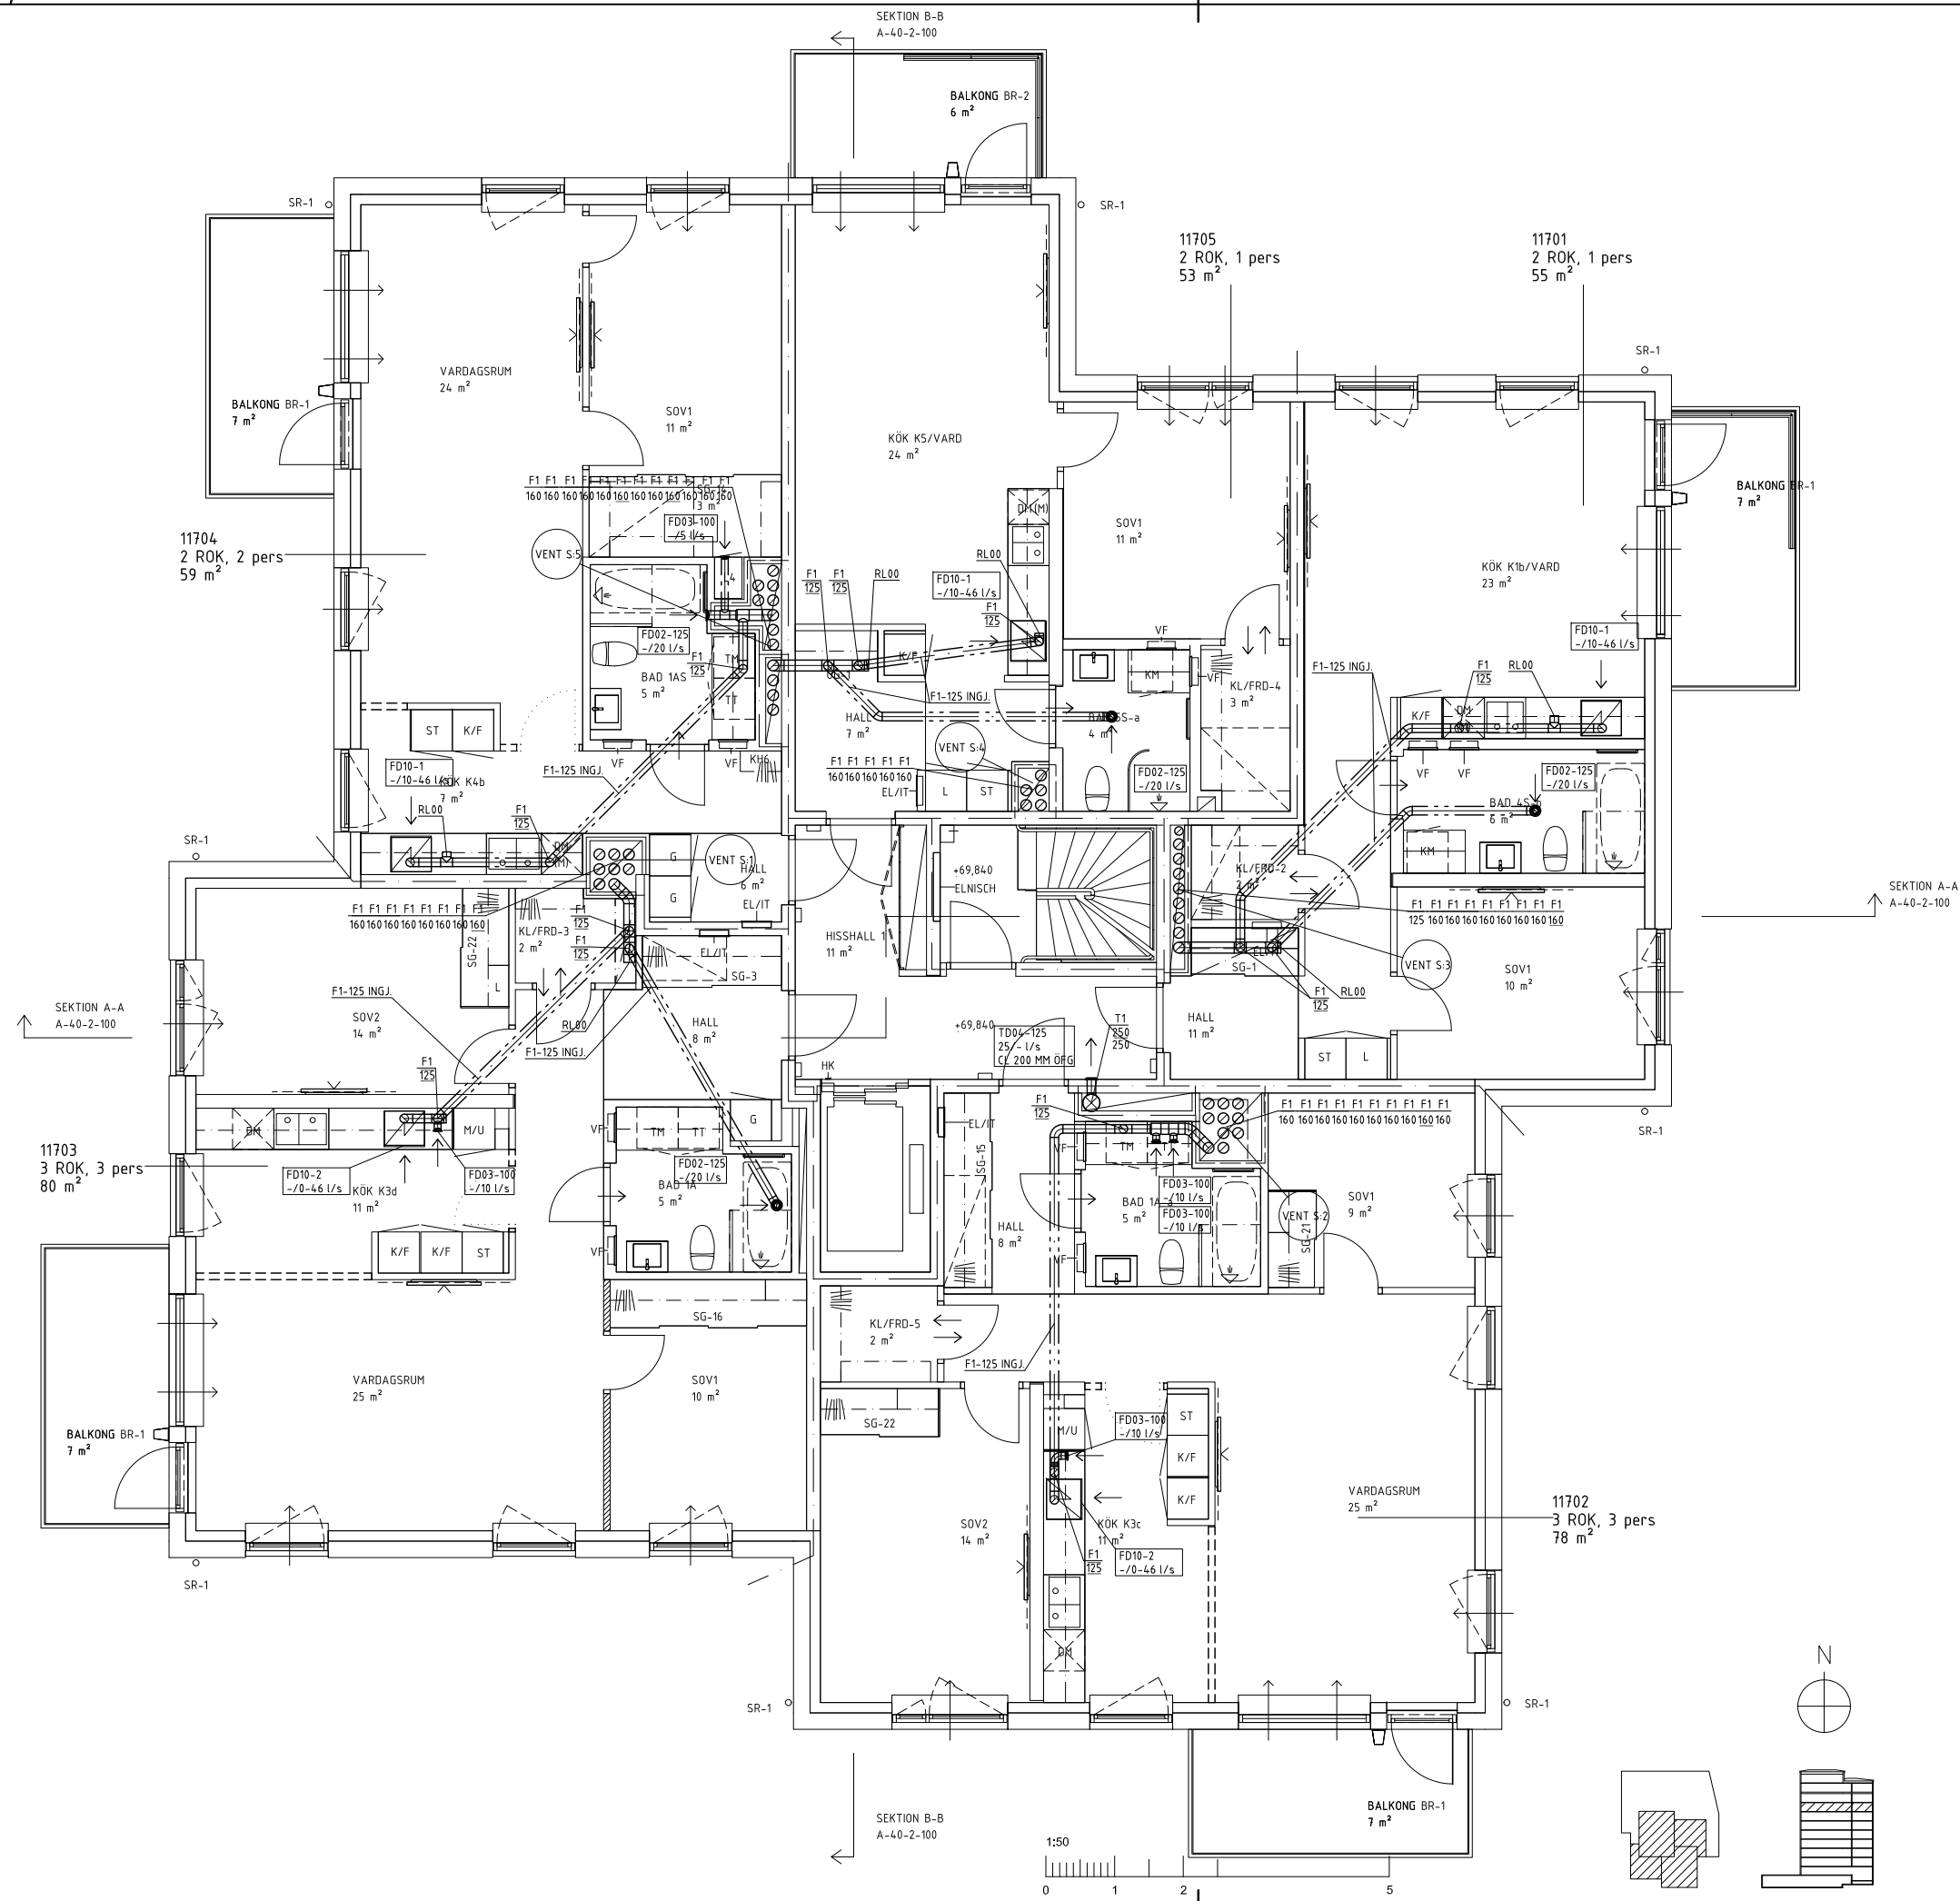


FÖRKLARINGAR

MEDIA	F1-125/B16
A	AVLUFT
F	FRÅNLUFT
T	TILLUFT
U	UTLUFT
O	ÖVERLUFT
MATERIAL	
1	VARMFÖRZINKAD STÅLPLÅT
2	PP-LUFT
DIMENSION	
ISOLERING	
B13	UTV. BRANDISOL. E130
B16	UTV. BRANDISOL. E160
K15	UTV. KONDENSISOL. 50 MM

LUFTFLÖDEN ANGES I l/s.
KANALDIM. - SAMMA SOM DONANSI. DÅR EJ ANNAT ANGES.



2018-07-04 RELATIONSHANDLING		REV	ANT	ÄNDRINGEN AVSER	SIG	DATUM
instra INSTALLATIONSKONSULT AB		Borätt Box 6048, 171 06 SOLNA Landsvägen 50 A, SUNDBYBERG				
☐ A Erséus Arkitekter AB ☐ K WSP ☐ E J&H Elteknik ☒ V Instra Installationskonsult ☐ L NovaMark		SÖDERTERRASSEN NYBYGGNAD AV BOSTÄDER JOHANNESHÖV LUFT PLAN 17 (NORMALPLAN) SKALA A3 1:100 A1 1:50				
RITAD KONSTRUERAD RBE	HANDLÄGGARE BAO	ARBETSNUMMER 15118	KOD TYP POS			
DATUM 2018-07-04	ANSVARIG BENGT-ARNE OLSSON	RITINGSNUMMER V-57.1-0170		REV		

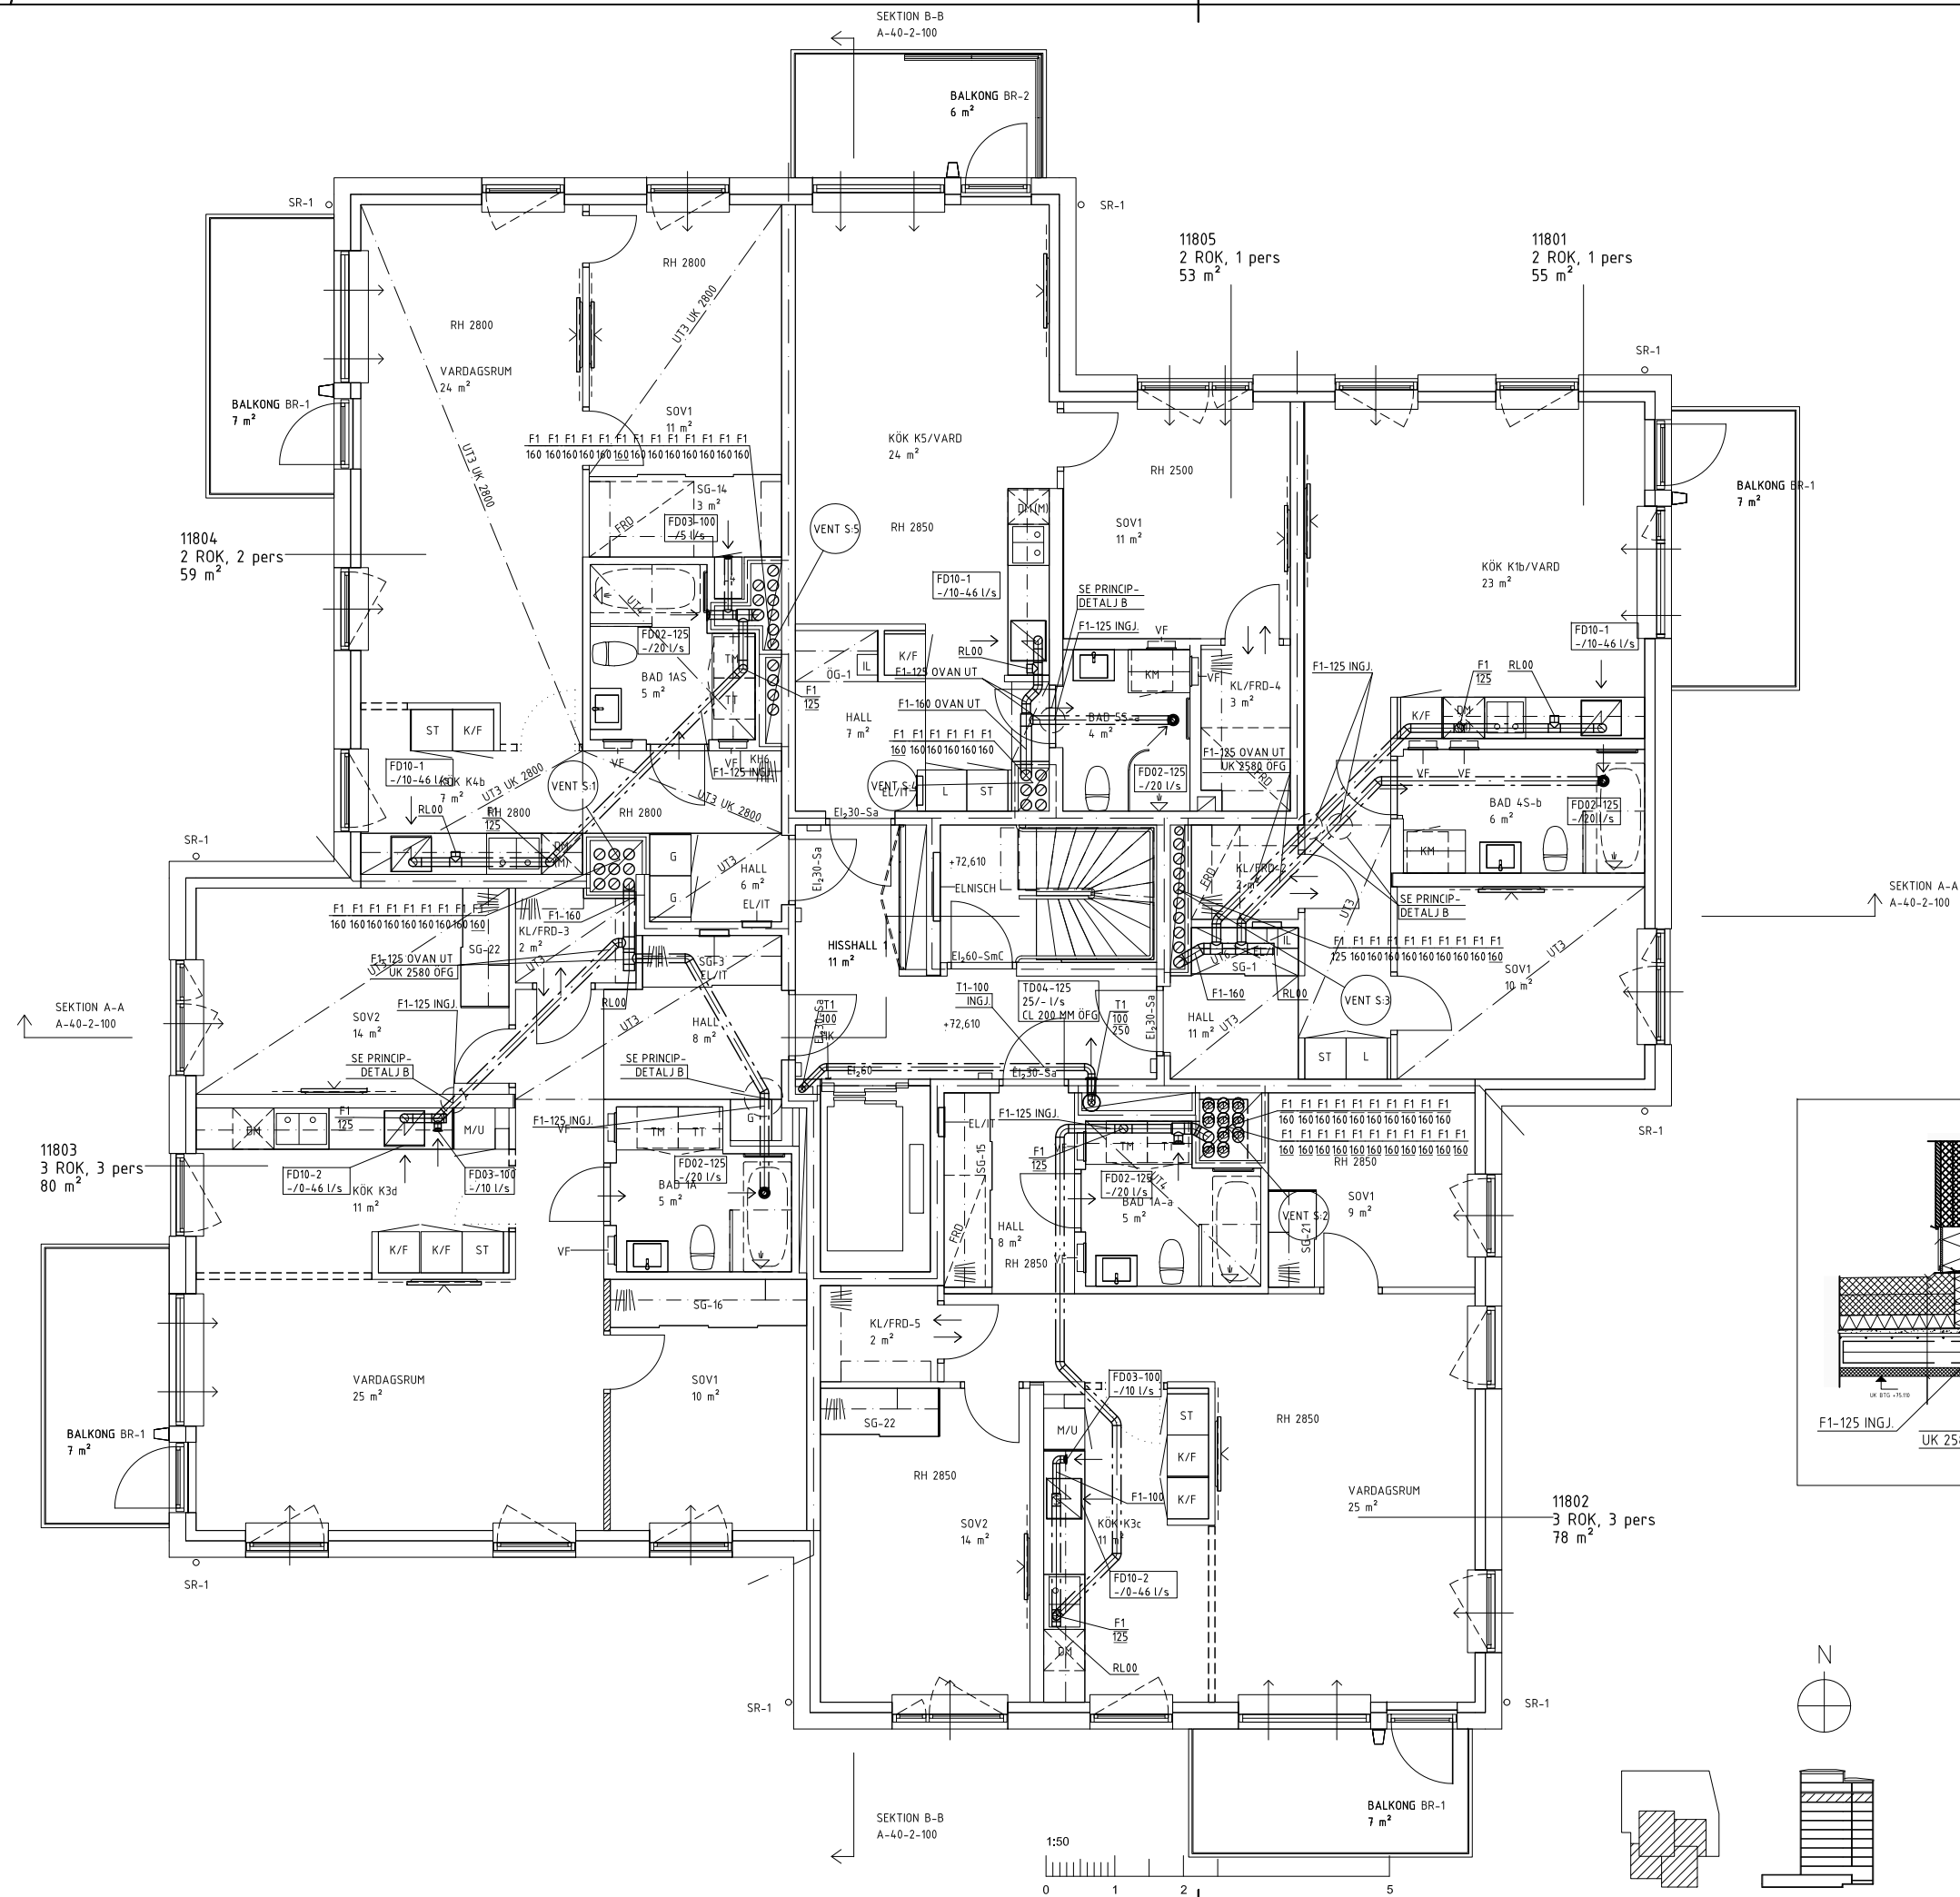

FÖRKLARINGAR

MEDIA	F1-125/B16
A	AVLUFT
F	FRÅNLUFT
T	TILLUFT
U	UTLUFT
O	ÖVERLUFT
MATERIAL	
1	VARMFÖRZINKAD STÅLPLÅT
2	PP-LUFT
DIMENSION	
ISOLERING	
B13	UTV. BRANDISOL. E130
B16	UTV. BRANDISOL. E160
K15	UTV. KONDENSISOL. 50 MM


LUFTFLÖDEN ANGES I l/s.
KANALDIM. - SAMMA SOM DONANSI. DÅR EJ ANNAT ANGES.

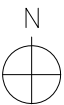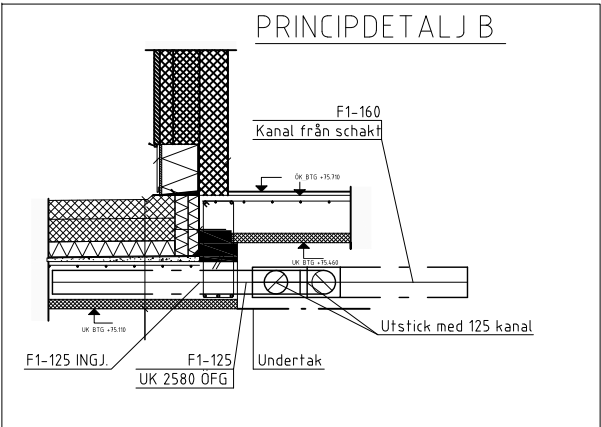

2018-07-04 RELATIONSHANDLING		REV	ANT	ÄNDRINGEN AVSER	SGN	DATUM
☐ A Erséus Arkitekter AB 08-556 939 00 ☐ K WSP 010-722 50 00 ☐ E J&H Elteknik 018-59 02 04 ☒ V Instra Installationskonsult 08-615 68 10 ☐ L NovaMark 08-556 00 900		SÖDERTERRASSEN NYBYGGNAD AV BOSTÄDER JOHANNESHÖV LUFT PLAN 18 SKALA A1 1:50				
RITAD KONSTRUERAD RBE	HANDLÄGGARE BAO	ARBETSNUMMER 15118	A3 1:100 SKALA A1 1:50			
DATUM 2018-07-04	ANSVARIG BENGT-ARNE OLSSON	KOD TYP POS	RITINGSNUMMER V-57.1-0180	REV		

F1-125/B16

LUFTFLÖDEN ANGES I l/s.
KANALDIM. – SAMMA SOM DONANSL. DÄR EJ ANNAT ANGES.

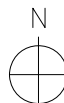

2018-07-04

RELATIONSHANDLING

**INSTRAS**
INSTALLATIONSKONSULT AB

TÄRHUVSGATAN 8A
19x 21 GÖRANM
TEL: 08-675 68 10
FAX: 08-642 96 80

**Borätt**

Box 6048, 171 06 SOLNA Landsvägen 50 A, SUNDBYBERG

☐ A Erséus Arkitekter AB

08-556 939 00

☐ K WSP

010-722 59 00

☐ E J&H Elteknik

018-59 02 04

☒ V Instra Installationskonsult

08-615 68 10

☐ L NovaMark

08-556 00 900

RITAD KONSTRUERAD
RBE

HANDLAGARE
BAO

ARBETSNUMMER
15118

KOD TYP POS

RITINGSNUMMER

REV


2018-07-04

BENG-ARNE OLSSON

V-57.1-0190

A3 1:100

SKALA A1 1:50

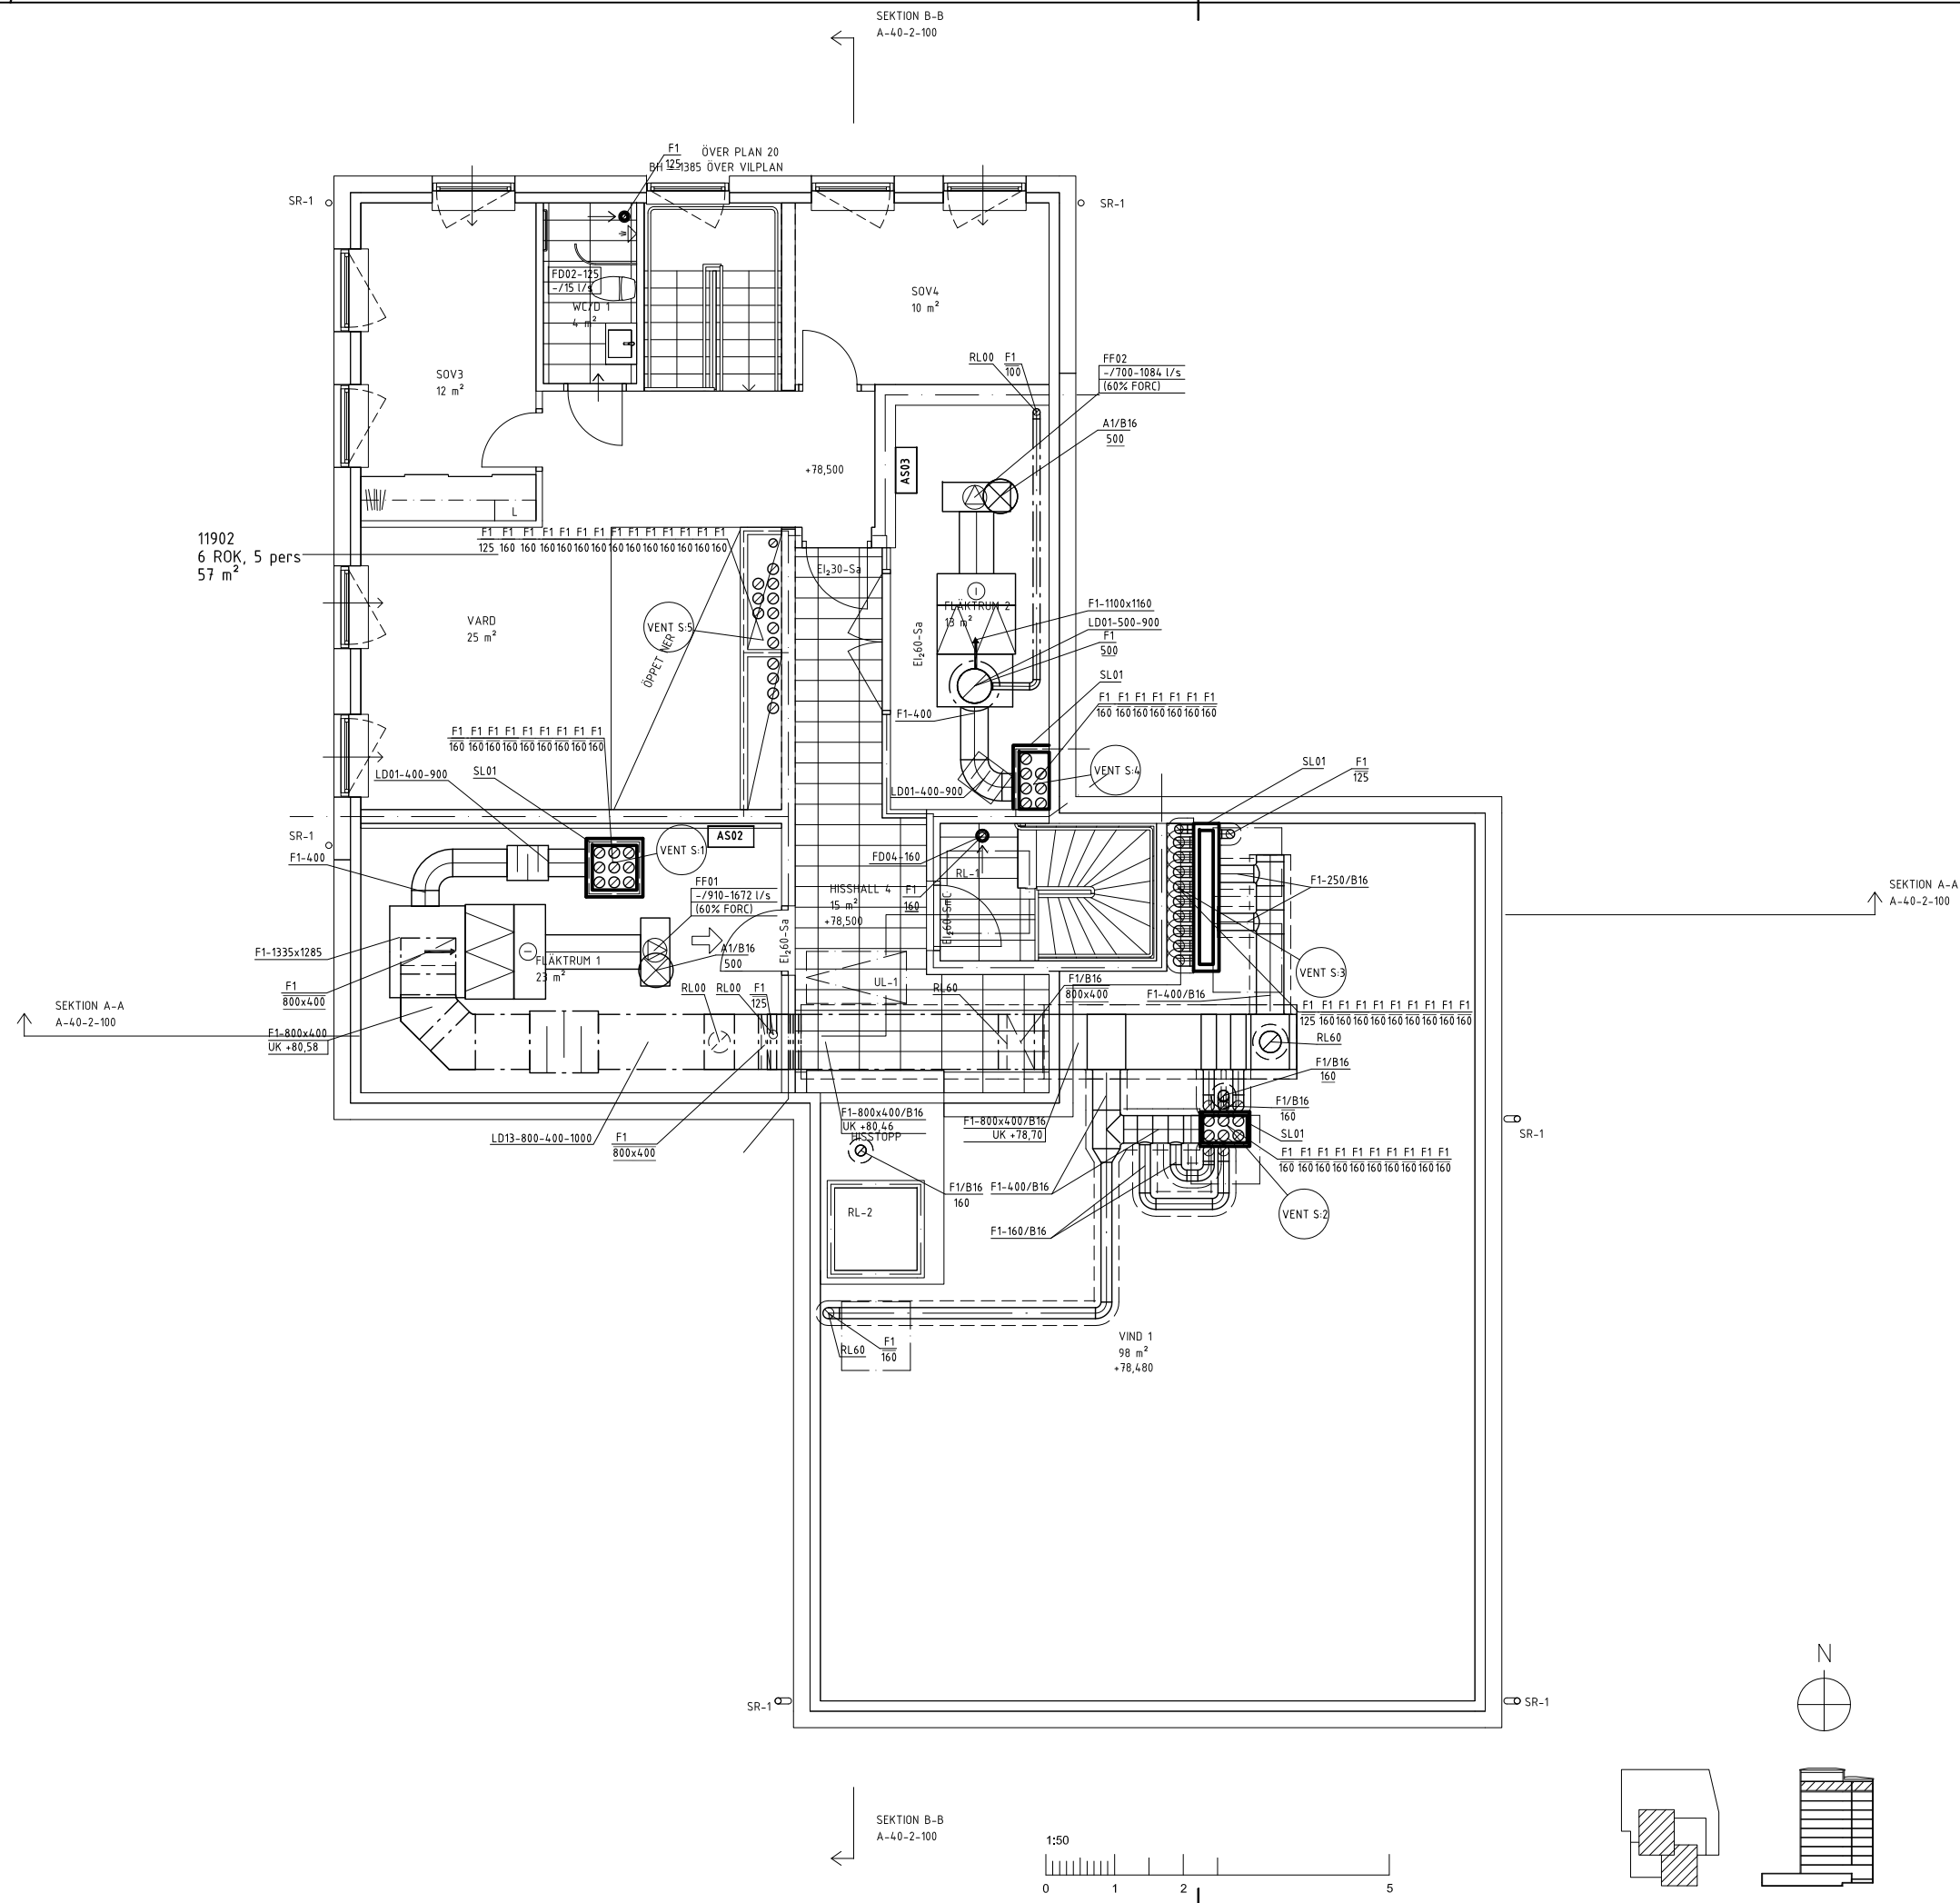


FÖRKLARINGAR

MEDIA	
A	AVLUFT
F	FRÅNLUFT
T	TILLUFT
U	UTLUFT
O	ÖVERLUFT
MATERIAL	
1	VARMFÖRZINKAD STÅLPLÅT
2	PP-LUFT
DIMENSION	
ISOLERING	
B13	UTV. BRANDISOL. E130
B16	UTV. BRANDISOL. E160
K15	UTV. KONDENSISOL. 50 MM

LUFTFLÖDEN ANGES I l/s.
KANALDIM. - SAMMA SOM DONANSI. DÄR EJ ANNAT ANGES.

2018-07-04 RELATIONSHANDLING		REV	ANT	ÄNDRINGEN AVSER	SIGN	DATUM
inst INSTALLATIONSKONSULT AB		Borätt Box 6048, 171 06 SOLNA Landsvägen 50 A, SUNDBYBERG				
☐ A Erséus Arkitekter AB ☐ K WSP ☐ E J&H Elteknik ☒ V Instra Installationskonsult ☐ L NovaMark		08-556 939 00 010-722 50 00 018-59 02 04 08-615 68 10 08-556 00 900				
RITAD KONSTRUERAD RBE	HANDLÄGGARE BAO	ARBETSNUMMER 15118		SÖDERTERRASSEN NYBYGGNAD AV BOSTÄDER JOHANNESHOF LUFT PLAN 20 (ETAGEVÄNING)		
DATUM 2018-07-04	ANSVARIG BENGT-ARNE OLSSON	KOD TYP POS		RITINGSNUMMER V-57.1-0200	SKALA A3 1:100 A1 1:50	

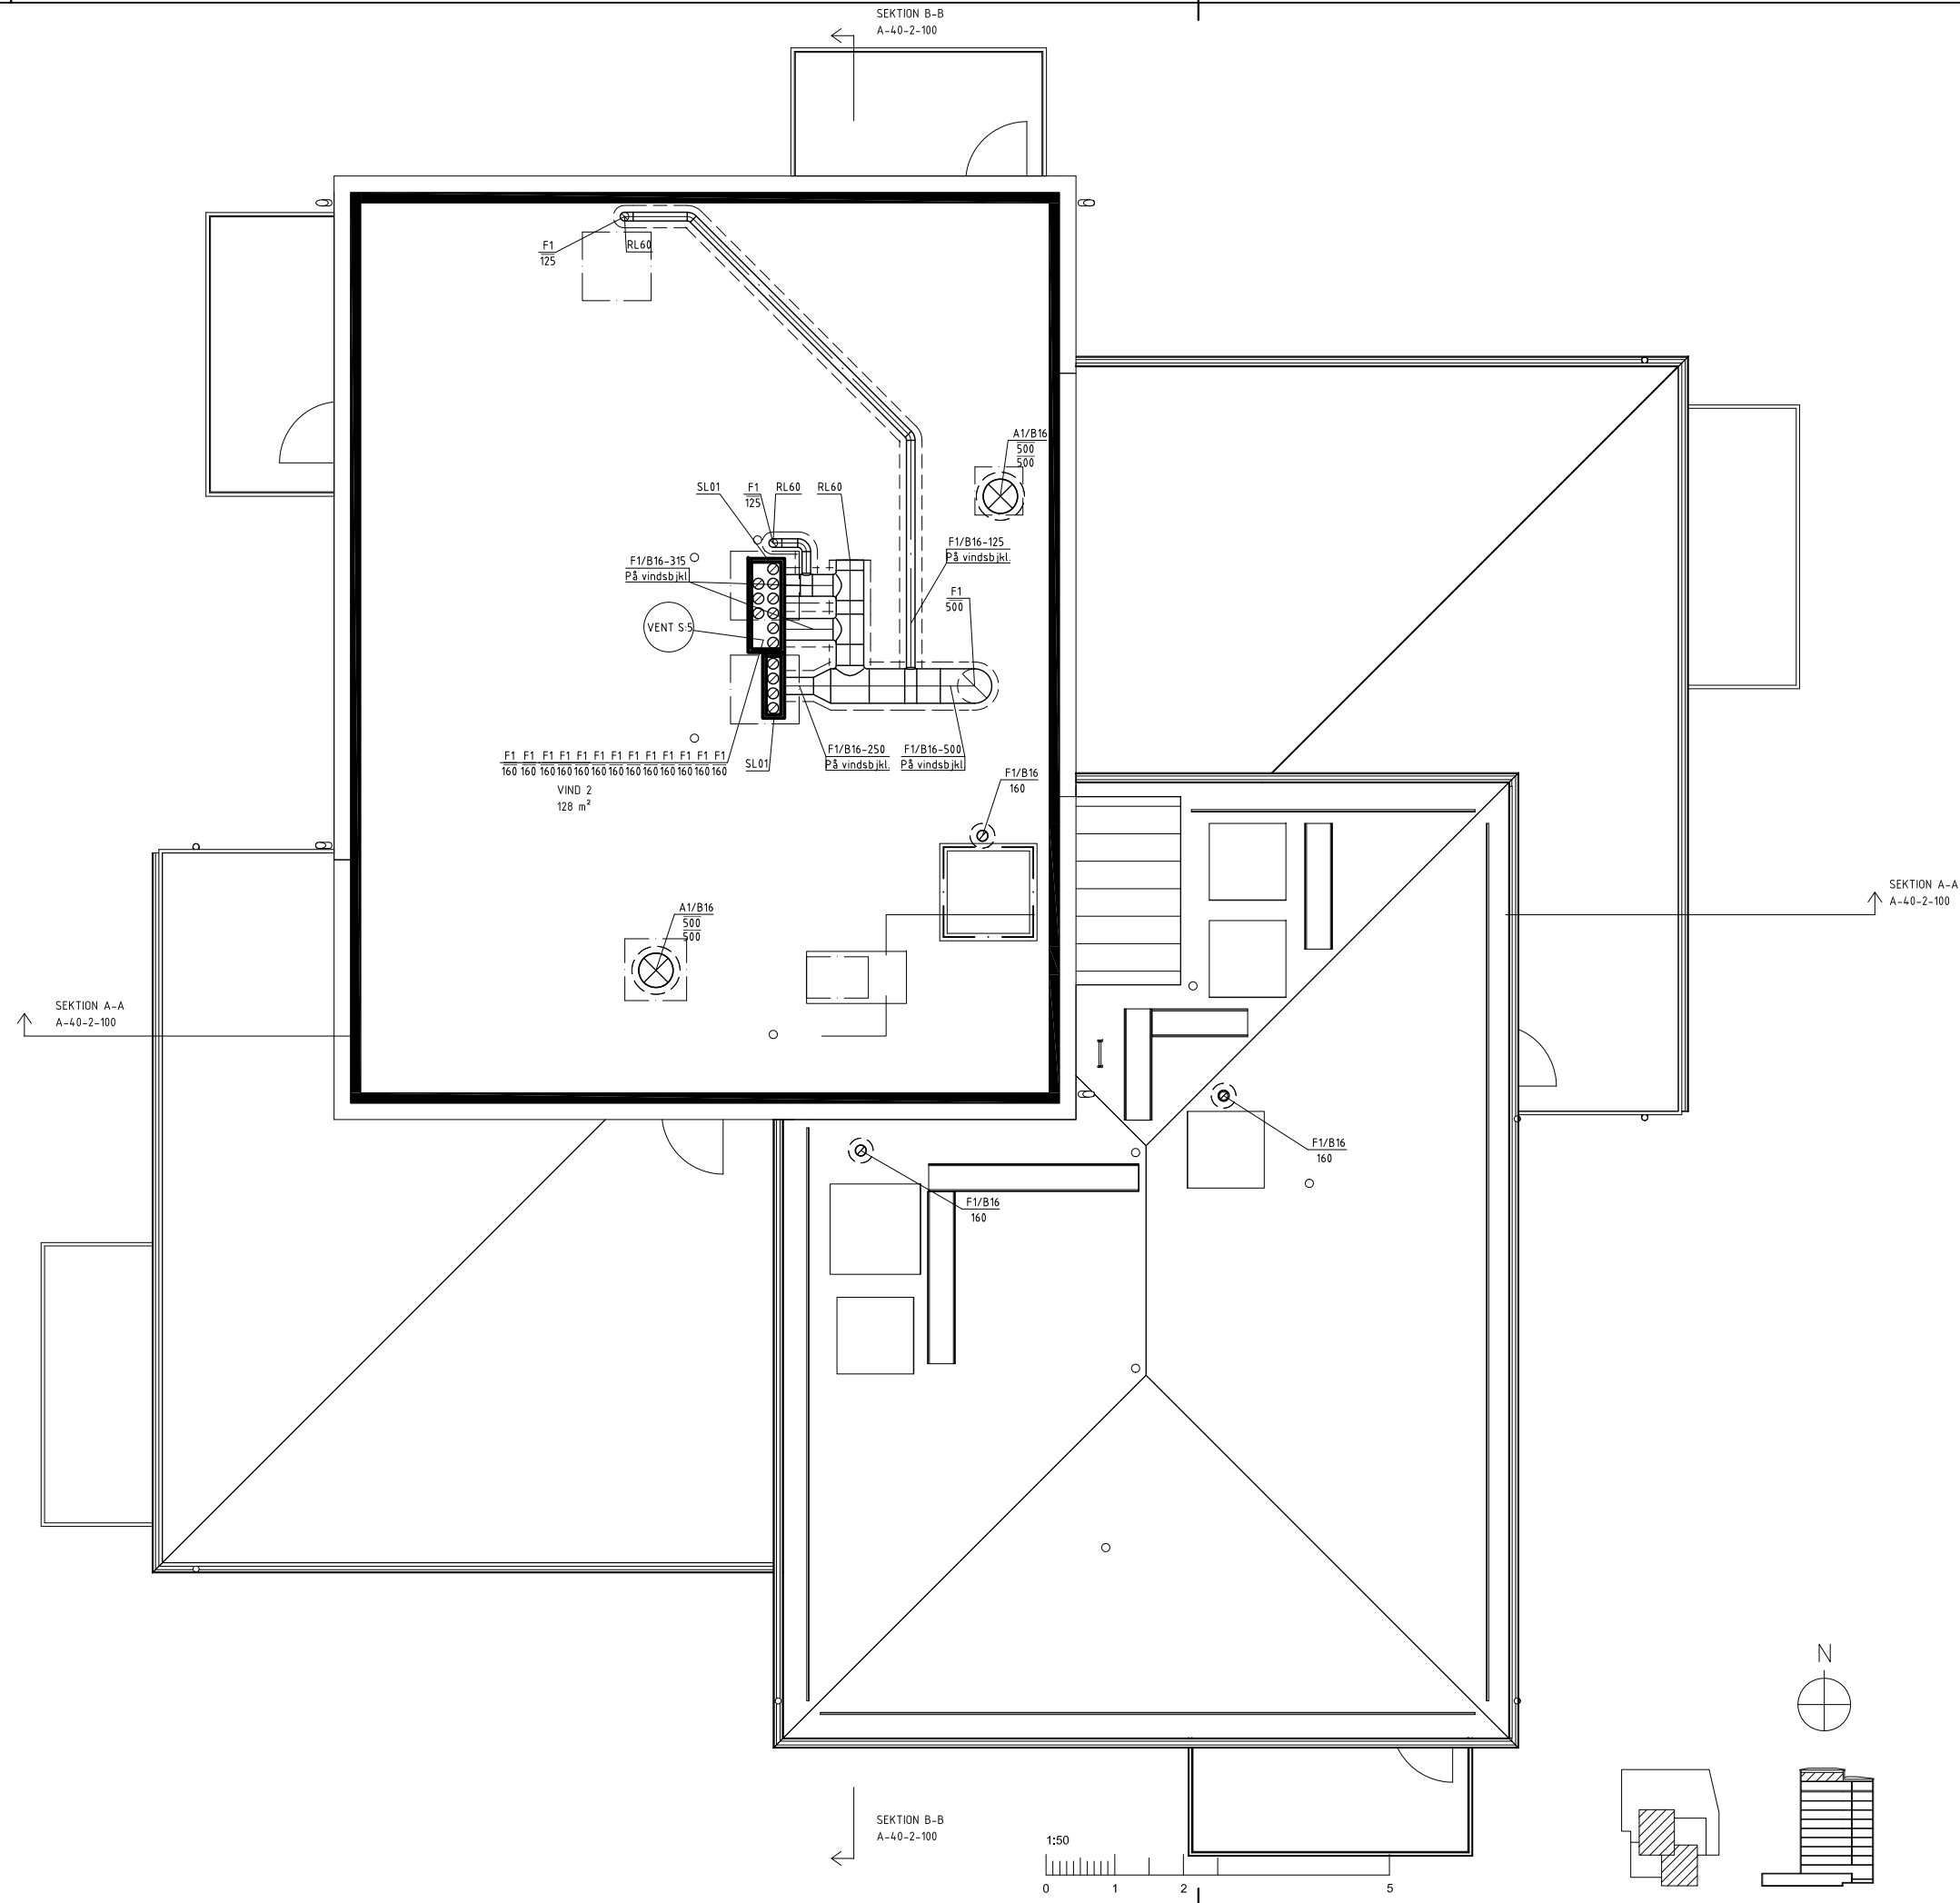


FÖRKLARINGAR

MEDIA		F1-125/B16
A	AVLUFT	
F	FRÅNLUFT	
T	TILLUFT	
U	UTELUFT	
O	ÖVERLUFT	
MATERIAL		
1	VARMFÖRZINKAD STÅLPLÅT	
2	PP-LUFT	
DIMENSION		
ISOLERING		
B13	UTV. BRANDISOL. E130	
B16	UTV. BRANDISOL. E160	
K15	UTV. KONDENSISOL. 50 MM	

LUFTFLÖDEN ANGES I l/s.
KANALDIM. - SAMMA SOM DONANSI. DÄR EJ ANNAT ANGES.

2018-07-04 RELATIONSHANDLING		REV	ANT	ÄNDRINGEN AVSER	SGN	DATUM
instra INSTALLATIONERIKONSULT AB		Borätt				
TJÄRHÖVSGATAN 8A 116 21 STOCKHOLM TEL: 08-615 68 10 FAX: 08-642 96 80		Box 6048, 171 06 SOLNA Landsvägen 50 A, SUNDBYBERG				
☐ A Erséus Arkitekter AB ☐ K WSP ☐ E J&H Elteknik ☒ V Instra Installationskonsult ☐ L NovaMark		SÖDERTERRASSEN NYBYGGNAD AV BOSTÄDER JOHANNESHÖV LUFT PLAN 21 (VINDSPÄN)				
RITAD KONSTRUERAD RBE		HANDLÄGGARE BAO		ARBETSNUMMER 15118		A3 1:100 SKALA A1 1:50
DATUM 2018-07-04		ANSVARIG BENGT-ARNE OLSSON		KOD TYP POS		REV
				RITNINGNUMMER V-57.1-0210		

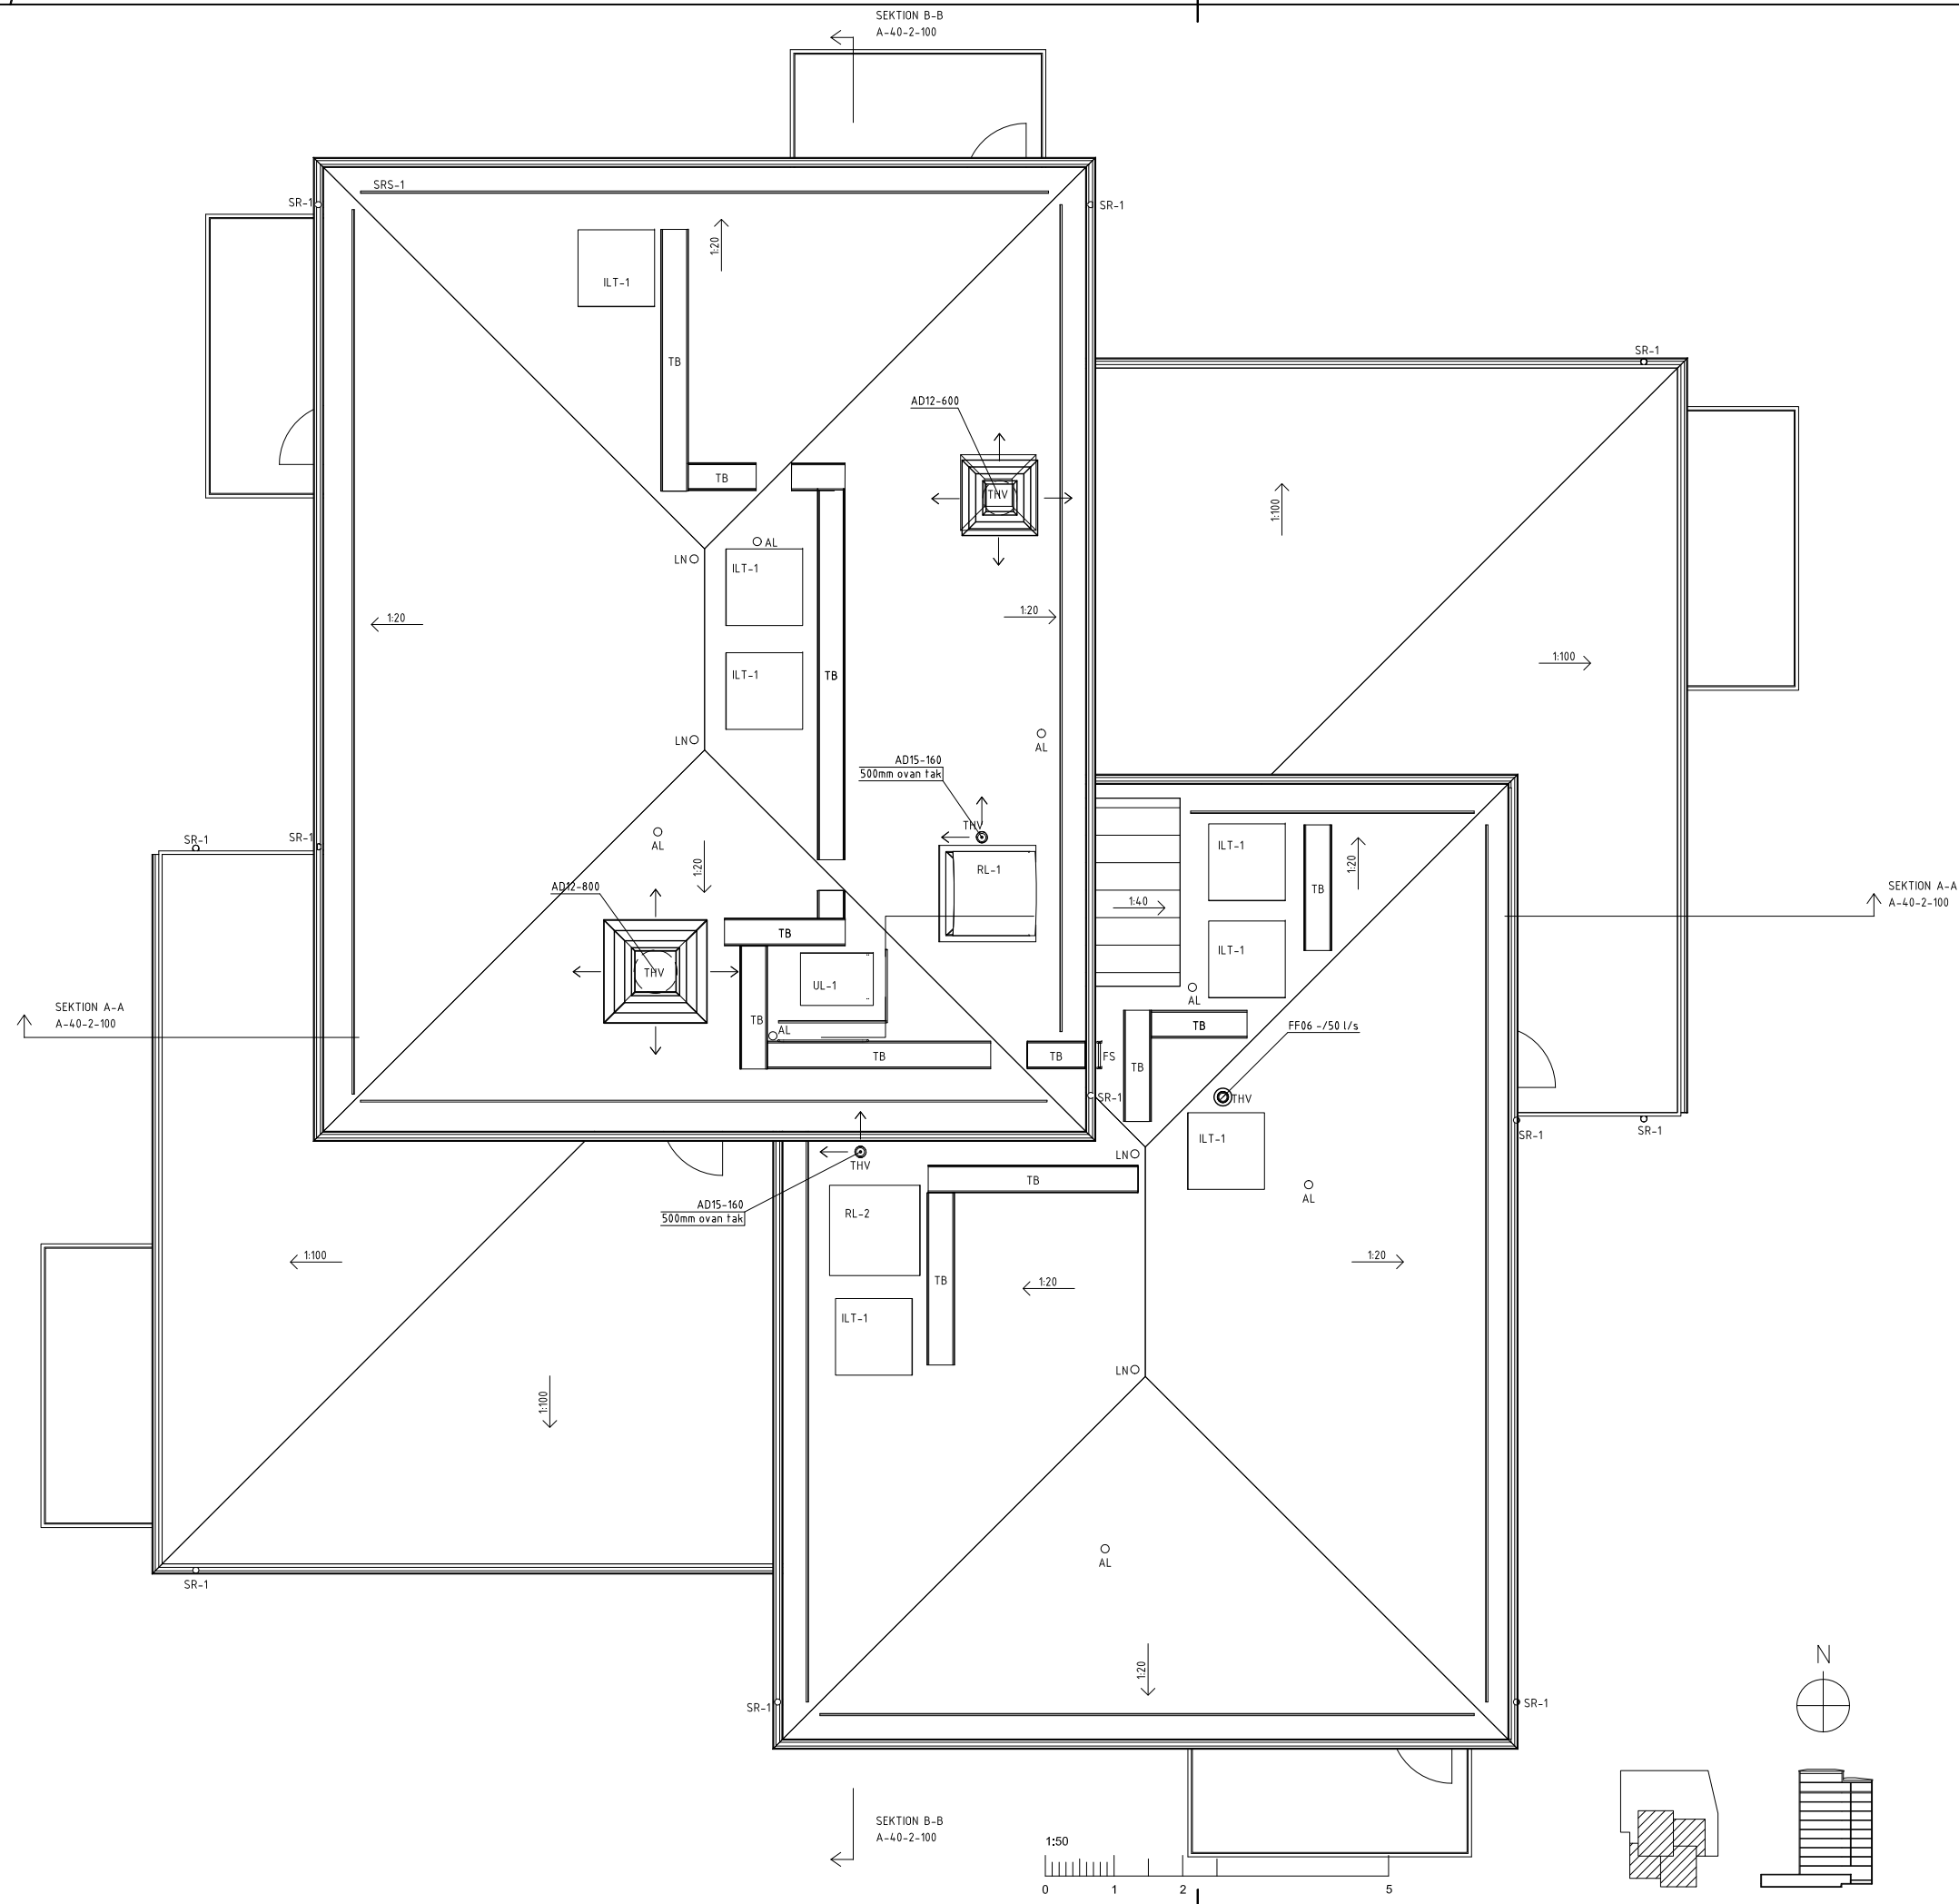

FÖRKLARINGAR

MEDIA		F1-125/B16
A	AVLUFT	
F	FRÅNLUFT	
T	TILLUFT	
U	UTLUFT	
O	ÖVERLUFT	
MATERIAL		
1	VARMFÖRZINKAD STÅLPLÅT	
2	PP-LUFT	
DIMENSION		
ISOLERING		
B13	UTV. BRANDISOL. E130	
B16	UTV. BRANDISOL. E160	
K15	UTV. KONDENSISOL. 50 MM	

LUFTFLÖDEN ANGES I l/s.
KANALDIM. - SAMMA SOM DONANSI. DÄR EJ ANNAT ANGES.

2018-07-04 RELATIONSHANDLING		REV	ANT	ÄNDRINGEN AVSER	SIG	DATUM
inst INSTALLATIONERNSULT AB		Borätt Box 6048, 171 06 SOLNA Landsvägen 50 A, SUNDBYBERG				
TJÄRHUVSGATAN 8A 116 21 STOCKHOLM TEL: 08-615 68 10 FAX: 08-642 96 80		SÖDERTERRASSEN NYBYGGNAD AV BOSTÄDER JOHANNESHÖV LUFT PLAN 22 (TAKPLAN)				
RITAD KONSTRUERAD RBE		HANDLÄGGARE BAO		ARBETSNUMMER 15118		
DATUM 2018-07-04		ANSVARIG BENGT-ARNE OLSSON		KOD TYP POS RITINGSNUMMER V-57.1-0220		
				SKALA A3 1:100 A1 1:50		

SÖDER TERRASSEN

FÖRKLARINGAR

MEDIA

A AVLUFT
F FRÅNLUFT
T TILLUFT
U UTELUFT
O ÖVERLUFT

MATERIAL


1 VARMFÖRZINKAD STÅLPLÅT
2 PP-LUFT

DIMENSION

ISOLERING

B13 UTV. BRANDISOL. E130
B16 UTV. BRANDISOL. E160
K15 UTV. KONDENSISOL. 50 MM

LUFTFLÖDEN ANGES I l/s.
KANALDIM. - SAMMA SOM DONANSI. DÄR EJ ANNAT ANGES.

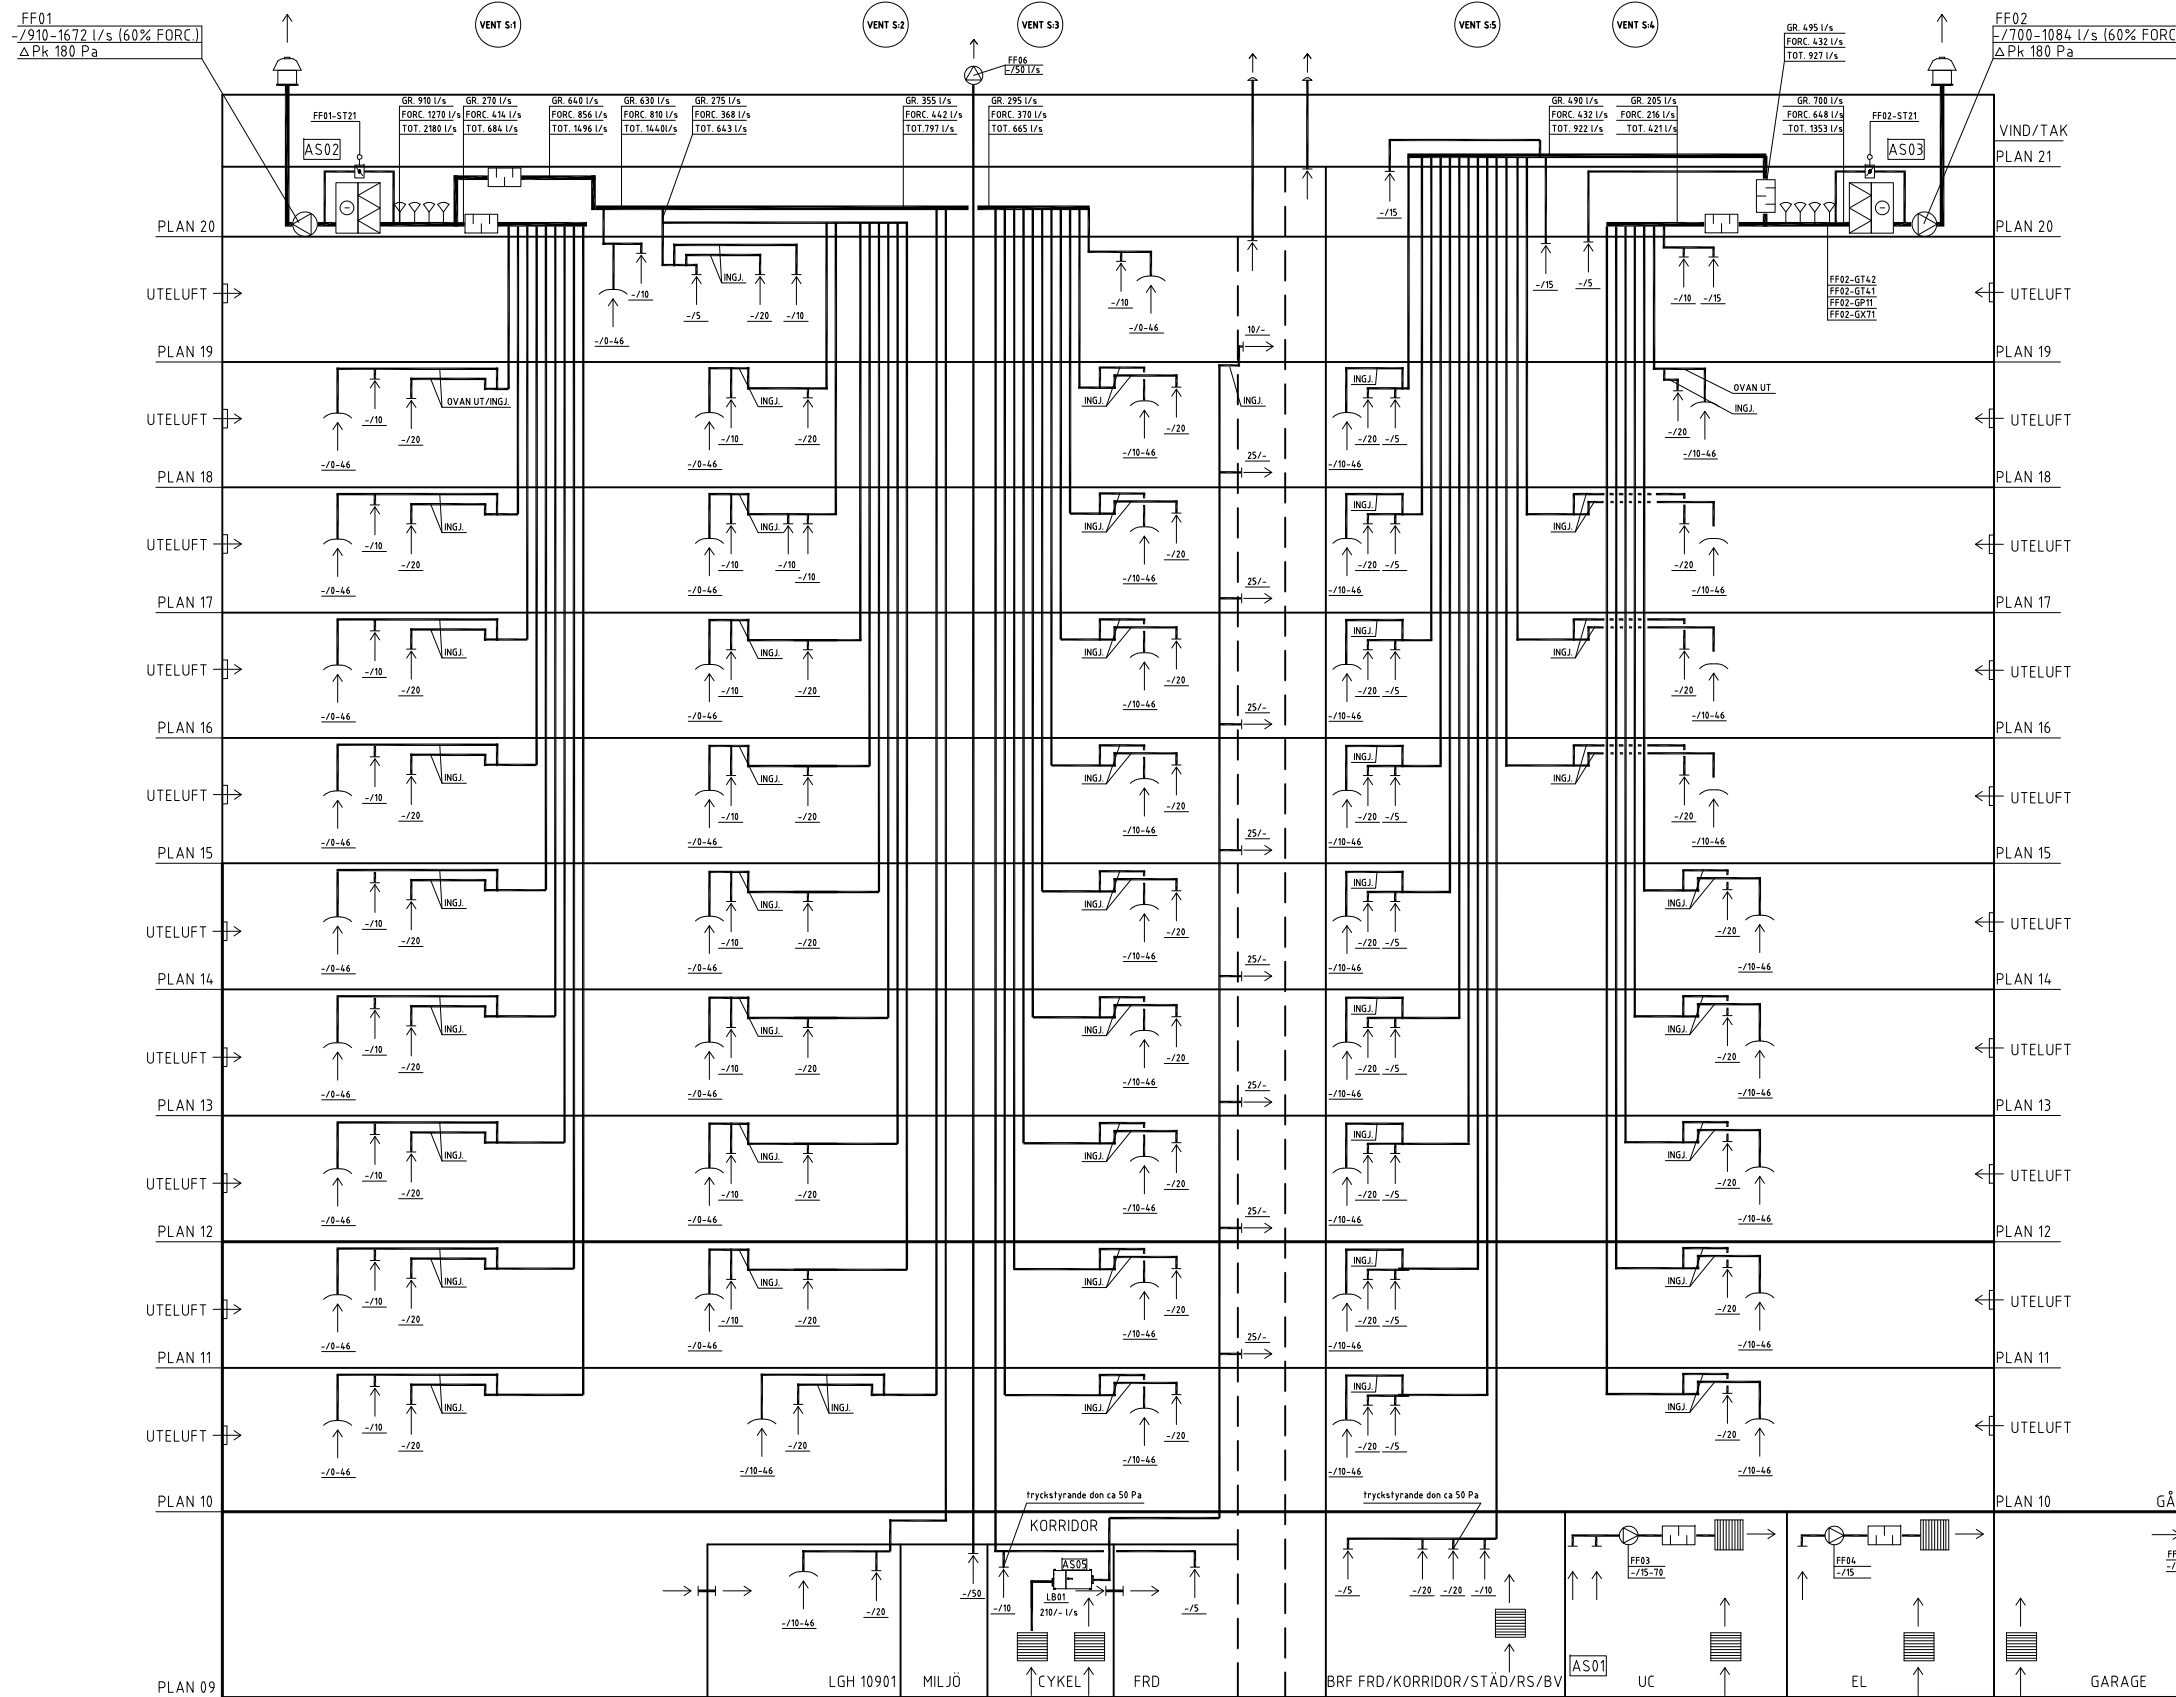

2018-07-04 RELATIONSHANDLING		REV	ANT	ÄNDRINGEN AVSER	SIG	DATUM
instra INSTALLATIONSKONSULT AB		Borätt				
TÄRHOVSGATAN 8A 116 21 STOCKHOLM TEL: 08-615 68 10 FAX: 08-642 96 80		Box 6048, 171 06 SOLNA Landsvägen 50 A, SUNDBYBERG				
☐ A Erséus Arkitekter AB ☐ K WSP ☐ E J&H Elteknik ☒ V Instra Installationskonsult ☐ L NovaMark		08-556 939 00 010-722 50 00 018-59 02 04 08-615 68 10 08-556 00 900				
RITAD KONSTRUERAD RBE	HANDLÄGGARE BAO	ARBETSNUMMER 15118		SÖDER TERRASSEN NYBYGGNAD AV BOSTÄDER JOHANNESHÖV LUFT FLÖDESSKEMA		
DATUM 2018-07-04	ANSVARIG BENGT-ARNE OLSSON	KOD TYP POS		RITINGSNUMMER V-57.8-100	A3 SKALA A1	