

SE RITNING A-40-1-0092

SEKTION B-B  
A-40-2-100

RELATIONSHANDLING

**ERSÉUS ARKITEKTER AB**

Fiskargatan 8 116 20 Stockholm tel 08-556 99 39 00

- A Erséus Arkitekter AB 08-556 939 00
- K WSP 010-722 50 00
- E J&H Eteknik 018-59 02 04
- V Instra Installationskonsult AB 08-615 68 10
- VS Instra Installationskonsult AB 08-615 68 10
- LA NovaMark 08-556 00 900

RITNINGSTR. AV: ANR  
 DATUM: 2016-07-08  
 HANDELSGÄRE: ANNA ROOS  
 UPPDRAG NR: P.0671511.3  
 ANSVÄRIG: FREDRIC SCHERMAN

RELATIONSHANDLING	2018-08-10	EmH
BET	ÄNDRINGEN AVSER	SIGN




Box 604B, 171 06 SOLNA Landsvägen 50A, SUNDBYBERG

SÖDERTERRASSEN JOHANNESHOV

PLAN 9, GARAGE


A1 1:50  
 SKALA A2 1:100

KOD TYP POSITION	NUMMER	BET
	A-40-1-0091	-



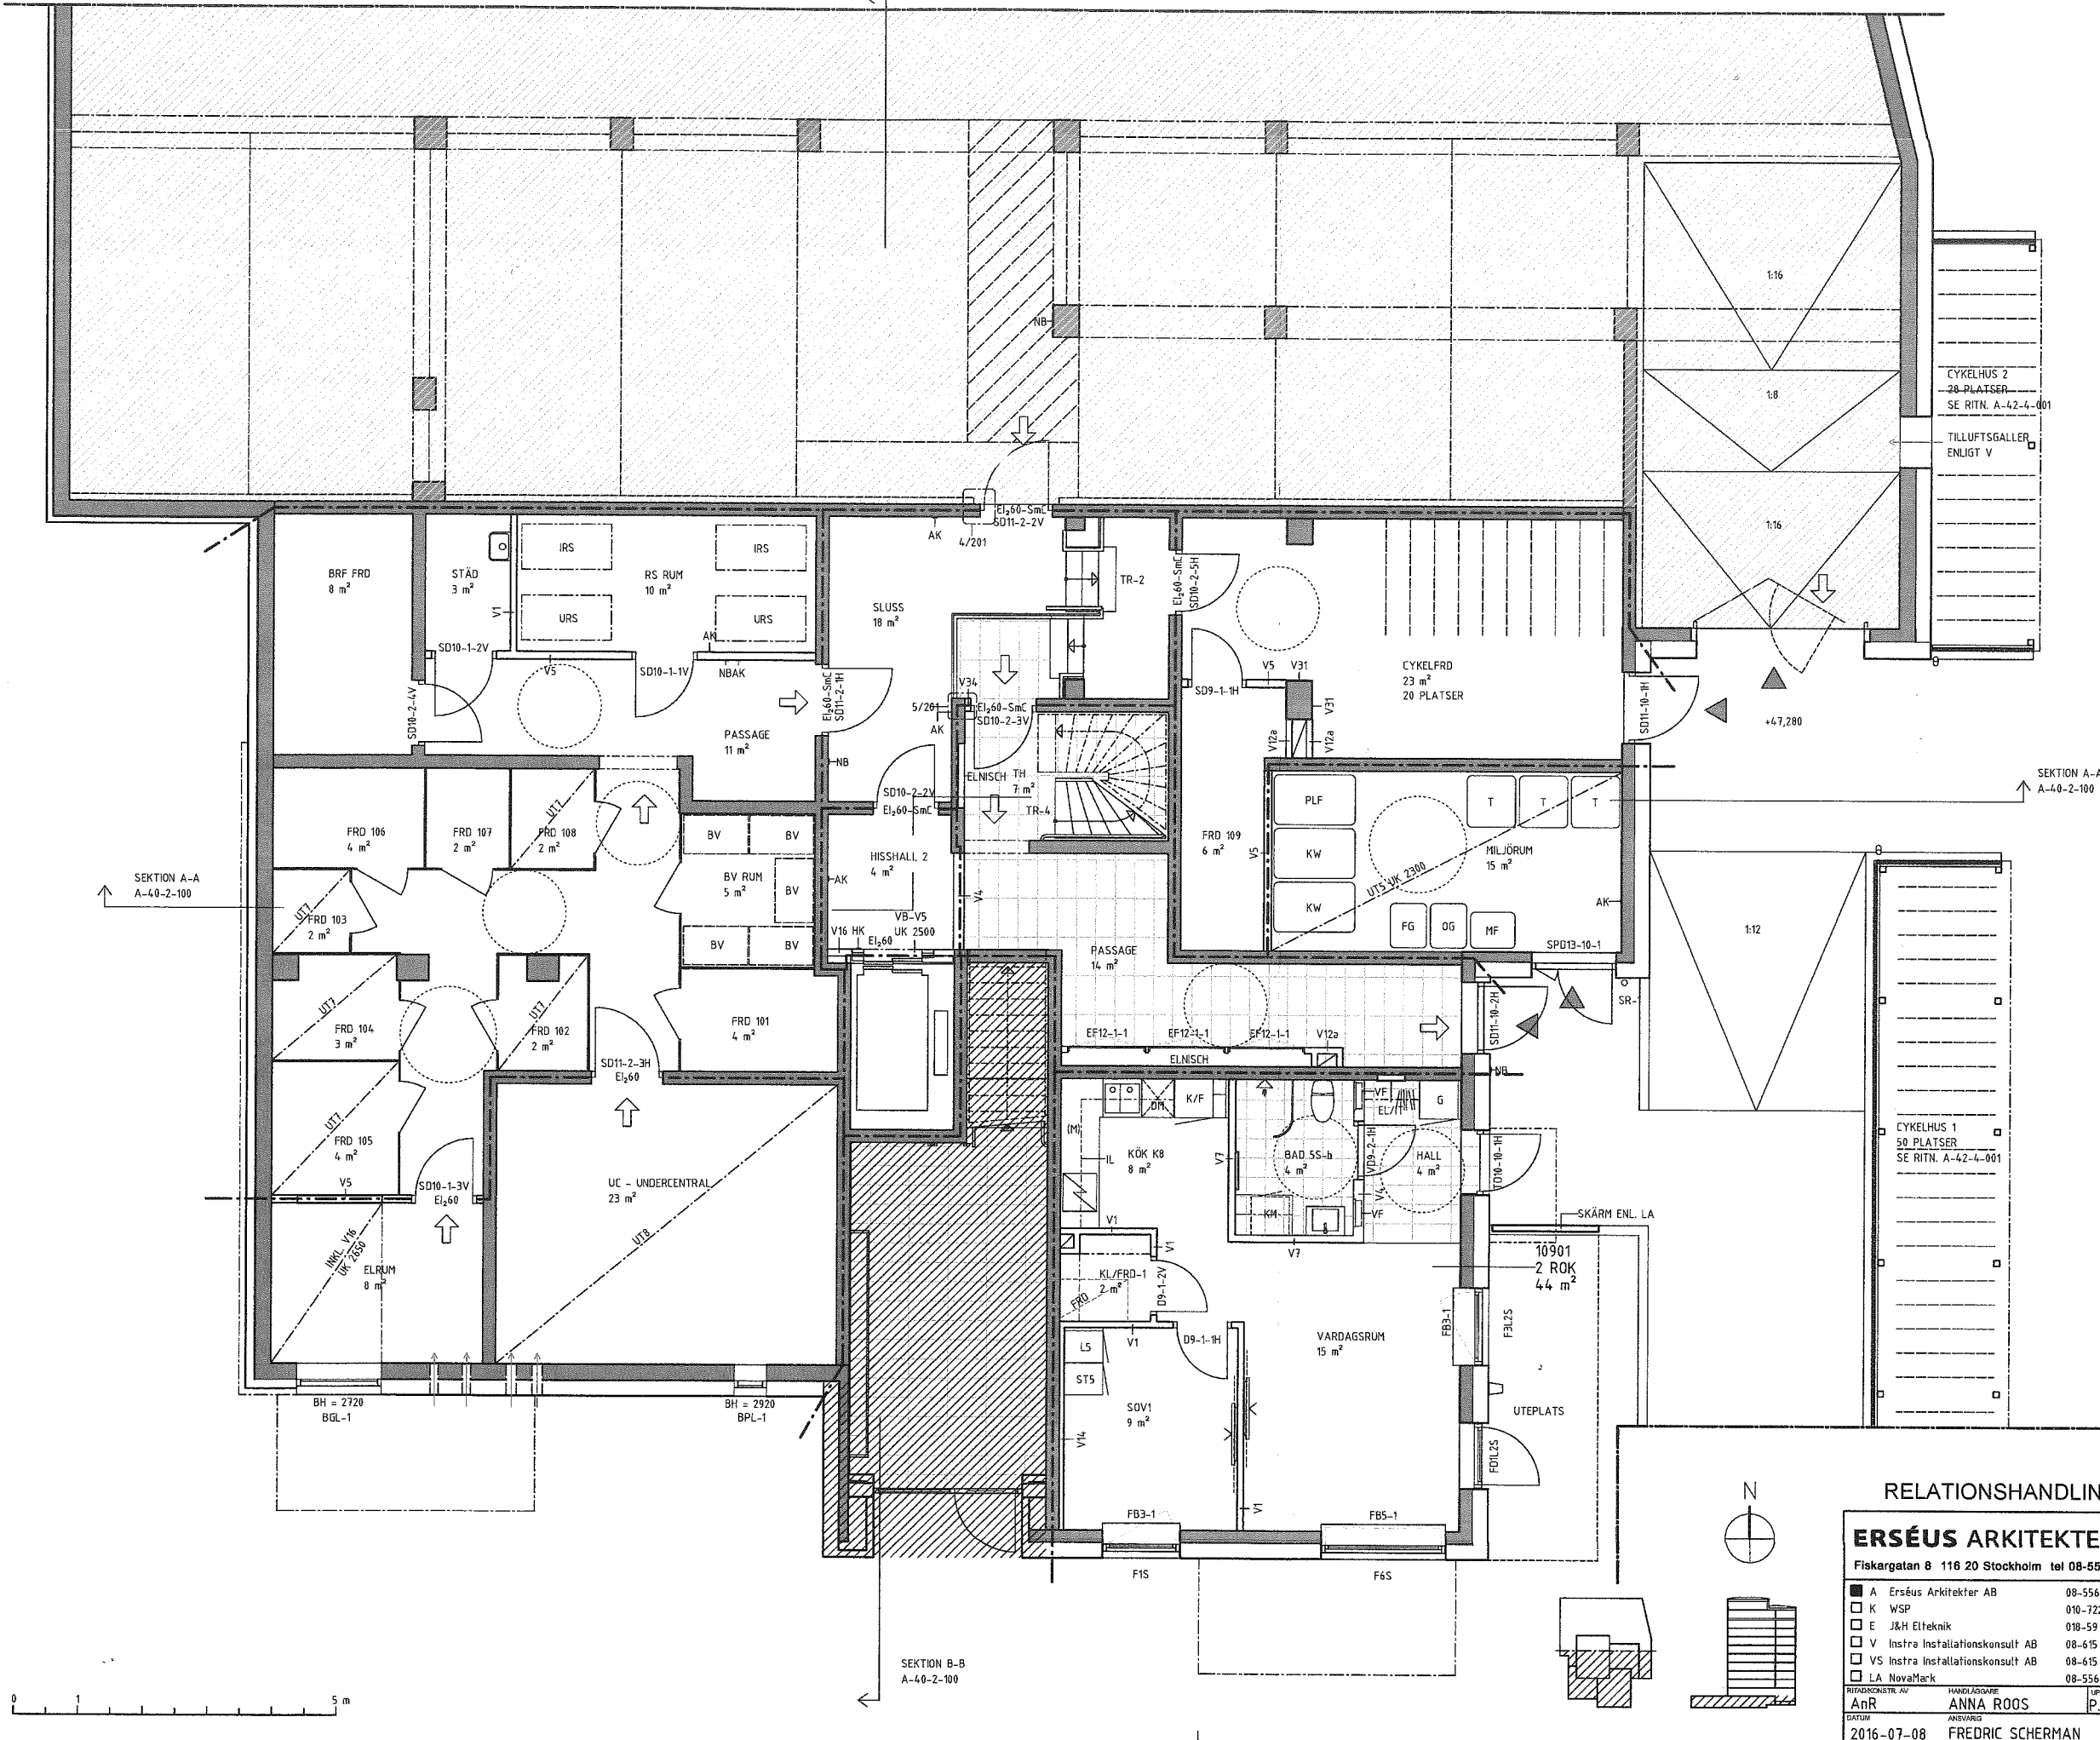


RELATIONSHANDLING		2018-08-10	EmM
BET	ANDRNINGEN AVSER	DATUM	SIGN
<b>Borätt</b>			
Box 6048, 171 06 SOLNA Landsvägen 50A, SUNDBYBERG			
SÖDERTERRASSEN		JOHANNESHOV	
PLAN 9, KÄLLARVÅNING			
A1 1:50		SKALA A3 1:100	
RITAD/ANSVÄRIG ANR ANNA ROOS		LIPPRAGNR P.0671511.3	
DATUM 2016-07-08		FREDRIC SCHERMAN	
NUMER A-40-1-0092		BET -	


2018-08-10 14:04:13 S:\Proj\Kv - Skulptörvägen\A\Modell\ Söderterrassen\_RAS 604.dwg

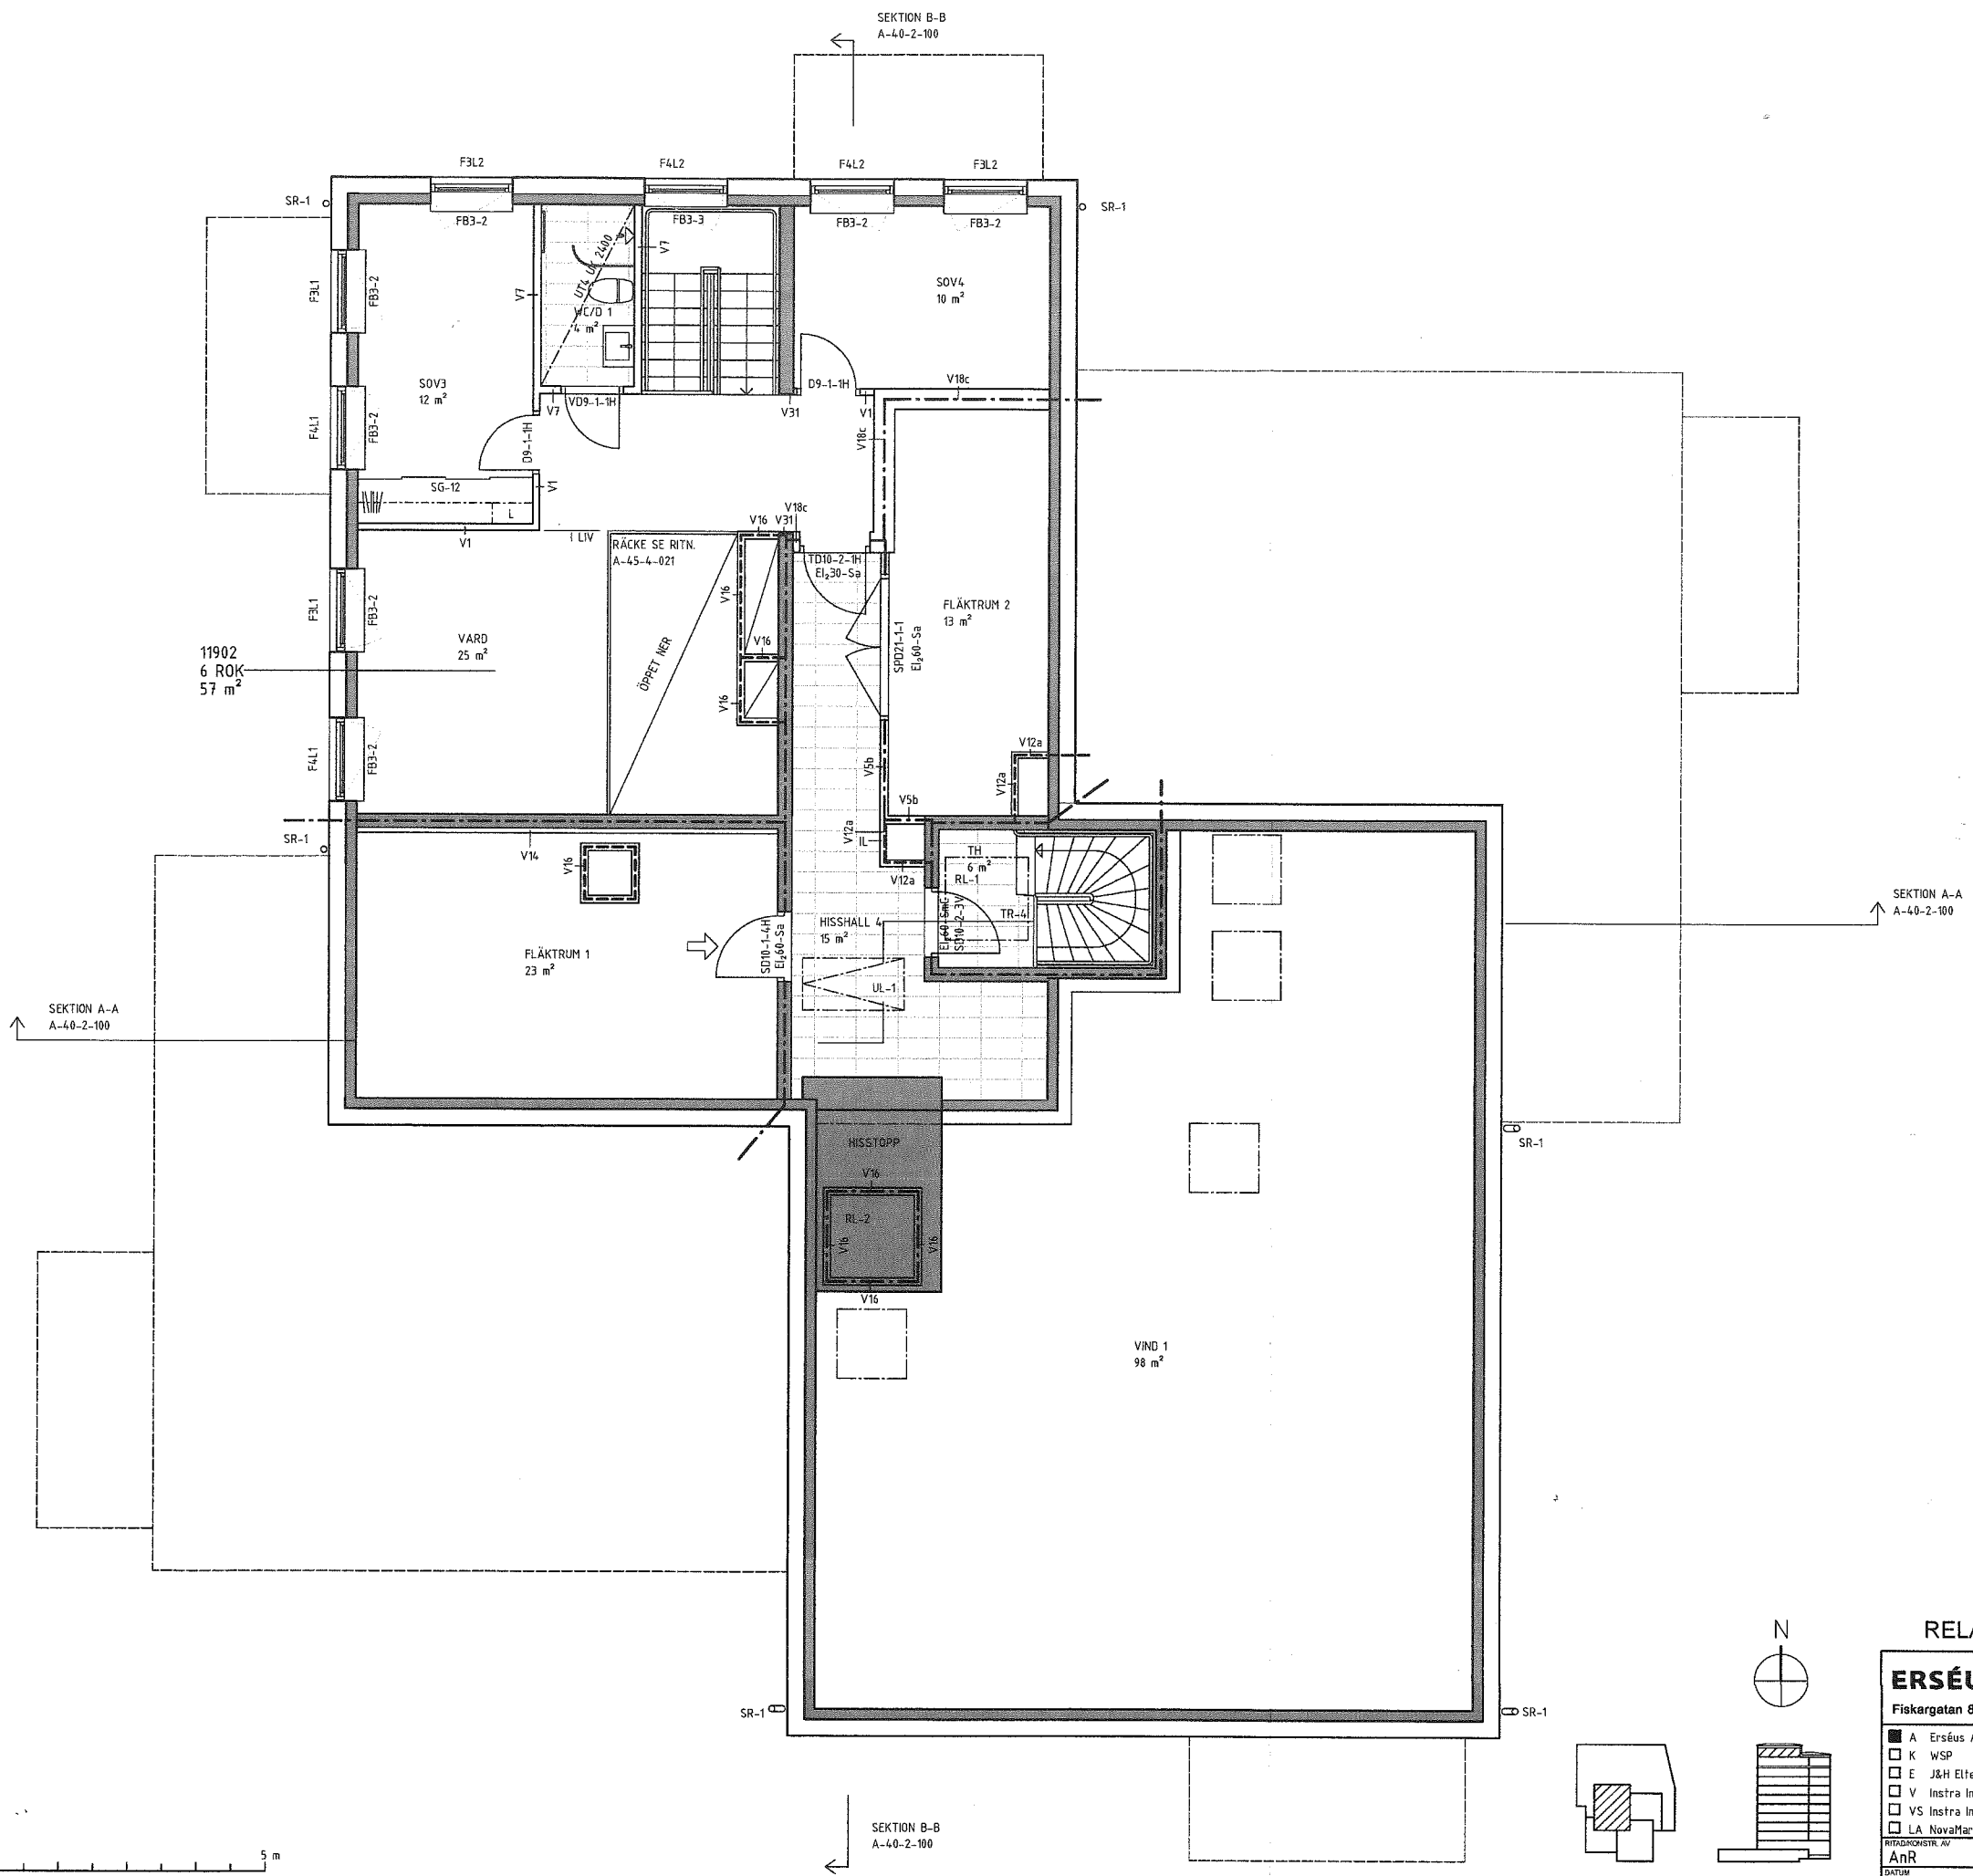


2018-08-10 14:06:18 S:\Proj\Kv\_Skulptörvägen\Modell\Söderterrassen\_P115.dwg

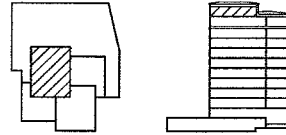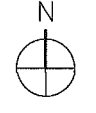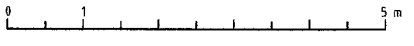


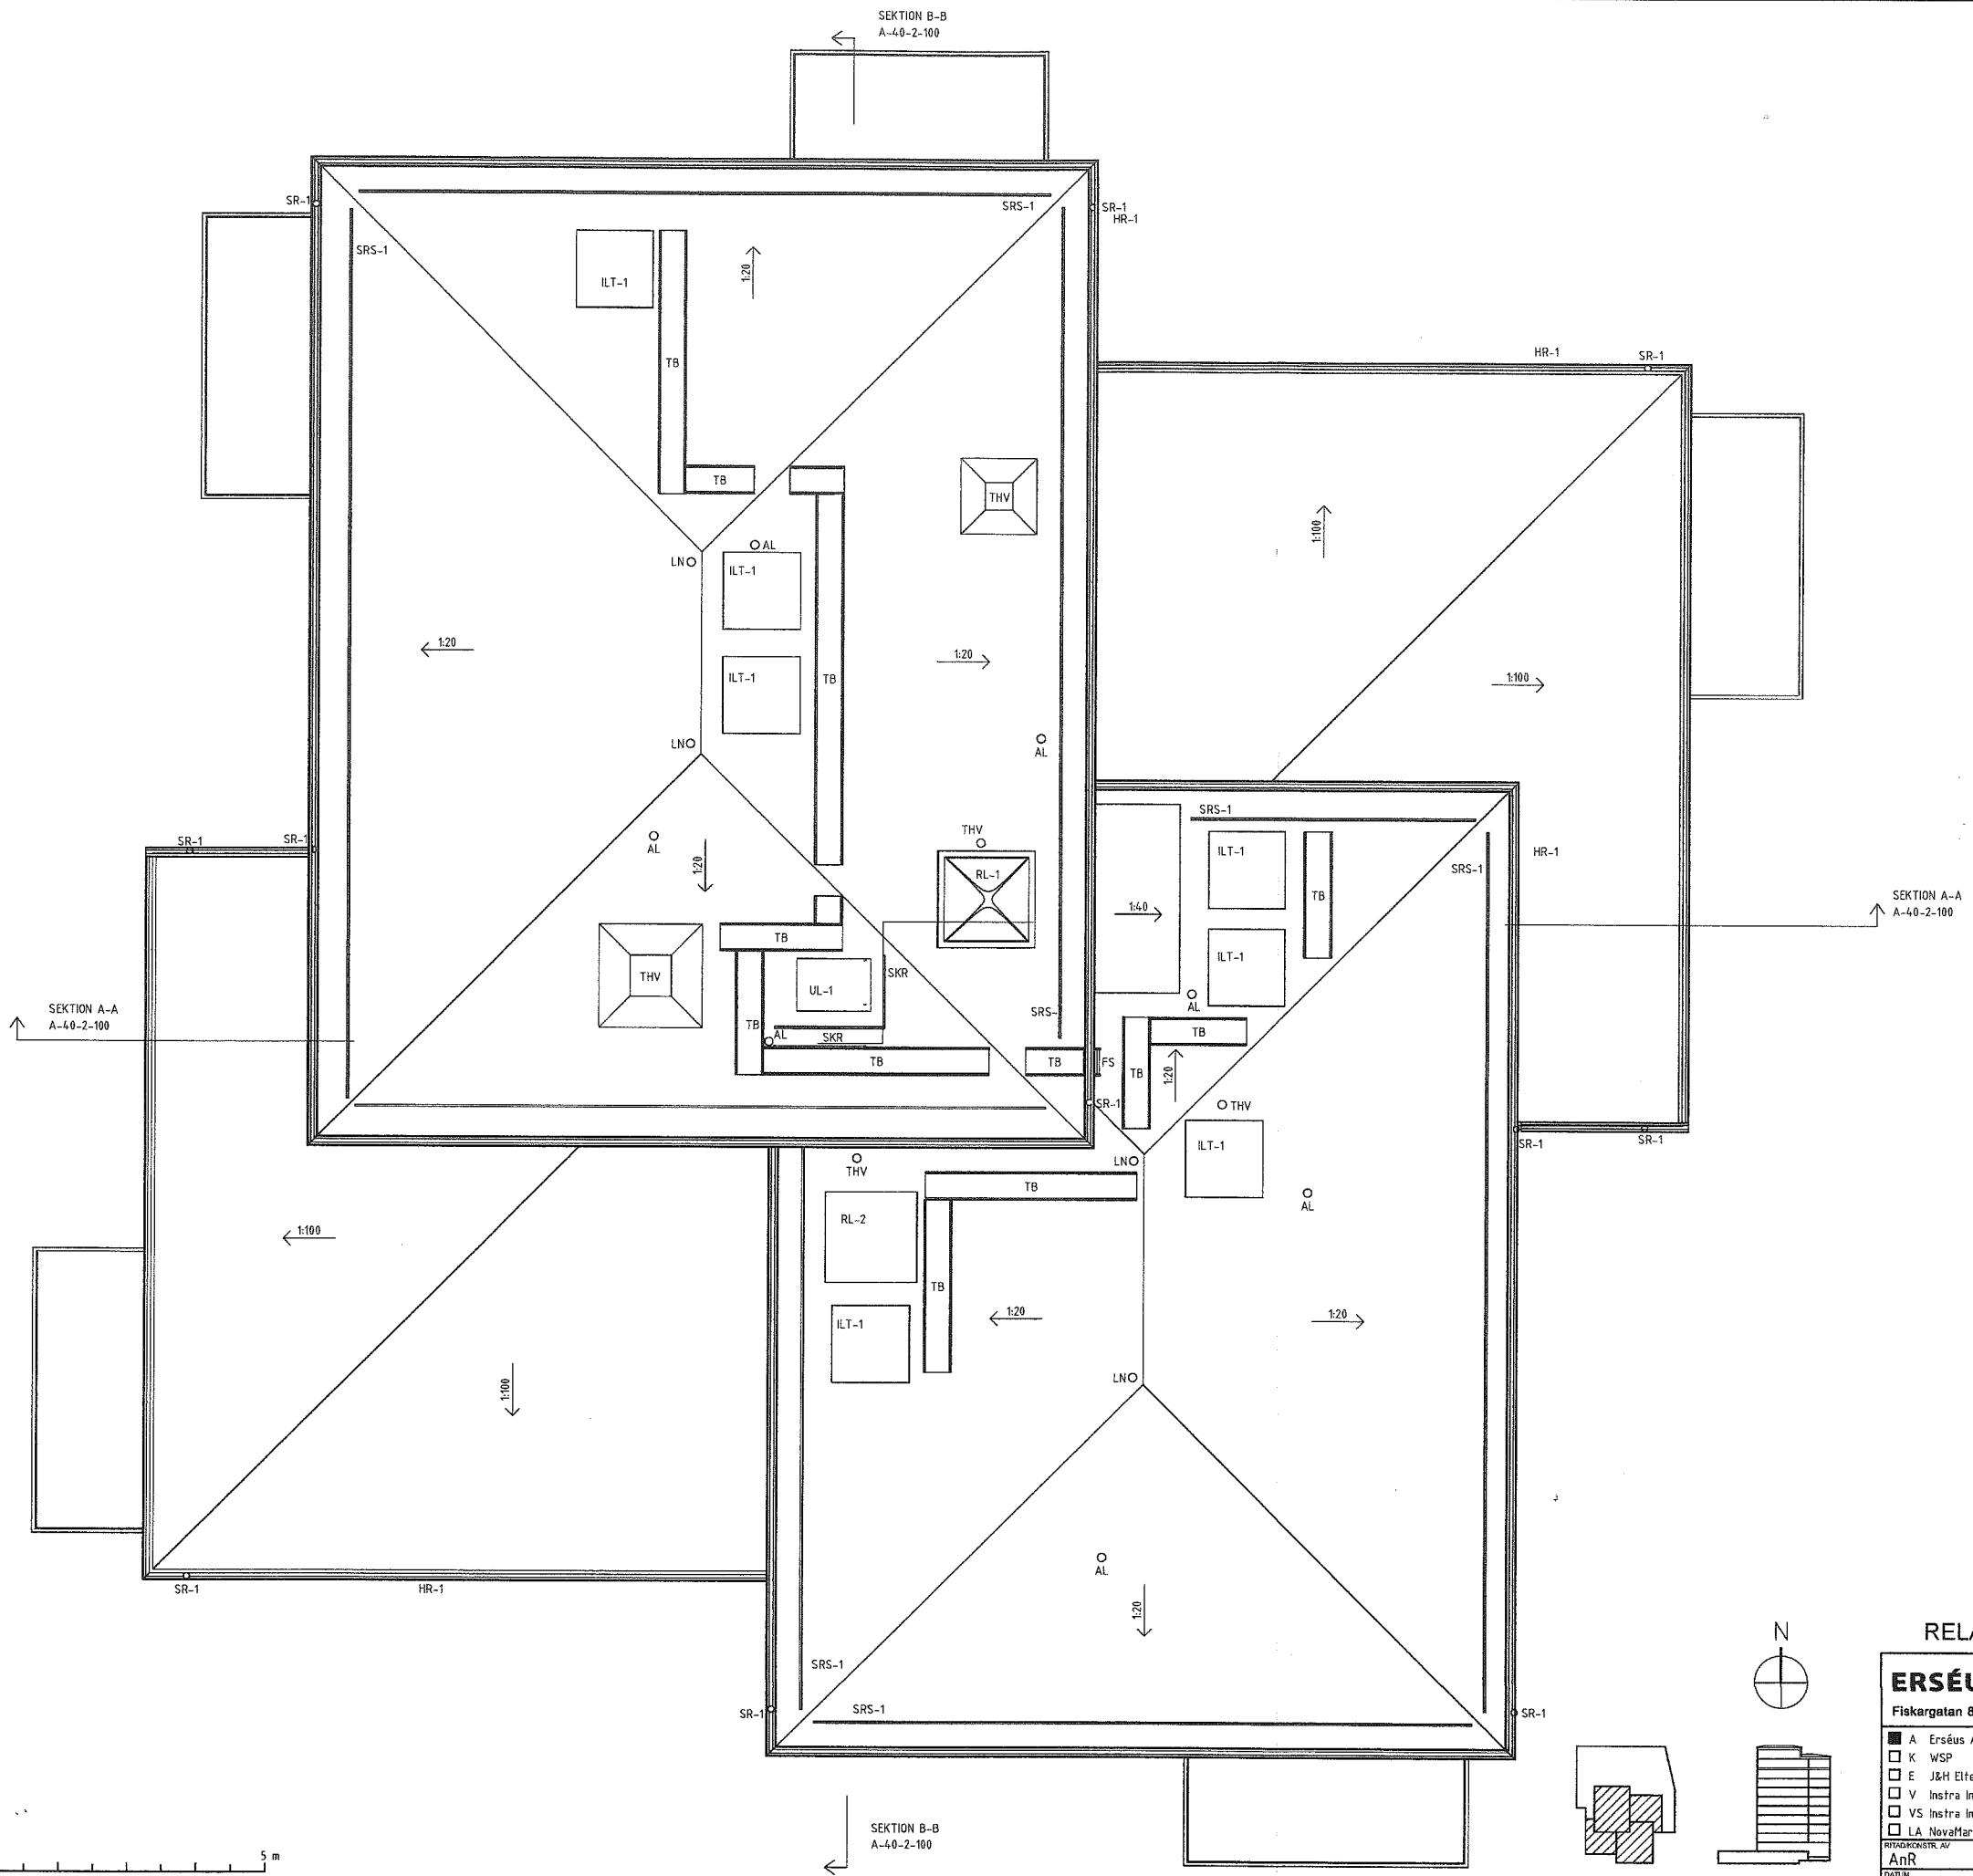
RELATIONSHANDLING		2018-08-10	EnH
BET	ÄNDRINGEN AVSER	DATUM	SIGN
<b>ERSÉUS ARKITEKTER AB</b> Fiskargatan 8 116 20 Stockholm tel 08-55 69 39 00		<b>Borätt</b> Box 5048, 171 06 SOLNA Landsvägen 50A, SUNDBYBERG	
SÖDERTERRASSEN JOHANNESHOV PLAN 20, ETAGEVÅNING, 10 TR		A1: 1:50 SKALA A2: 1:100	
RITAD/RIKSTRÄTT AV ANR DATUM 2016-07-08	HANDLAGGARE ANNA ROOS ANSVÄRIG FREDRIC SCHERMAN	LÖPNUMMER P.067151.1.3	BET -
RITAD/RIKSTRÄTT AV ANR DATUM 2016-07-08		HANDLAGGARE ANNA ROOS ANSVÄRIG FREDRIC SCHERMAN	RITNINGSTYP PLAN NUMMER A-40-1-0200

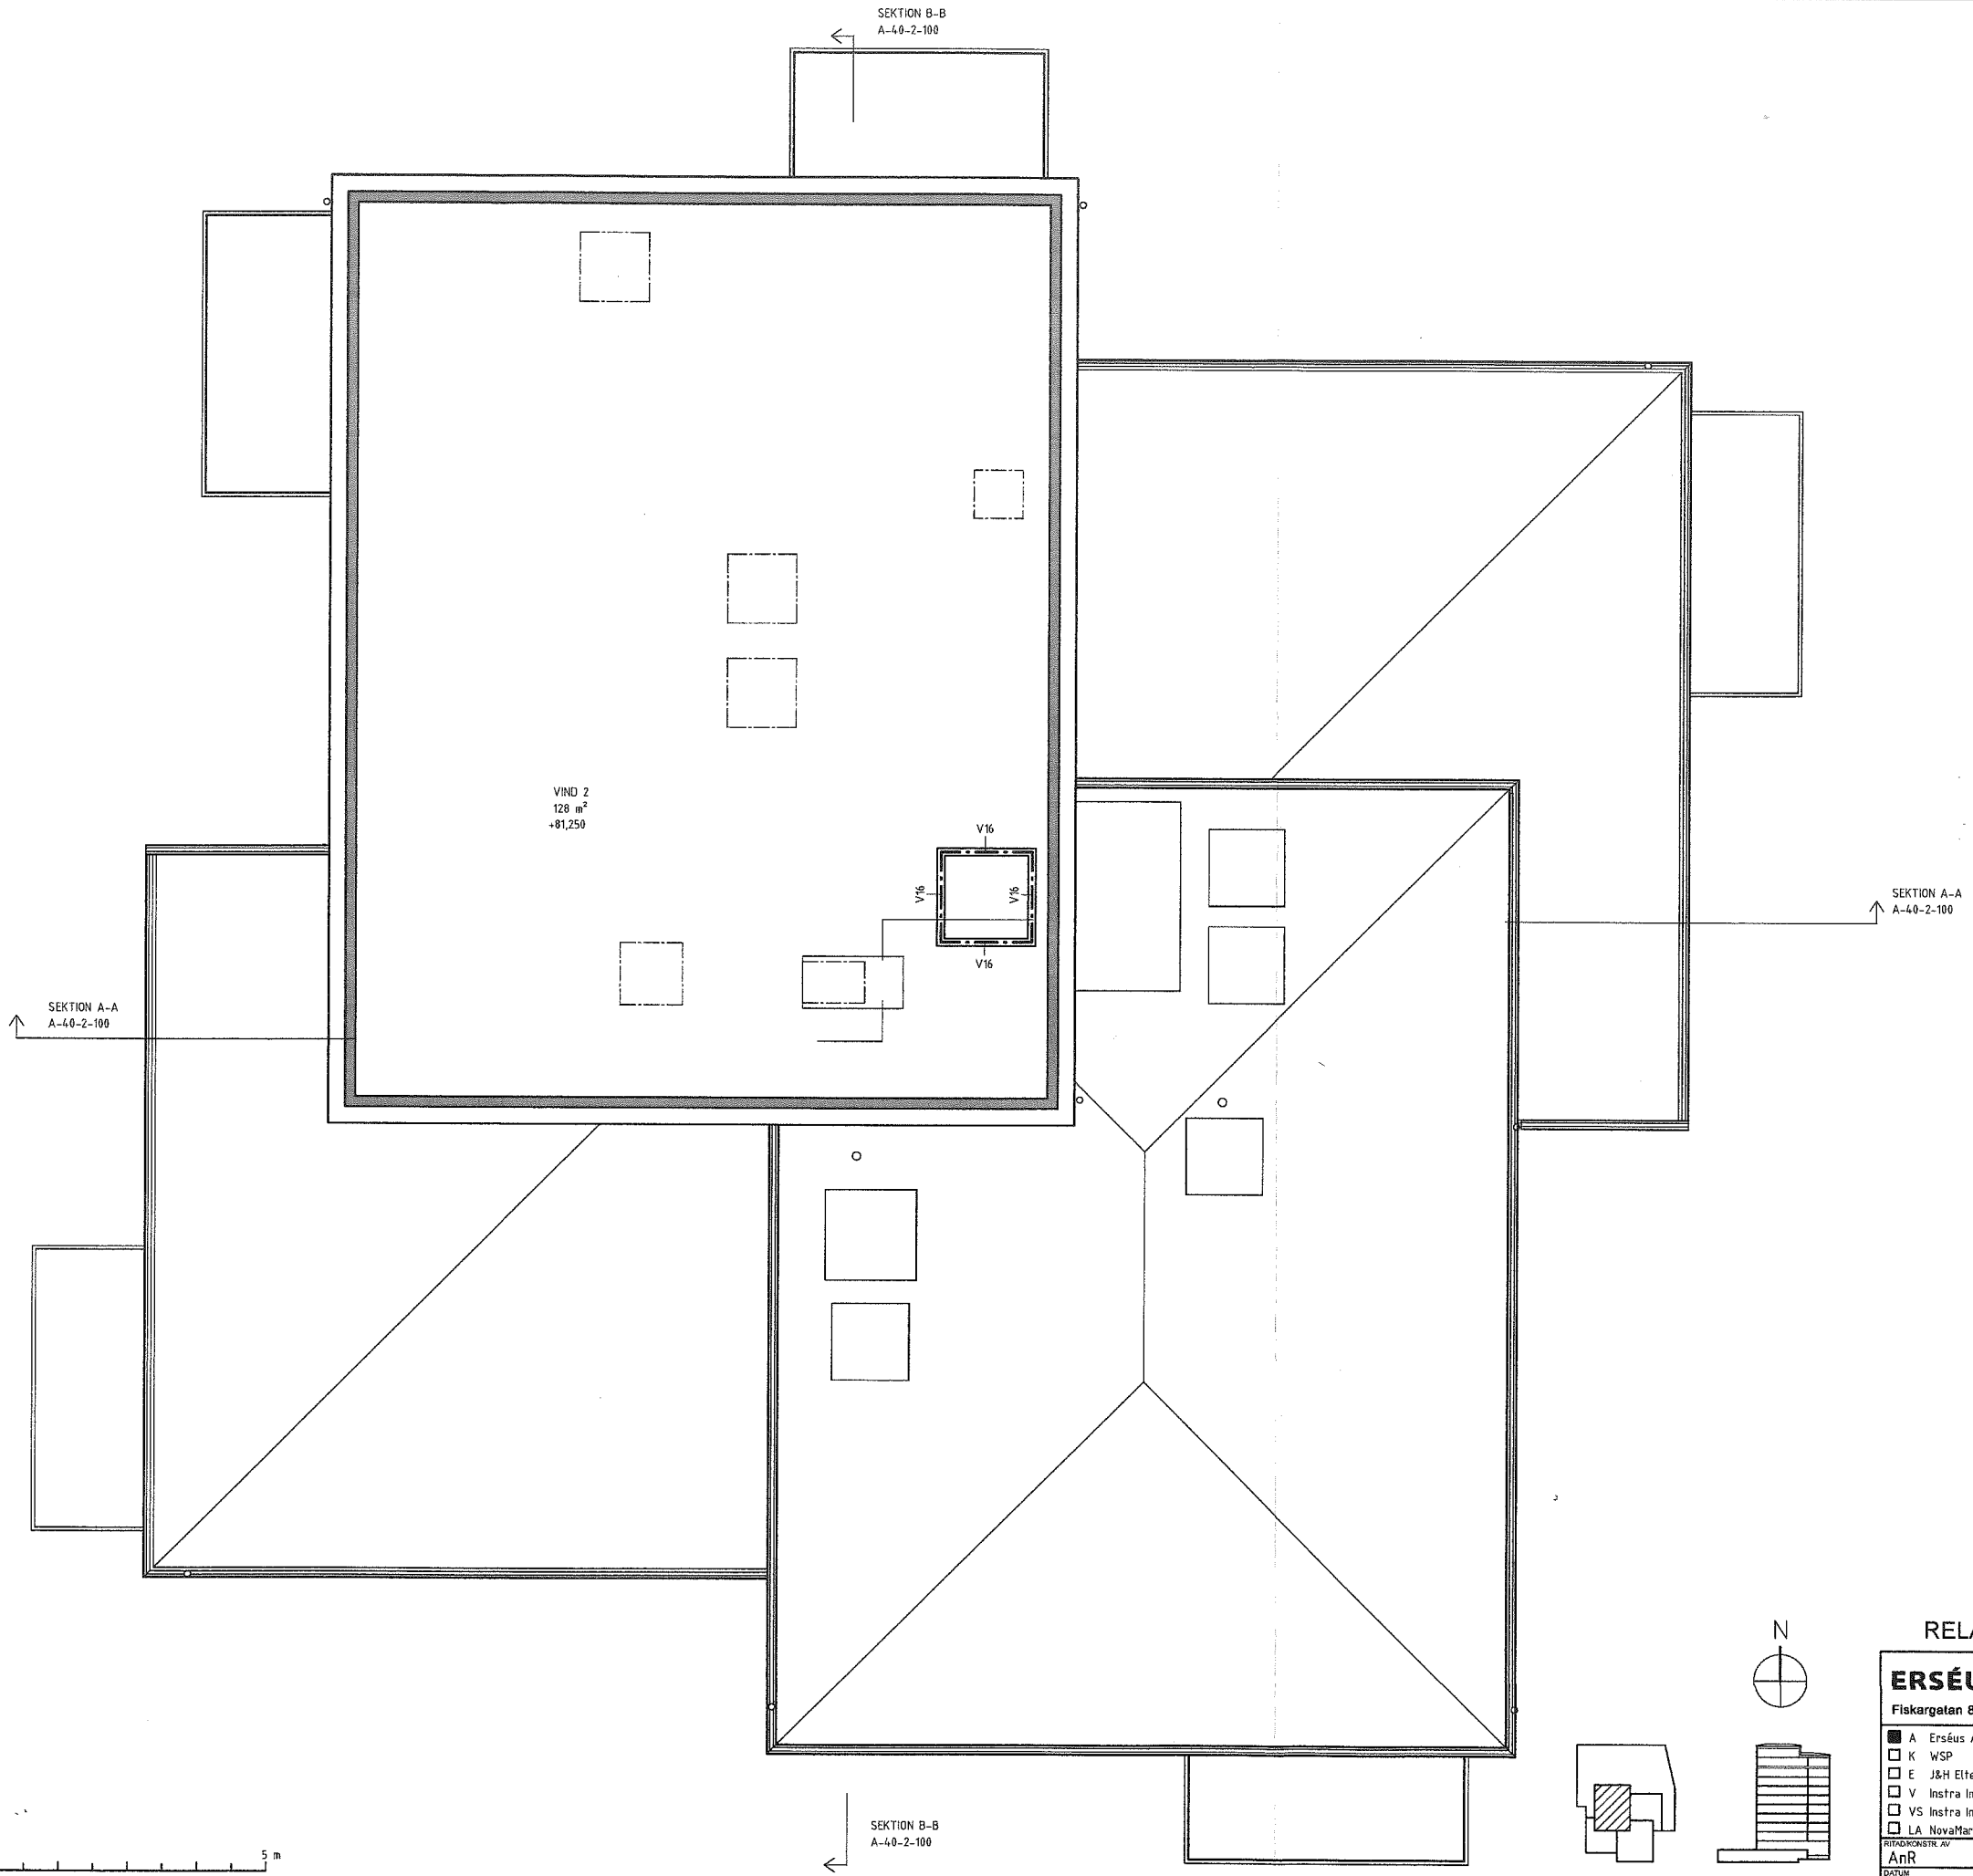

2018-08-10 14:06:27 S:\Proj\Kv\_Skalpörzagen\A\Modell\Söderterrassen\_RA15.dwg

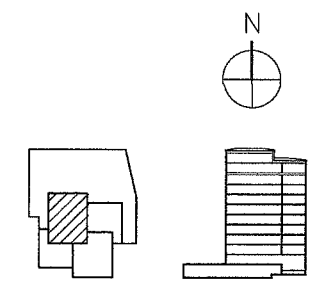

RELATIONSHANDLING		RELATIONSHANDLING	2018-08-10	EnM
BET	ÄNDRINGEN AVSER	DATUM	SIGN	
<b>ERSÉUS ARKITEKTER AB</b>		 Box 6048, 171 06 SOLNA, Landsvägen 50A, SUNDBYBERG		
Fiskargatan 8 116 20 Stockholm tel 08-55 69 39 00				
<input checked="" type="checkbox"/> A	Erséus Arkitekter AB	08-556 939 00	SÖDERTERRASSEN JOHANNESHOV PLAN 21, VIND 2 A1 1:50 SKALA A3 1:100	
<input type="checkbox"/> K	WSP	010-722 50 00		
<input type="checkbox"/> E	J&H Elteknik	018-59 02 04		
<input type="checkbox"/> V	Instra Installationskonsult AB	08-615 68 10		
<input type="checkbox"/> VS	Instra Installationskonsult AB	08-615 68 10		
<input type="checkbox"/> LA	NovaMark	08-556 00 900		
RITNINGSTR. AV	HANDLAGARE	LUPPKODNR		
AnR	ANNA ROOS	P.06715113		
DATUM	ANSVARIG			
2016-07-08	FREDRIC SCHERMAN			
NOD TYP POSITION			NUMMER	BET
			A-40-1-0210	-



RELATIONSHANDLING

**ERSÉUS ARKITEKTER AB**  
Fiskargatan 8 116 20 Stockholm tel 08-55 69 39 00

- A Erséus Arkitekter AB 08-556 939 00
- K WSP 010-722 50 00
- E J&H Elteknik 018-59 02 04
- V Instra Installationskonsult AB 08-615 68 10
- VS Instra Installationskonsult AB 08-615 68 10
- LA NovaMark 08-556 00 900

RITADKONSTR AV ANR ANSVARIG ANNA ROOS  
UPPFÖRINGSNR P.067151.1.3  
DATUM 2016-07-08 FREDRIC SCHERMAN

RELATIONSHANDLING	2018-08-10	EmM
BET	ANDRINGEN AVSER	SIGN

**Borätt**  
Box 6048, 171 06 SOLNA Landsvägen 50A, SUNDBYBERG

SÖDERTERRASSEN JOHANNESHOV

TAKPLAN

NUMMER A1 1:50  
SKALA AD 1:100  
A-40-1-0220