


Konsultnamn, adress, tel NOVAMARK AB Erstagatan 31 116 36 Stockholm tel. 08-556 00 900 mail: info@novamark.se			HANDLINGSFÖRTECKNING			BLAD NR 1 (2)	
			Söderterrassen Borätt			UPPDRAGSNUMMER 26015105	
						SIGNATUR J.L	
						DATUM 2018.08.24	ÄNDRINGSDATUM
RITNINGS- NUMMER	FILNAMN .DWG	REV	RITNINGENS BENÄMNING	SKALA	STATUS	RITNINGS- DATUM	REVIDERINGS- DATUM
			RELATIONSHANDLING				
L16.1-001			Markplaneringsplan höjder	1:100	RH	2018.08.24	
L16.1-002			Markplaneringsplan ytskikt, utrustning	1:100	RH	2018.08.24	
L16.2-001			Typsektioner	1:20	RH	2018.08.24	
L16.2-002			Sektioner A-a, B-b	1:100	RH	2018.08.24	
L18.1- 001			Planteringsplan	1:100	RH	2018.08.24	
L16.6-001			Detalj, Markbeläggning	1:20	RH	2018.08.24	
L18.6-001			Detaljer, SK1, L-stöd klätt med tegel	1:5/1:10 1:20	RH	2018.08.24	
L18.6-002			Detaljer, Räcke R1 , Handledare R2	1:20	RH	2018.08.24	
R50.1-001			Va-plan	1:100	RH	2018.08.24	
R50.1-011			Va-detaljer	1:20/1:40	RH	2018.08.24	




FÖRKLARINGAR

- Fastighetsgräns
- Arbetsområdesgräns, ritad 1 meter utanför faktisk gräns
- +00.00 Projekterad markhöjd
- +00.00 Markhöjd som bibehålls
- MK+00.00 Projekterad murkröns höjd
- DB+0.00 Dagvattenbrunn
- Befintliga löv- och barrträd
- Befintlig naturmarksgrens som bevaras
- Slätt maxlutning 1:2
- Fasadlinje med dörr
- Entrépil
- Balkong
- Avfallsbehållare typ PWS
- Ramp lutning 1:20/1:12, handledare i stål, på en sida enligt plan
- Block av natursten

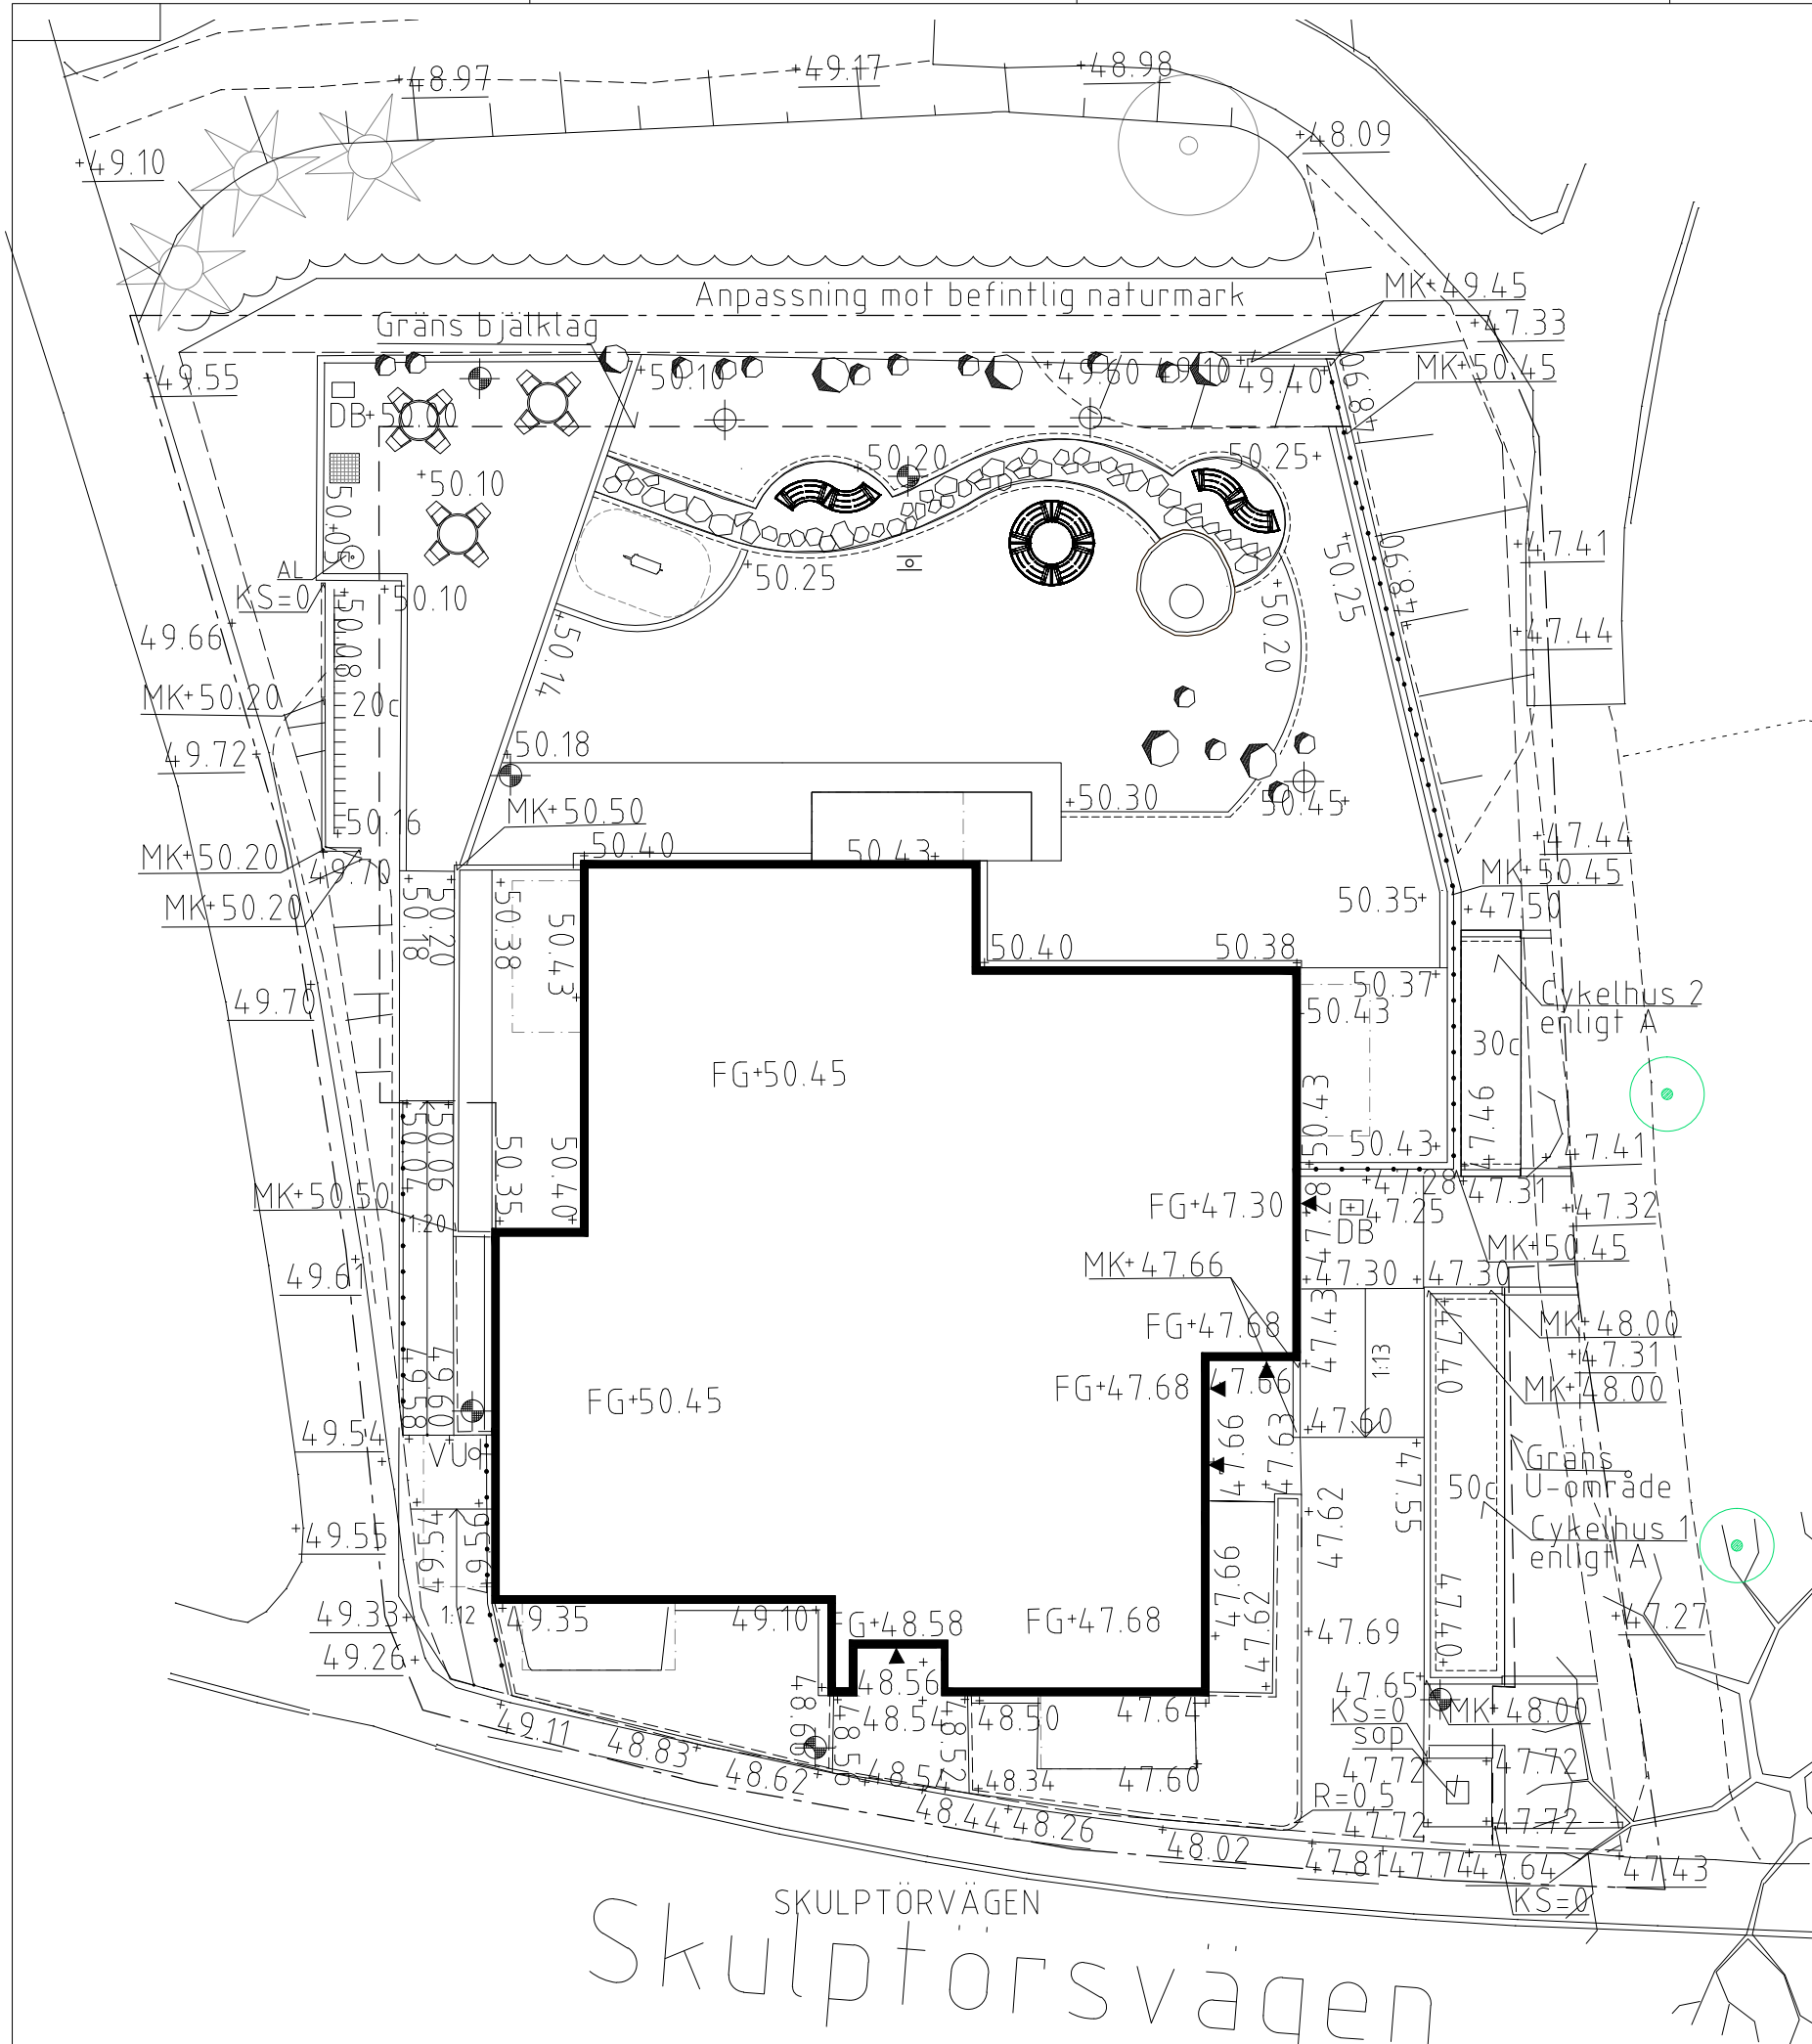

Koordinatssystem: SWEREF 99 18 00
Höjdsystem: RH2000

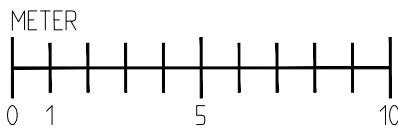

RELATIONSHANDLING		REV	ANT	ÄNDRINGEN AVSER	SDN	DATUM
		Borätt Box 6048, 171 06 SOLNA Landsvägen 50 A, SUNDBYBERG				
		SÖDERTERRASSEN				
		MARKPLANERINGSPLAN HÖJDER				
		A3 1:200 SKALA A1 1:100				
		L16.1-001				

□ A Erséus Arkitekter AB 08-556 939 00

□ K WSP 010-722 50 00

□ V Instra AB 08-615 68 10

□ VS Instra AB 08-615 68 10

□ E J&H Elteknik 018-59 02 04

■ LA/MI Nova Mark AB 08-556 00 900


RITAD KONSTRUERAD J.LARSSON

HANDELSKÖPARE J.LARSSON

ARBETSNUMMER 26015105

DATUM 2018.08.24

ANSVÄRIG G.BYSTRÖM

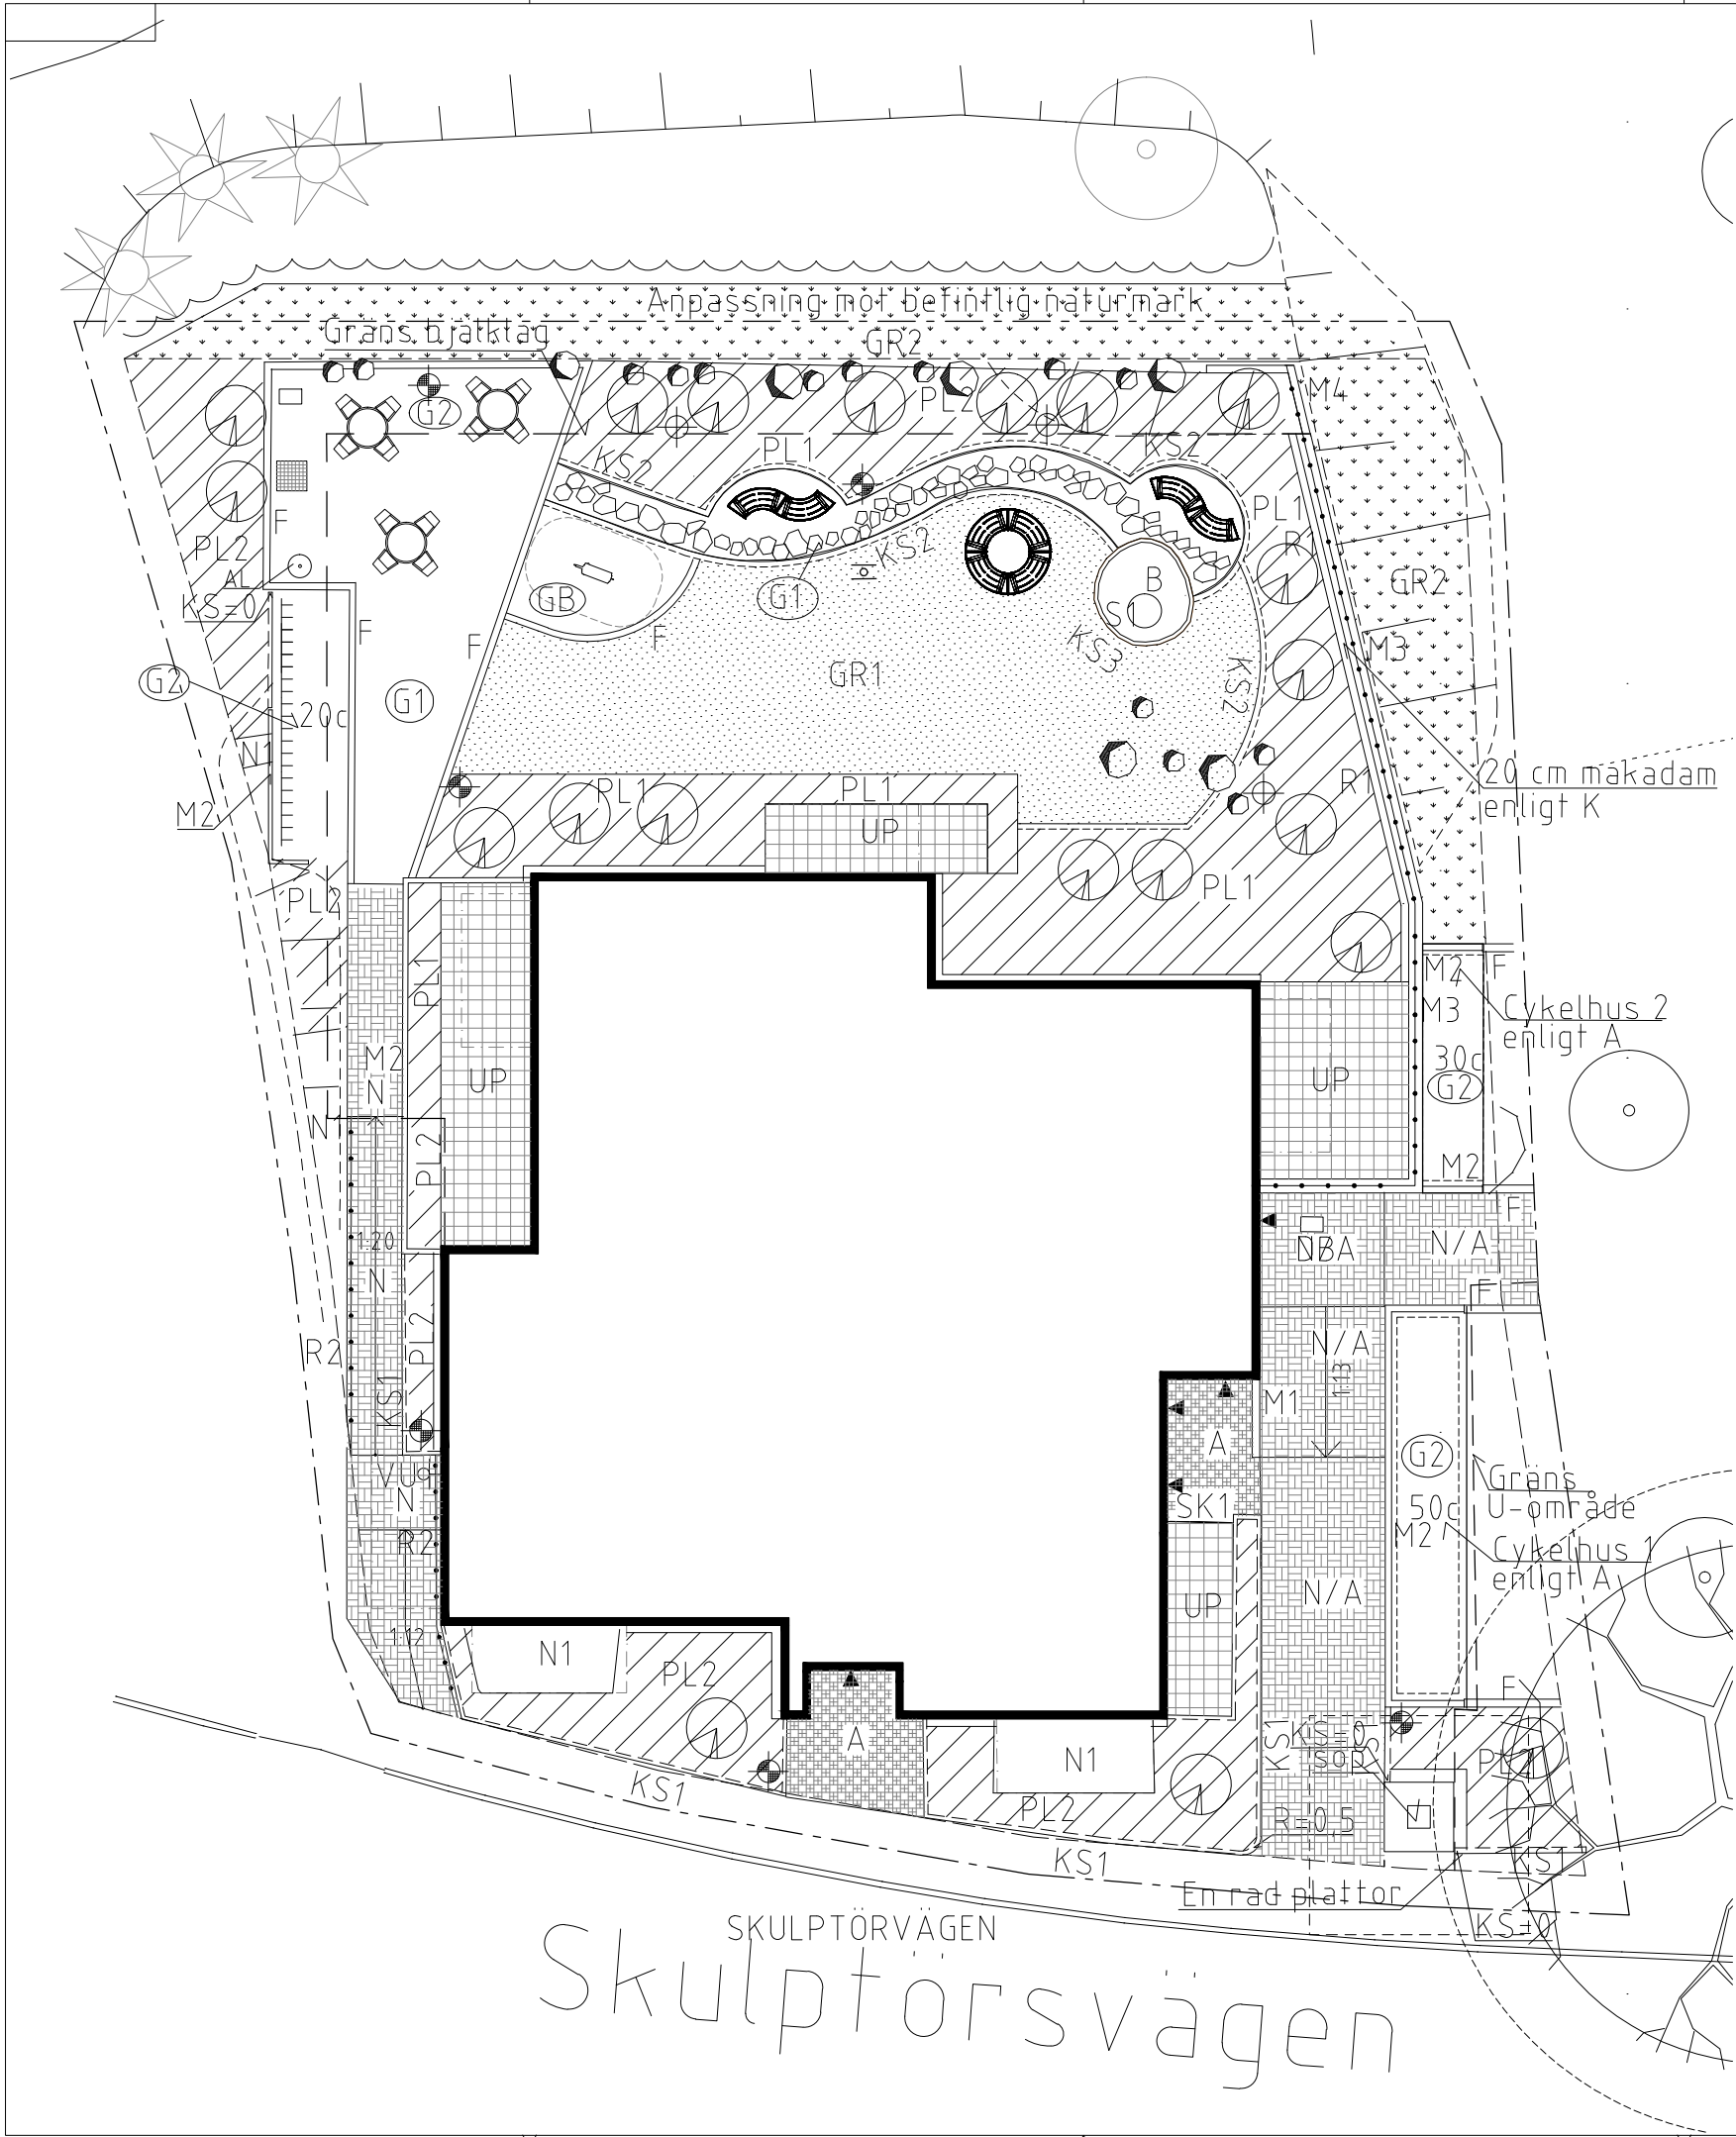


FÖRKLARINGAR

- Fastighetsgräns
- Arbetsområdesgräns, ritad 1 meter utanför faktisk gräns
- Befintliga löv- och barrträd
- Befintlig naturmarksgrens som bevaras
- Belysningspollare typ Zero Nybro, grafitgrå enligt E-handling
- Markstrålkastare enligt E-handling
- Julgransfot typ Hags Art nr 8012719 Ø150 mm
- Dagvattenbrunn, runt brunn läggs två rader av btg sten typ St Eriks Munksten 105x105x70 mm kulör antracitgrå
- Vattenutkastare enligt VVS och A
- Slänt maxlutning 1:2
- Fasadlinje med dörr
- Entrépil
- Balkong
- KS1 Kantstöd av granit typ RV2, synlig H= 10 cm där inget annat anges, sätts i grus med mötstöd av betong
- KS2 Kantstöd av stål typ Milford Contrast, brunmålat. Synlig H=7 cm. Bockade hörn utföres med stringens och likadana.
- KS3 Sandlådesarg av träkubb typ Hags Art. Nr 8002974 , sätts med kortsidorna mot varandra, OK ovan mark 12 cm.
- M1 Vinkelmur av betong
- M2 Vinkelmur av betong med beklädnad av tegel, synlig höjd 30-78 cm, se detalj L18.6-001
- M3 Mur av betong med beklädnad av tegel enligt A och K
- M4 Vinkelmur av betong med lutande murkrön och rakt. Beklädnad av tegel enligt principdetalj. Tegel enligt A
- F Fris av en rad BTG-märksten typ St Eriks Munksten 210x105x50, sätts i jordfuktad betong med långsidorna mot varandra, kulör antracitgrå.
- OS Avfallsbehållare typ PWS Nordic AB, Underjords-system UWS, 5 m3 för restavfall, inkasthus typ Evolution, (mörkgrå hammarlack) inkasthus vänt mot infartsgata till garage, golv 1,85x1,85 m durkplåt, 2-kroks lyftsystem, cylinderlås
- Ramp lutning 1:20/1:12, handledare i stål, på en sida enligt detalj, L18.6-002
- Parkgrupp med bord och fåtölj typ Hags Sofiero Bord 8054271, fåtölj 8037033, 2st armstöd per fåtölj 8037714
- Parkbänk typ Lappset Urban NF7675, kvartsrund furu 2 st/bänk kulör teak röd laserad
- Parkbänk typ Lappset Urban NF7675, kvartsrund furu 4 st/bänk kulör teak röd laserad
- Grill typ Hags Chili 8019466
- xc Yta för cykeluppställning med cykelställ i två våningar typ TMI CA c/c 375 mm mellan cyklar, runtom komplementbyggnad enligt A
- R1 Räcke i stål på mur, höjd 1,10 m ovan murkrön, enligt detalj, L18.6-002
- R2 Handledare i stål, höjd 90 cm, enligt detalj, L18.6-002
- SK1 Skärm i trä L 1,70 m H=1,70 m, enligt detalj, L18.6-001
- Block av natursten, rullstensslipad med avrundade hörn. Block i plantering utmed fastighetsgräns Ø 600-900 mmnedgräves till 1/3. Block i gräsyta och plantering Ø 600-800 mm, nedgräves 1/2, synlig höjd max 400 mm.
- AL Avluftning från garage enligt K och VVS
- Lekutrustning typ Lappset gungdjur giraff 010508
- B Bakbord i sandlåda typ Lappset blomma 104610
- xc Cykelställ typ Smekab HL, kulör grafitgrå RAL 7024, bultas fast i mark.



Koordinatssystem: SWEREF 99 18 00
Höjdsystem: RH2000

METER

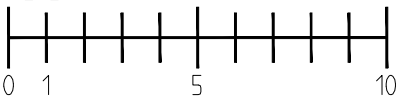

YTSKIKT

- UP Uteplats, gångyta av btgplattor på bjälklag och terrass av jord/berg typ St Eriks Klassikplattan 350x350x50 mm, kulör A=antracitgrå, Mönsterläggning enligt detalj, L16.6-001
- N Gångyta av btgplattor på bjälklag och terrass av typ jord/berg typ St Eriks Munksten 210x140x70mm, kulör N=naturgrå. Plattor läggs i parkettmönster, likt N/A, utan inslag av antracit. Sista plattan mot plantering sätts i bruk
- N/A Köryta av btgplattor på bjälklag typ St Eriks Munksten 210x105x70mm, kulör N=naturgrå, med 20% inslag av antracitgrå. Mönsterläggning enligt detalj, L16.6-001 Sista plattan mot stenmjöl sätts i bruk
- A Entréyta gångyta av btgplattor typ St Eriks Munksten 210x210x70 mm, 105x105x70 kulör antracitgrå Mönsterläggning enligt detalj, L16.6-001
- G Gångyta av oregelbunden skiffer i yta av stenmjöl typ Offerdalskiffer 15-30 mm, storlek min 0,4m2 se typsektion
- S1 Bakbar sand, se typsektion, L16.2-001
- G1 Yta av stenmjöl på bjälklag 0-4 mm, se typsektion
- G2 Yta av stenmjöl på terrass av jord/berg 0-4 mm, se typsektion
- GB Yta av gummibeläggning på bjälklag, kulör röd rose 467500
- GR1 Gräsyta på bjälklag, se typsektion
- PL1 Planteringsyta på bjälklag, se typsektion
- PL2 Planteringsyta på terrass av jord/berg se typsektion.
- N1 Yta av kullersten se typsektion
- GR2 Ny ängsyta Södd med ängsfröblandning typ Vegtechs ängsfröblandning för alla marktyper 300g/100m2 blanda frö med vetekli eller sågspån för jämn sådd 1 del frö, 3 delar vetekli eller sågspån se typsektion, L16.2-001
- 1 Solitärbuske i yta av PL1/PL2, se typsektion

ANMÄRKNINGAR

Utmed husfasad som gränsar mot grönyta läggs en fris av makadam 8-16 mm. Bredd 20 cm
Vegetation och bänkar belyses

HÄNVISNING

Ritning L16.2-001
Ritning L16.6-001
Ritning L18.6-001
Ritning L18.6-002
Ritning A-42-0-010, cykelhus enligt A


LEVERANTÖRER

Hags
Lappset
Smekab
TMI
PWS Nordic AB

RELATIONSHANDLING

REV	ANT	ÄNDRINGEN ÄNSER	SIG	DATUM
Borätt Box 6048, 171 06 SOLNA Landsvägen 50 A, SUNDBYBERG				
SÖDERTERRASSEN				
☐ A Erséus Arkitekter AB 08-556 939 00 ☐ K WSP 010-722 50 00 ☐ V Infra AB 08-615 68 10 ☐ VS Infra AB 08-615 68 10 ☐ E J&H Elteknik 018-59 02 04 ☒ LA/M Nova Mark AB 08-556 00 900 RITAD KONSTRUERAD J.LARSSON HANDELSKÄRE J.LARSSON ARBETSNUMMER 26015105 DATUM 2018.08.24 ANSVÄRIG GBYSTRÖM MARKPLANERINGSPLAN YTSKIKT UTRUSTNING SKALA A3 1:200 A1 1:100 RETNINGSNUMMER L16.1-002 REV 1				


UTEPLATS - GÅNGYTA AV BETONGPLATTOR

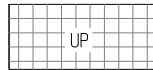



G1 - YTA AV STENMJÖL



FRIS AV MAKADAM UTMED FASAD

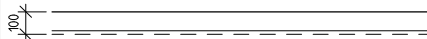


GÅNGYTA - AV BETONGPLATTOR
TRAFIKKLASS GC LÄTTARE FORDON

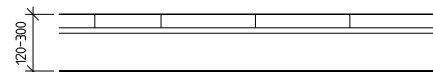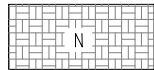

GB - YTA AV GUMMIBELÄGGNING FALLHÖJD 60 CM




GR1 -GRÄSYTA, ODLAD TORV

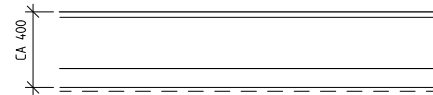


SKIFFER I G1-YTA - GÅNGYTA AV SKIFFER I STENMJÖL




S1 - YTA AV BAKBAR LEKSAND

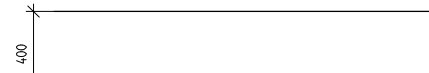

PL1 - PLANTERINGSYTA (VID BYGGHÖJD < 500 MM)

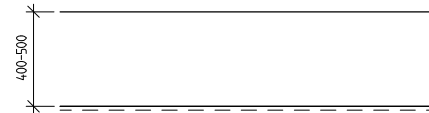


UTEPLATS- GÅNGYTA AV BETONGMARKSTEN

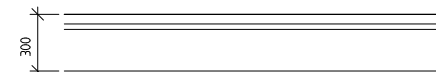


INFART GARAGE - KÖRYTA AV BETONGPLATTOR




N1 - YTA AV KULLERSTEN

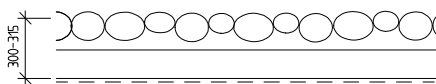


GR2 -ÄNGSYTA

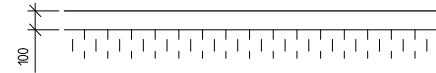

UP

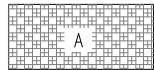ENTRÉYTA - GÅNGYTA AV BETONGPLATTOR
TRAFIKKLASS GC LÄTTARE FORDON


PLANTERINGSYTA

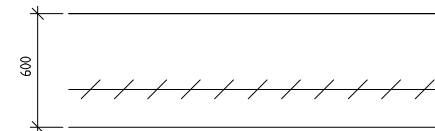


400 mm VÄXTJORD
200 mm MINERALJORD

ANMÄRKNING
JORDARTER SAMMANBLANDAS INOM SNEDSTRECKAT OMRÅDE


G2 - YTA AV STENMJÖL

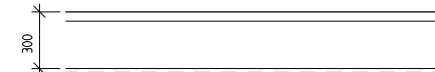


RELATIONSHANDLING		REV	ANT	ÄNDRINGEN ÅYSER	SÖN	DATUM
☐ A Erséus Arkitektfir AB 08-556 939 00 ☐ K WSP 010-722 50 00 ☐ V Instra AB 08-615 68 10 ☐ VS Instra AB 08-615 68 10 ☐ E J&H Elteknik 018-59 02 04 ☒ LA/M Nova Mark AB 08-556 00 900		 Box 6048, 171 06 SOLNA Landsvägen 50 A, SUNDBYBERG SÖDERTERRASSEN				
RITAD KONSTRUERAD JÄRARSSON		HANDLÄGGARE JÄRARSSON		ARBETSNUMMER 26015105		
DATUM 2018.08.24		ANSVARIG G.BYSTROM		TYPSEKTIONER A3 1:40 SKALA A1 1:20		
		KOD TYP POS		RITINGSNUMMER L16.2-001		REV

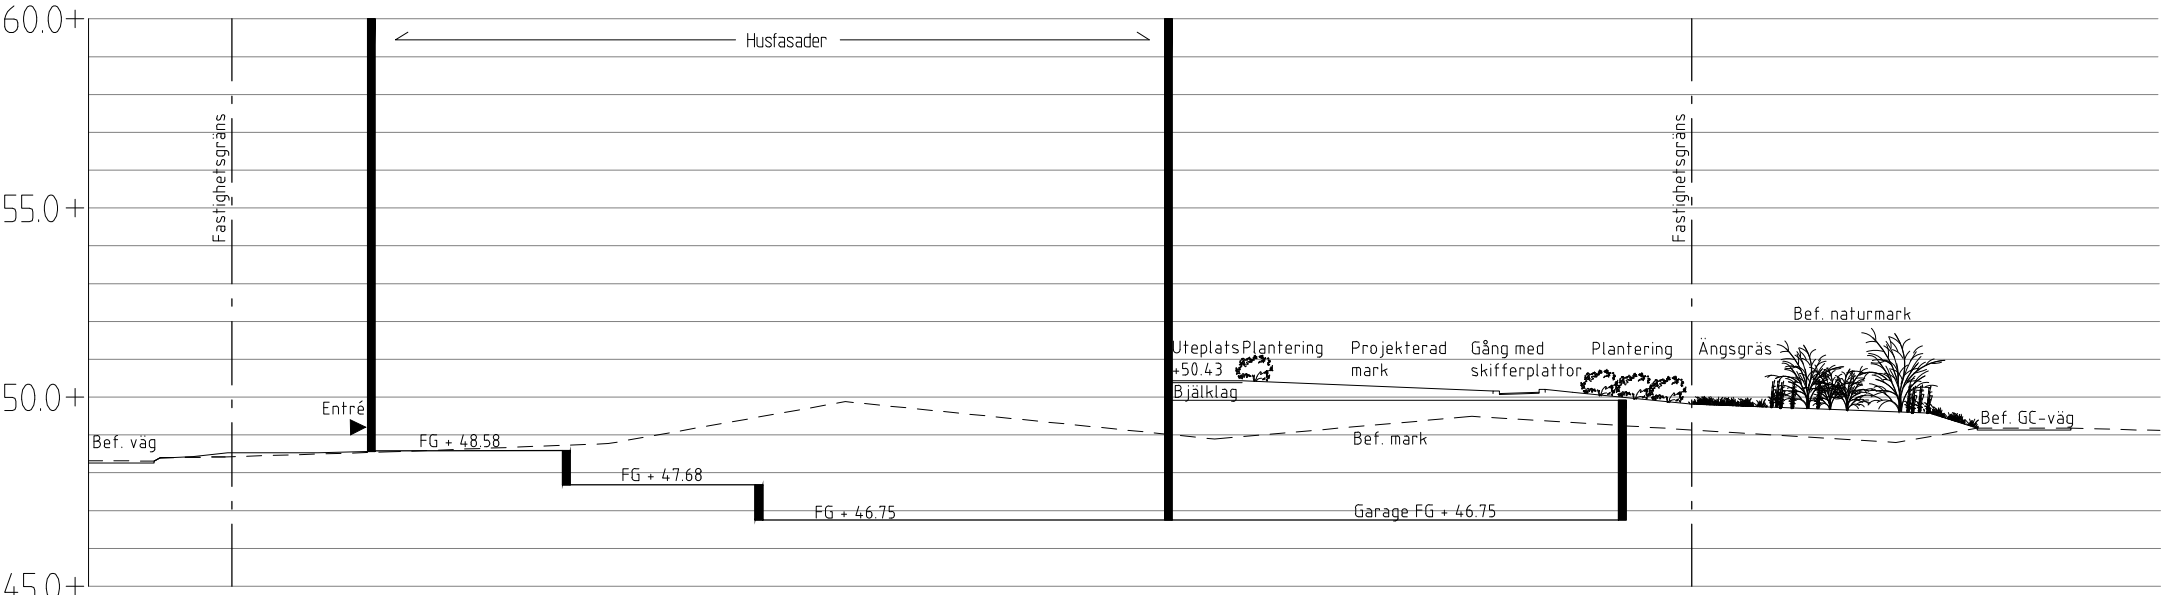


Sektion A-a
Skala 1:100

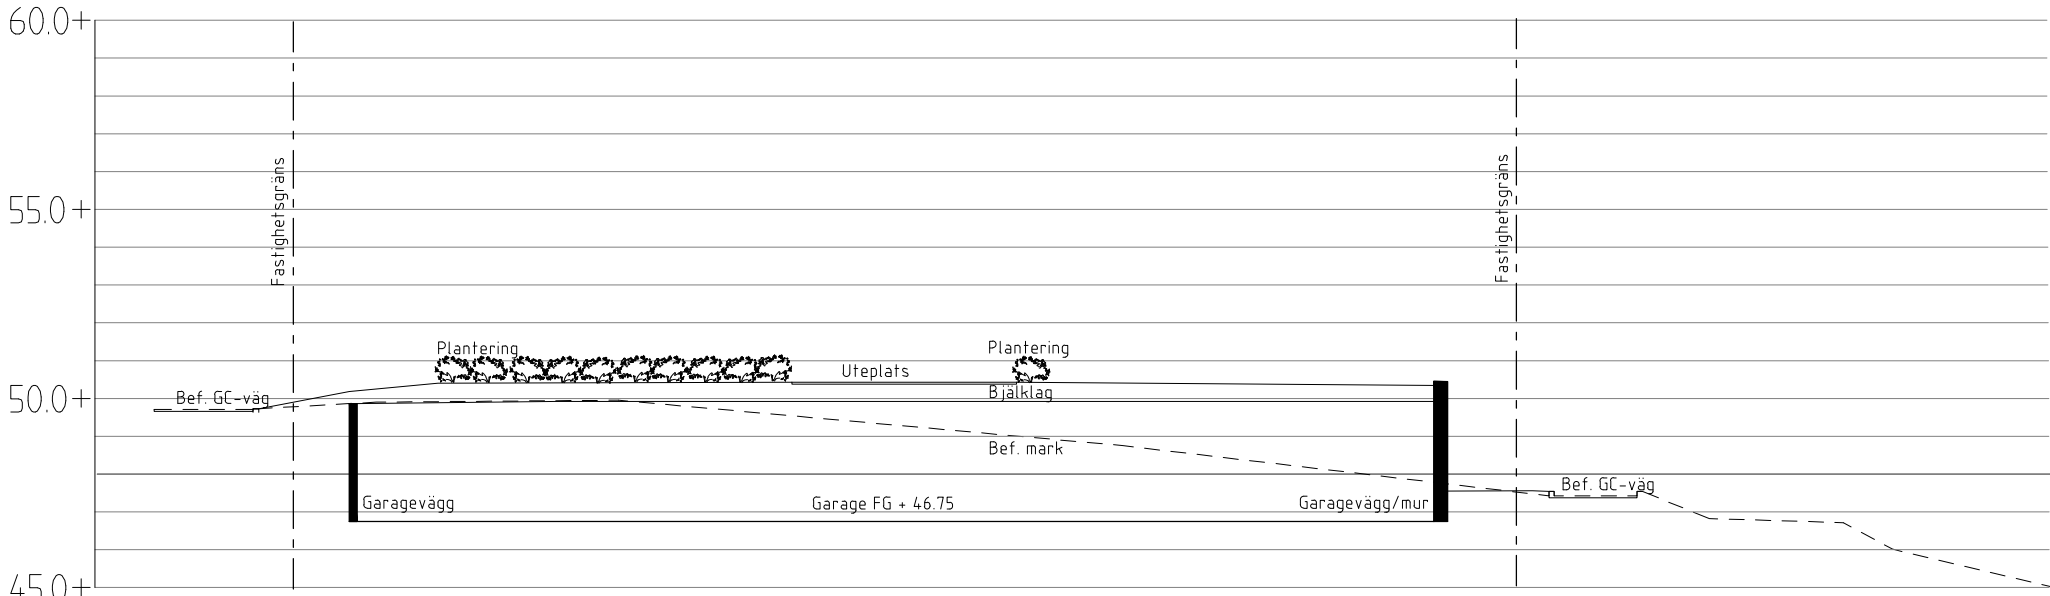


Sektion B-b
Skala 1:100

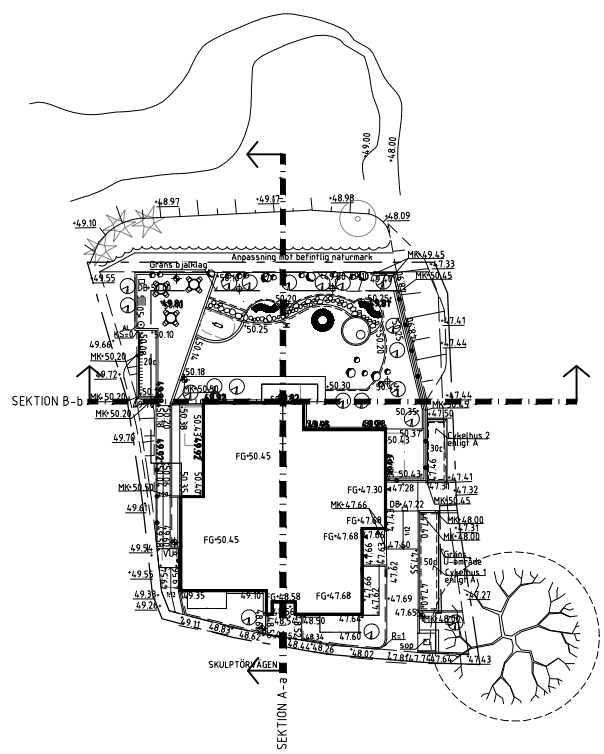

RELATIONSHANDLING		REV	ANT	ÄNDRINGEN ÄNSER	SIGN	DATUM
		Borätt Box 6048, 171 06 SOLNA Landsvägen 50 A, SUNDBYBERG				
☐ A Erséus Arkitekt AB 08-556 939 00 ☐ K WSP 010-722 50 00 ☐ V Instira AB 08-615 68 10 ☐ VS Instira AB 08-615 68 10 ☐ E J&H Elteknik 018-59 02 04 ☒ LA/M Nova Mark AB 08-556 00 900		SÖDERTERRASSEN				
RITAD KONSTRUERAD E.DAHL		HANDLÄGGARE J.LARSSON		ARBETSNUMMER 26015105		SEKTIONER A-a, B-b
DATUM 2018.08.24		ANSVARIG G.BYSTRÖM		KOD TYP POS		RITNINGSNUMMER L16.2-002
						A3 1:200 SKALA A1 1:100 REV

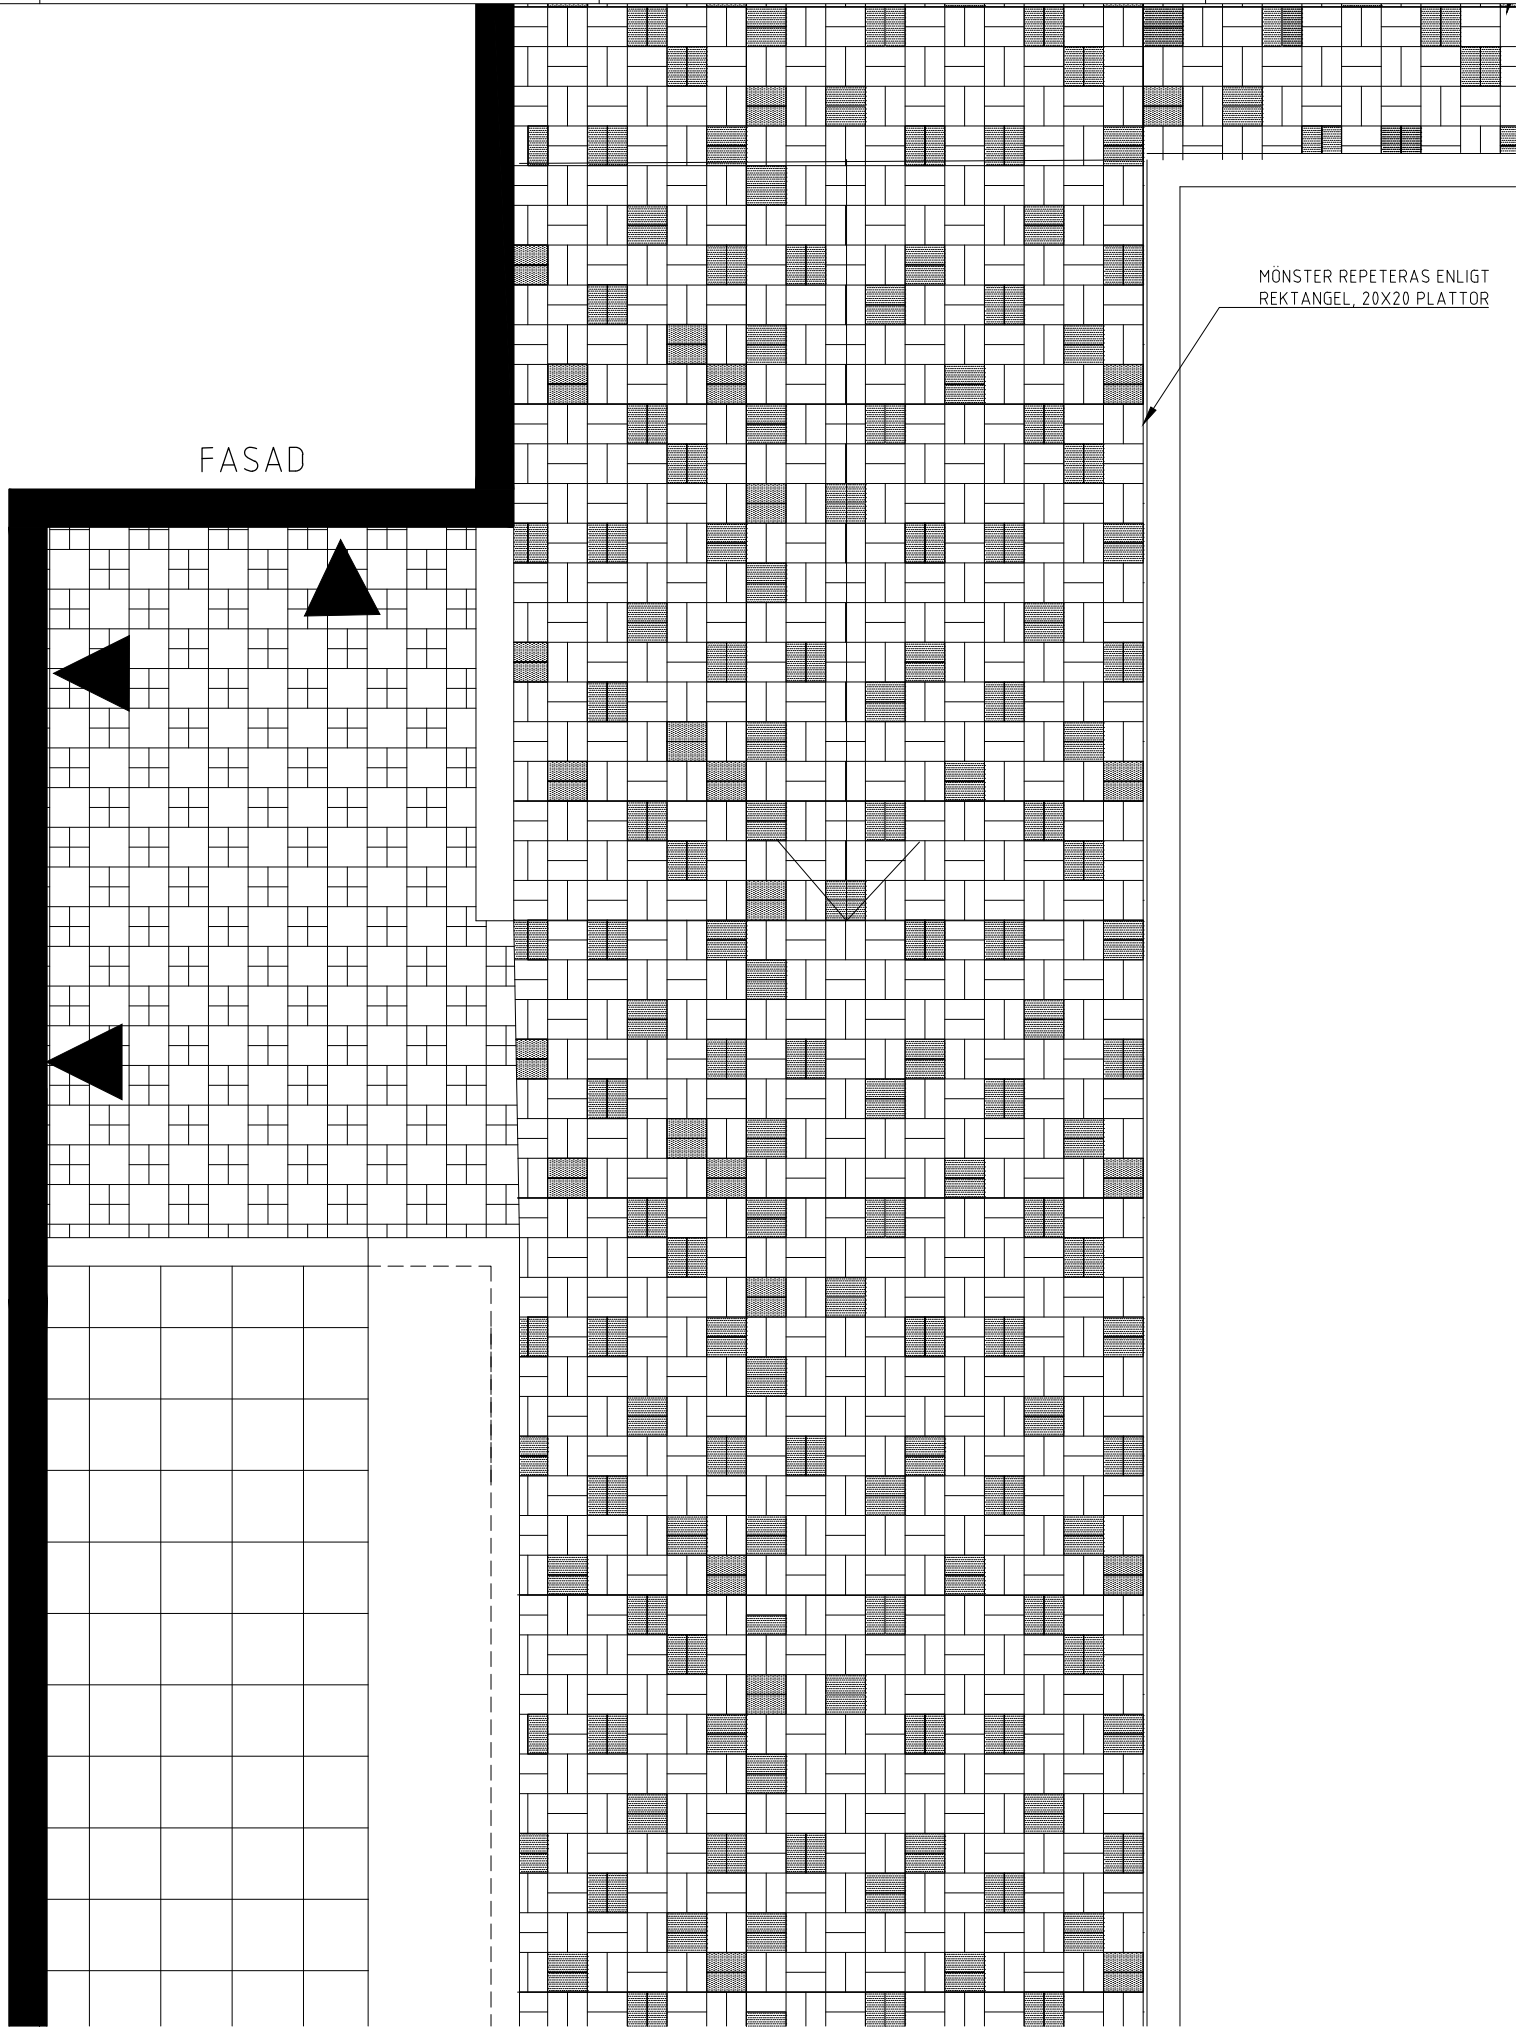



Gångyta av betsplattor typ St Eriks Munksten 210x210x70mm
samt 105x105x70, kulör A=antracitgrå,
sätts i blockförband.

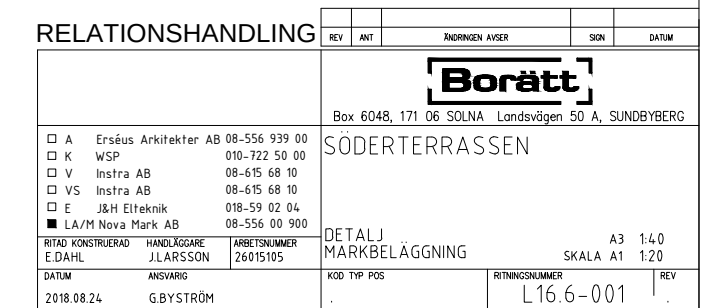




Nr-anlät	Buskar	Kvalité och storlek	C/C-avstånd	Anmärkning
B1-1	Amelanchier alnifolia FK ALVDAL E - BÄRHÄGGMISPEL	Sol, co, th 150-175		
B2-2	Amelanchier lamarckii FK ULTUNA E- PRAKTHÄGGMISPEL	Sol, co, th 150-200		
B3-3	Hydrangea arborescens 'White Dome' - VIDJEHÖRTENSA	Busk co, kl 5,0 l		
B4-125	Ligustrum vulgare - LIGUSTER	Busk, co 3,5 l	30 cm	
B5-4	Malus toringo var.sargentii FK Eskilstuna - BUKETTAPEL	Busk, co 50-60	70 cm	
B6-3	Physocarpus malvaceus 'Darts Gold' - SMÅLLSPIREA	Busk co 5,0 l	-	
B7-2	Prunus 'Accolade' - PRYDNADSKÖRSBÄR	Sol co, kl th 200-250	-	
B8-80	Prunus laurocerasus 'Piri' - LAGERHÄGG	Busk, co 50-60	70 cm	
B9-5	Sorbus frutescens FK Ås E - LITEN PÄRLRÖNN	Sol, co, kl th 125-150	-	
B10-175	Spiraea japonica 'Little Princess' E - PRAKTSPIREA	Busk, co 3,5 l	50 cm	
B11-89	Stephanandra incisa 'Crispa' - LITEN STEFANANDRA	Busk, co 3,5 l	60 cm	
B12-2	Viburnum dentatum 'Blue Muffin' - TANDOLVON	Busk, co 5,0 l	-	
Perenner				
P1-112	Ajuga reptans 'Braunherz' - REVSUGA	Sol, co 2,0 l	35cm	
P2-323	Alchemilla mollis - JÄTTEDAGGKÄPA	Sol, co 2,0 l	35cm	
P3-339	Geranium macrorrhizum 'Spessart' - FLOCKNÄVA	Sol, co 3,5 l	35 cm	
P4-216	Vinca minor - VINTERGRÖNA	Sol, co 3,5 l	35 cm	
Prydnadsgräs				
G1-36	Calamagrostis x acutiflora 'Karl Foerster' - TUVRÖR	Sol, co 3,5 l	50 cm	
Lökväxter				
L1-80	Allium aflatanense 'PURPLE SENSATION' - KIRGISLÖK		30 cm	

	Nytt träd
	Solitärbuske, art-antal enl. växtförteckning
	Lökväxter i grupper om 10 lökar art-antal enl. växtförteckning
X0-00	Art-antal enl. växtförteckning
-----	Gräns plantering

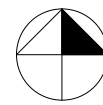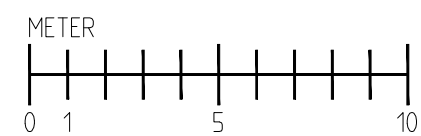

RELATIONSHANDLING		REV	ANT	ÄNDRINGEN AVSER	SIN	DATUM
☐ A Erséus Arkitekter AB 08-556 939 00 ☐ K WSP 010-722 50 00 ☐ V Instra AB 08-615 68 10 ☐ VS Instra AB 08-615 68 10 ☐ E J&H Elteknik 018-59 02 04 ☒ LA/M Nova Mark AB 08-556 00 900		 Box 6048, 171 06 SOLNA Landsvägen 50 A, SUNDBYBERG				
RITAD KONSTRUKTÖR J.LARSSON		HANDLÄGGARE J.LARSSON		ARBETSNUMMER 26015185		
DATUM 2018.08.24		ANSVARIG G.BYSTRÖM		PLANTERINGSPLAN KOD TYP POS RITINGSNUMMER L18.1-001		
				SKALA A3 1:200 A1 1:100		

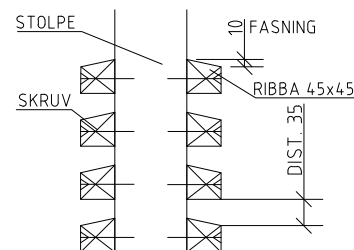

PRINCIP FÖR RIBBOR, SK1

SEKTION 1:5




Fundament
Alla mått kontrolleras på plats.

Krönstenen kapas av leverantör. Dess fogar ska sammanfalla med murbeklädnadens stötfogar. Eventuell kapning av L-stöd görs ej på plats utan i fabrik

Luft ska kunna cirkulera fritt mellan L-stöd och tegelbeklädnad så att eventuell fukt inte blir stående i konstruktionen.

Tegel ska krämlas fast så att tegelbeklädnad ej kan vicka.

RELATIONSHANDLING			REV	ANT	ÄNDRINGEN AVSER	SID	DATUM
☐ A Erséus Arkitekter AB 08-556 939 00 ☐ K WSP 010-722 50 00 ☐ V Insfra AB 08-615 68 10 ☐ VS Insfra AB 08-615 68 10 ☐ E J&H Elteknik 018-59 02 04 ☒ LA/M Nova Mark AB 08-556 00 900			Borätt Box 6048, 171 06 SOLNA Landsvägen 50 A, SUNDBYBERG				
			SÖDER TERRASSEN				
			DETALJER SK1				
			L-STÖD KLÄTT M. TEGEL				A31:10/1:20/1:40 SKALA A11:5/1:10/1:20
TRITAD KONSTRUERAD E.DAHL	HANDELAGGARE J.LARSSON	ARBETSNUMMER 26015105	KOD TYP POS		RITINGSNUMMER L18.6-001		REV
2018.08.24	ANSVARIG G.BYSTROM						

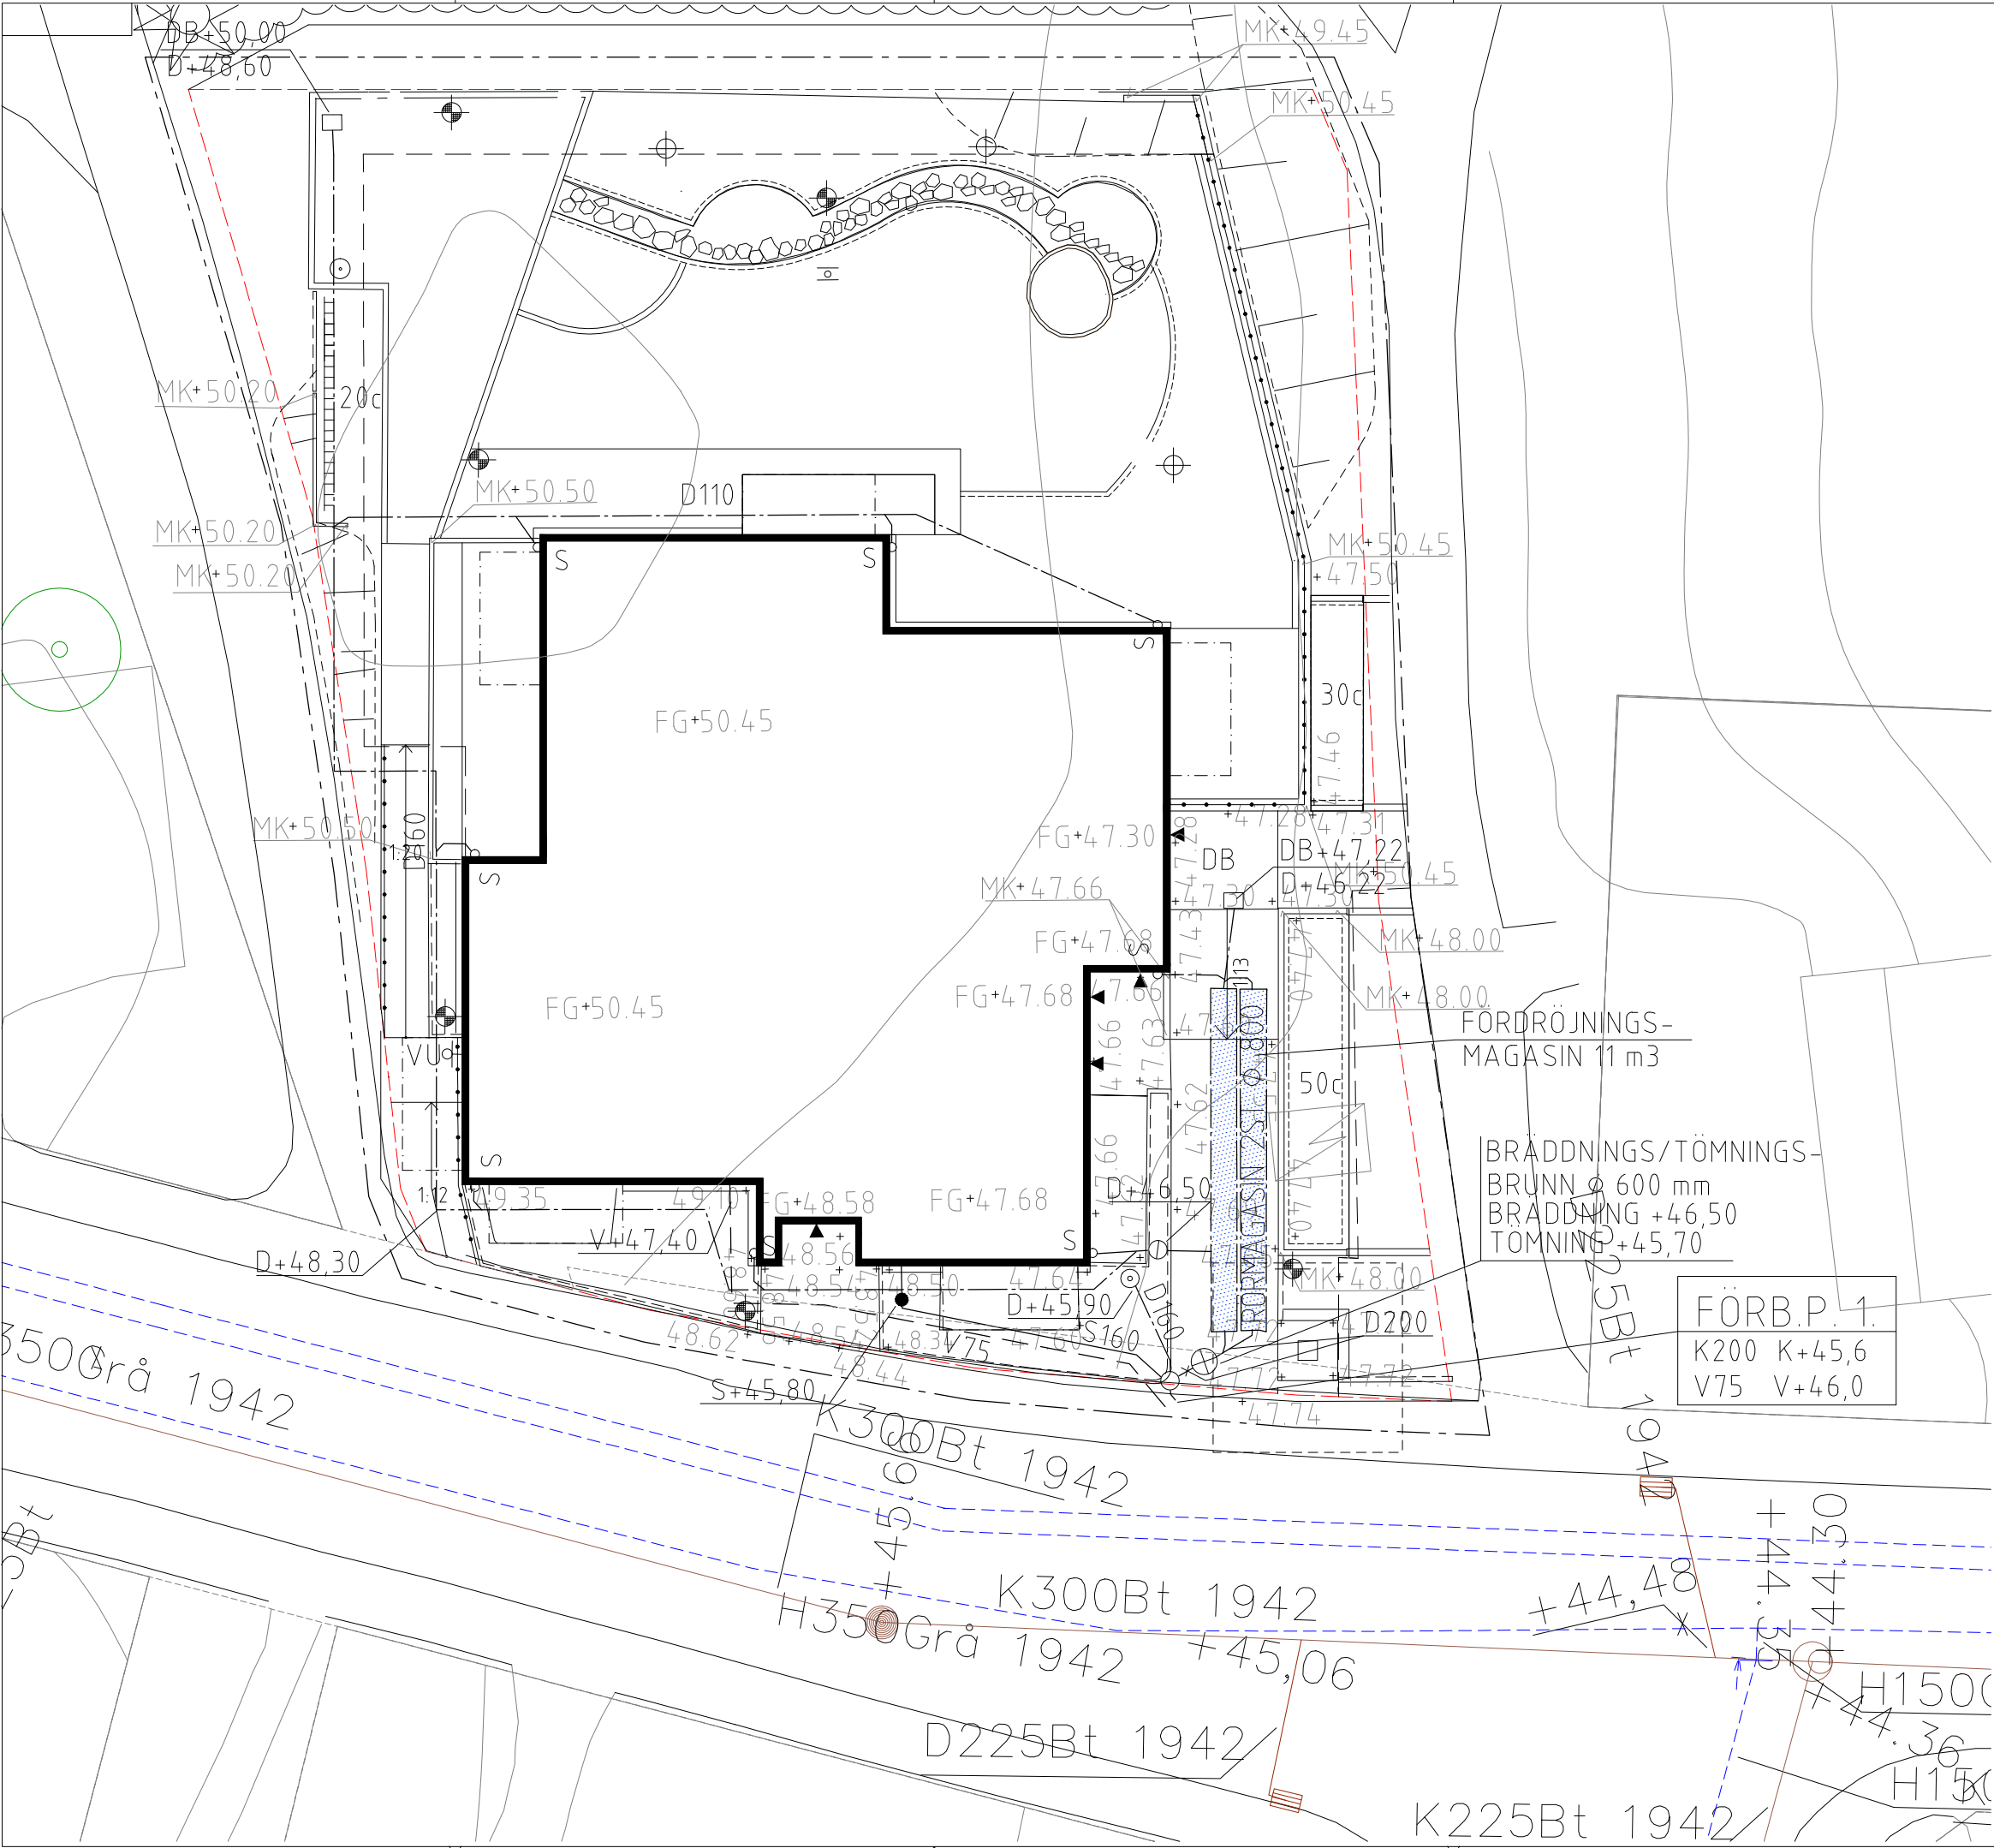

FÖRKLARINGAR

- ARBETSSOMRÅDESGRÄNS
- KOMMUNALA VA-LEDNINGAR
- SPILLVATTENLEDNING
- DAGVATTENLEDNING
- VATTENLEDNING
- ⊗ TÖMNING-/BRÄDDNINGSBRUNN Ø 600 mm
- ⊙ TAKAVLOPPSBRUNN Ø 400 mm MED SANDFÅNG OCH VATTENLÅS
- ⊙ DRÄNERINGSBRUNN Ø 400 mm MED SANDFÅNG UTAN VATTENLÅS
- DAGVATTENBRUNN Ø 400 mm MED SANDFÅNG OCH VATTENLÅS
- RENSBRUNN Ø 200 mm
- So STUPRÖR SOM ANSLUTS
- DB+00,00 AVSER ÖVERKANTSNIVÅ PÅ DAGVATTENBRUNN
- D+00,00 AVSER VATTENGÅNGSNIVÅ PÅ DAGVATTENLEDNING
- D000 AVSER DIMENSION PÅ DAGVATTENLEDNING

ANMÄRKNINGAR

DRÄNERINGSLEDNINGAR UTFÖRAS I DIM. 110 mm MED SPOLBRUNNAR I HÖJDPUNKTER OCH FÖRLÄGGAS I MIN FALL 5 ‰.
FÖR EXAKT LÅGE PÅ STUPRÖRSPLACERING SE A-HANDLING
DÄR EJ ANNAT ANGES SKALL VATTENLEDNING FÖRLÄGGAS MED MIN TÄCKNING 1,7 m

FÖRBINDELSEPUNKTER

	SANNOLIKT FLÖDE / LEDNINGSDIMENSION		
	DAGVATTEN	SPILLVATTEN	VATTEN
FÖRB.P. 1	5,0 l/s / D200	7,0 l/s / S160	2,8 l/s / V75
	12,0 l/s / K200		-

FÖRB.P. 1.			
K200	K+45,6		
V75	V+46,0		

RELATIONSHANDLING

REV

ANT

ÄNDRINGEN ÄVSR

SDN

DATUM

Borätt

Box 6048, 171 06 SOLNA Landsvägen 50 A, SUNDBYBERG

□ A

Erséus Arkitekter AB

08-556 939 00

□ K

WSP

010-722 50 00

□ V

Infra AB

08-615 68 10

□ VS

Infra AB

08-615 68 10

□ E

J&H Elteknik

018-59 02 04

■ LA/MI Nova Mark AB

08-556 00 900

RITAD KONSTRUERAD

O.BURMAN

HANDLAGGARE

O.BURMAN

ARBETSNUMMER

26015105

DATUM

2018.08.24

ANSVARIG

O.BURMAN

KOD TYP POS

.

RITINGSNUMMER

R50.1-001

REV

A3 1:200

SKALA A1 1:100

VA-PAN

SÖDERTERRASSEN


STUPRÖR

SKJUTBAR ANSLUTNING

830

VARMFÖRZINKAD STUPRÖRS-
ANSLUTNING Ø 102 mm
MED SJÄLVRENSANDE LÖV-
AVSKILJARE

EV. DUBBELMUFF AV PP

BÖJ 45° PP

FLER
T PROPPAS

STUPRÖRSLEDNING AV PP 110

STUPRÖR

SKJUTBAR ANSLUTNING

VARMFÖRZINKAD STUPRÖRS-
ANSLUTNING MED SJÄLV-
RENSANDE LÖVAVSKILJARE

830

2 ST 45° BÖJAR

MARKÖVERBYGGNAD

GEOTEXTIL

ISOLERING ÖVER LEDNING

STUPRÖRSLEDNING AV PP 110

FOAMGLASISOLERING

KLISTER

BETONGBJÄLKLAG

600

MARKÖVERBYGGNAD

ISOLERING 50 mm MARKSKIVA AV STENULL

STUPRÖRSLEDNING Ø 110 mm

GEOTEXTIL

ISOLERING 100 mm

ENKADRAINMATT

TÄTSKIKT

BETONBJÄKLÄG

UK BJÄKLÄG

RELATIONSHANDLING		REV	ANT	ÄNDRINGEN AVSER	SIN	DATUM
☐ A Erséus Arkitekter AB 08-556 939 00 ☐ K WSP 010-722 50 00 ☐ V Insfra AB 08-615 68 10 ☐ VS Insfra AB 08-615 68 10 ☐ E J&H Elteknik 018-59 02 04 ☒ LA/M Nova Mark AB 08-556 00 900		 Box 6048, 171 06 SOLNA Landsvägen 50 A, SUNDBYBERG		SÖDER TERRASSEN		
RITAD KONSTRUERAD O.BURMAN		HANDELSGÄRNE O.BURMAN		ARBETSNUMMER 26015105		A3 1:40/1:20 SKALA A1 1:20/1:10
DATUM 2018.08.24		ANSVARIG O.BURMAN		VA-DETALJER KOD TYP POS		RITNINGSNUMMER R50.1-011
						REV