



Projekt: Söderterrassen
Projekt nr: 15242
Datum: 2018-07-03
Senast ändrad:
Upprättad av: Mårten Jansson

Ritn. nr	Rev	Benämning	Skala	Status	Datum	Rev. datum
		<u>Dokument</u>				
E-TB		Beskrivning el- och telesystem	-	RH	2018-07-03	
E-B1		Bilaga 1, Armaturförteckning	-	RH	2018-07-03	
		<u>Elanläggning</u>				
E-60.0-001		Förklaringar	-	RH	2018-07-03	
E-60.1-001		Situationsplan	1:200	RH	2018-07-03	
		<u>Uppställningar</u>				
E-60.4-001		Elutrymmen	1:40	RH	2018-07-03	
		<u>Detaljer</u>				
E-60.6-001		Detaljer	1:25	RH	2018-07-03	
		<u>Kanalisation</u>				
E-61.1-0092		Grundplan, rör under platta	1:50	RH	2018-07-03	
		<u>Kraft & belysning</u>				
E-63.1-0091		Garage	1:50	RH	2018-07-03	
E-63.1-0092		Plan 09	1:50	RH	2018-07-03	
E-63.1-0100		Plan 10	1:50	RH	2018-07-03	
E-63.1-0110		Plan 11	1:50	RH	2018-07-03	
E-63.1-0120		Plan 12	1:50	RH	2018-07-03	
E-63.1-0130		Plan 13	1:50	RH	2018-07-03	
E-63.1-0140		Plan 14	1:50	RH	2018-07-03	
E-63.1-0150		Plan 15	1:50	RH	2018-07-03	
E-63.1-0160		Plan 16	1:50	RH	2018-07-03	
E-63.1-0170		Plan 17	1:50	RH	2018-07-03	
E-63.1-0180		Plan 18	1:50	RH	2018-07-03	
E-63.1-0190		Plan 19	1:50	RH	2018-07-03	
E-63.1-0200		Plan 20	1:50	RH	2018-07-03	
E-63.1-0210		Plan 21	1:50	RH	2018-07-03	



Projekt: Söderterrassen
Projekt nr: 15242
Datum: 2018-07-03
Senast ändrad:
Upprättad av: Mårten Jansson

Ritn. nr	Rev	Benämning	Skala	Status	Datum	Rev. Datum
		<u>Kanalisation & tele</u>				
E-64.1-0091		Garage	1:50	RH	2018-07-03	
E-64.1-0092		Plan 09	1:50	RH	2018-07-03	
E-64.1-0100		Plan 10	1:50	RH	2018-07-03	
E-64.1-0110		Plan 11	1:50	RH	2018-07-03	
E-64.1-0120		Plan 12	1:50	RH	2018-07-03	
E-64.1-0130		Plan 13	1:50	RH	2018-07-03	
E-64.1-0140		Plan 14	1:50	RH	2018-07-03	
E-64.1-0150		Plan 15	1:50	RH	2018-07-03	
E-64.1-0160		Plan 16	1:50	RH	2018-07-03	
E-64.1-0170		Plan 17	1:50	RH	2018-07-03	
E-64.1-0180		Plan 18	1:50	RH	2018-07-03	
E-64.1-0190		Plan 19	1:50	RH	2018-07-03	
E-64.1-0200		Plan 20	1:50	RH	2018-07-03	
E-64.1-0210		Plan 21	1:50	RH	2018-07-03	
		<u>Värmekabelanläggning</u>				
E-65.1-0220		Plan 22	1:50	RH	2018-06-26	
		<u>Översiktsritningar</u>				
E-63.8-001		Översiktschema huvudledningar	-	RH	2018-06-26	
E-63.8-002		Översiktschema energimätare	-	RH	2018-07-03	
E-64.8-001		Översiktschema 01-nät	-	RH	2018-06-26	
E-64.8-002		Översiktschema IT-nät	-	RH	2018-06-26	
E-64.8-003		Översiktschema Passersystem	-	RH	2018-06-26	
E-66.8-001		Översiktschema PUS	-	RH	2018-07-03	
E-81.8-001		Principschema UC	-	RH	2018-07-03	

FÖRKLARINGAR

- ① N1XV-U 5G6
- ② N1XV-R 5G10
- ③ N1XV-R 5G16
- ④ FKKJ 4x25/16
- ⑤ AXQJ 4x50/15
- ⑥ AXQJ 4x70/19
- ⑦ AXQJ 4x95/21
- ⑧ AXQJ 4x120/41
- ⑨ AXQJ 4x150/41
- ⑩ N1XV-U 5G2,5 / EKK 5G2,5 / FK 5G2,5
- ⑪ N1XV-U 3G2,5 / EKK 3G2,5 / FK 3G2,5
- ⑫ FIRETUF FEFQ 3G2,5
- ⑬ FIRETUF FEFQ 5G2,5

FÖRESKRIFTER

HÄNVISNINGAR

BRANDCELLSGRÄNSER

===== Ei60

===== Ei30

FÖRKLARINGAR

- 011 - ELAQB Y 10x2x0,5
- 012 - ELAQB Y 20x2x0,5
- 013 - ELAQB Y 30x2x0,5
- 03 - KAT5 4x2x0,5
- 20 - ELQXB 1x4x0,5
- 21 - ELQXB 4x2x0,5
- 22 - ELAKY 2x2x0,6
- 23 - EQQR 7x1,0
- 28 - FLOORB 2x1,5+2x0,5
- 611 - EQQR 2x1 (R0D)
- 611.1 - ALSECURE PLUS TEL 2x0,9
- 616 - EKK 3G1,5
- 616.1 - FIREFUT 4x2x0,75
- 616.2 - AFUMEX 2x1,5
- 711 - "SIEMSKABEL" KAT5 2x4x2x0,5 (VP-20)
- 712 - SINGLEMODE FIBER

FÖRESKRIFTER

DÄR ANNAT EJ ANGES GÄLLER FÖR
LEDNINGAR TELE: ELQXB 1x4x0,5
MODULARUTTAG: MONTERAS PÅ SAMMA HÖJD
SOM INTILLIGANDE VÄGGUTTAG

FÖRKLARINGAR

	KABELSTEGE, BREDD OCH HÖJD ENLIGT RITNING
	KABELRÄNNA, BREDD OCH HÖJD ENLIGT RITNING
	TOMRÖR
	KABELGROP
	HÅLTAGNING / URSPARING
	RÖR: Ø160 SRN GULT LEDNING: ELSERVIS
	RÖR: Ø50 SRN ORANGE LEDNING: TELESERVIS
	RÖR: Ø50 SRN GRÖN LEDNING: RESERV
	RÖR: Ø110 SRN GULT LEDNING: KRAFT
	RÖR: Ø50 SRN GULT LEDNING: KRAFT
	RÖR: Ø110 SRN GULT LEDNING: RESERV
	RÖR: Ø50 SRN GULT LEDNING: BELYSNING

FÖRESKRIFTER

RÖR LEVERERAS OCH FÖRLÄGGS I PLATTA AV EE.
SE DETALJ.

LEDNINGAR FÖRLÄGGS I RÖR Ø50 DÄR ANNAT EJ ANGES

KABEL OCH RÖRFÖRLÄGGNING UTFÖRS ENL
SVENSK STANDARD 424 14 37

RÖRGENOMFÖRINGAR I PLATTA UTFÖRS RADNÖTÄTA



TOMRÖR: FÖRSES MED DRAGTRÅD OCH ADRESSERAS

RELATIONSHANDLING			REV	ANT	ÄNDRINGEN ANSÖR	SÖN	DATUM
 J&H Elteknik Bergsjöströmstagen 5 753 23 Uppsala info@jheteknik.se			 Bor 6048, 171 06 SOLNA Landsvägen 50 A, SUNDBYBERG				
☐ A ERSEUS ARKITEKTER AB ☐ K WSP SVERIGE AB ☒ E J&H ELEKTRIK HB ☐ V INSTRÅ AB ☐ L NOVA MARK AB	08-556 939 00 010-722 50 50 018-470 60 50 08-615 68 10 08-556 00 900	SÖDERTERRASSEN JOHANNESHÖV FÖRKLARINGAR ELANLÄGGNING					
RITAD KONSTRUERAD MJ	HANDLIGGARE MJ	ARBETSNUMMER 15242	A3 - SKALA A1 -				
DATUM	ANSVÄRIG	KOD TYP POS	RITNINGSNUMMER		REV		
2018-07-03	Mårten Jansson		E-60.0-001		-		


P1	BELYSNINGSPOLLE ENLIGT ARMATUR- FÖRTECKNING. LEDNING - N1XV-U 5G2,5
M1	MARKSTRÅLKASTARE ENLIGT ARMATUR- FÖRTECKNING. LEDNING - N1XV-U 5G2,5
K	LÅSBARTUTTAG TILL JULGRANSBELYSNING TYP: E-18 968 02, MONTERAS PÅ POLLARE

RÖR LEVERERAS OCH FÖRLÄGGS I MARK AV ME.
LEDNINGAR FÖRLÄGGS I RÖR Ø50 DÄR ANNAT EJ ANGES
SERVIS LEDNINGAR FÖRLÄGGS I RÖR Ø110 DÄR ANNAT EJ ANGES
KABEL OCH RÖRFÖRLÄGGNING UTFÖRS ENL
SVENSK STANDARD S24 14 37
FUNDAMENT FÖR BELYSNINGSPOLLARE SAMT FÖR
BELYSNINGSSTOLPAR LEVERERAS AV EE, MONTERAS OCH
RIKTAS AV ME
RÖRGEMFÖRÄNDRING I PLATTA UTFÖRS RADONTÄTA




FÖR CYKELFÖRRÅD SE RITN: E-63.1-0092

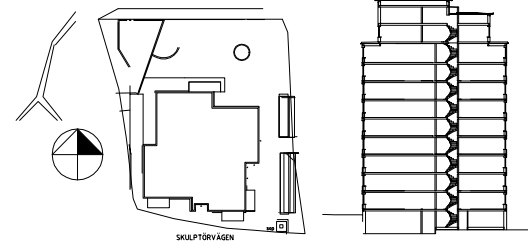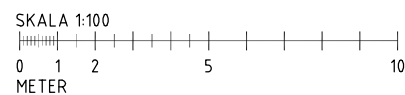











RELATIONSHANDLING			REV	ANT	ÄNDRINGEN ÄYSER	SIGN	DATUM
 J&H Elteknik Bergsbrunnsvägen 5 752 23 Uppsala info@jelteknik.se			 Box 6048, 171 06 SOLNA, Landsvägen 50 A, SUNDBYBERG				
☐ A ERSËS ARKITEKTER AB 08-556 939 00 ☐ K WSP SVERIGE AB 010-722 50 00 ☒ E J&H ELTEKNIK HB 018-470 60 50 ☐ V INSTRÅ AB 08-615 68 10 ☐ L NOVA MARK AB 08-556 00 900			SÖDERTERRASSEN JOHANNESHÖV				
RITAD KONSTRUERAD MJ HANDLÄGGARE MJ ARBETSNUMMER 15242			SITUATIONSPLAN ELANLÄGGNING A3 1:200 SKALA A1 1:100				
DATUM 2018-07-03 ANSVARIG Mårten Jansson			KOD TYP POS RITINGSNUMMER E-60.1-001 REV				

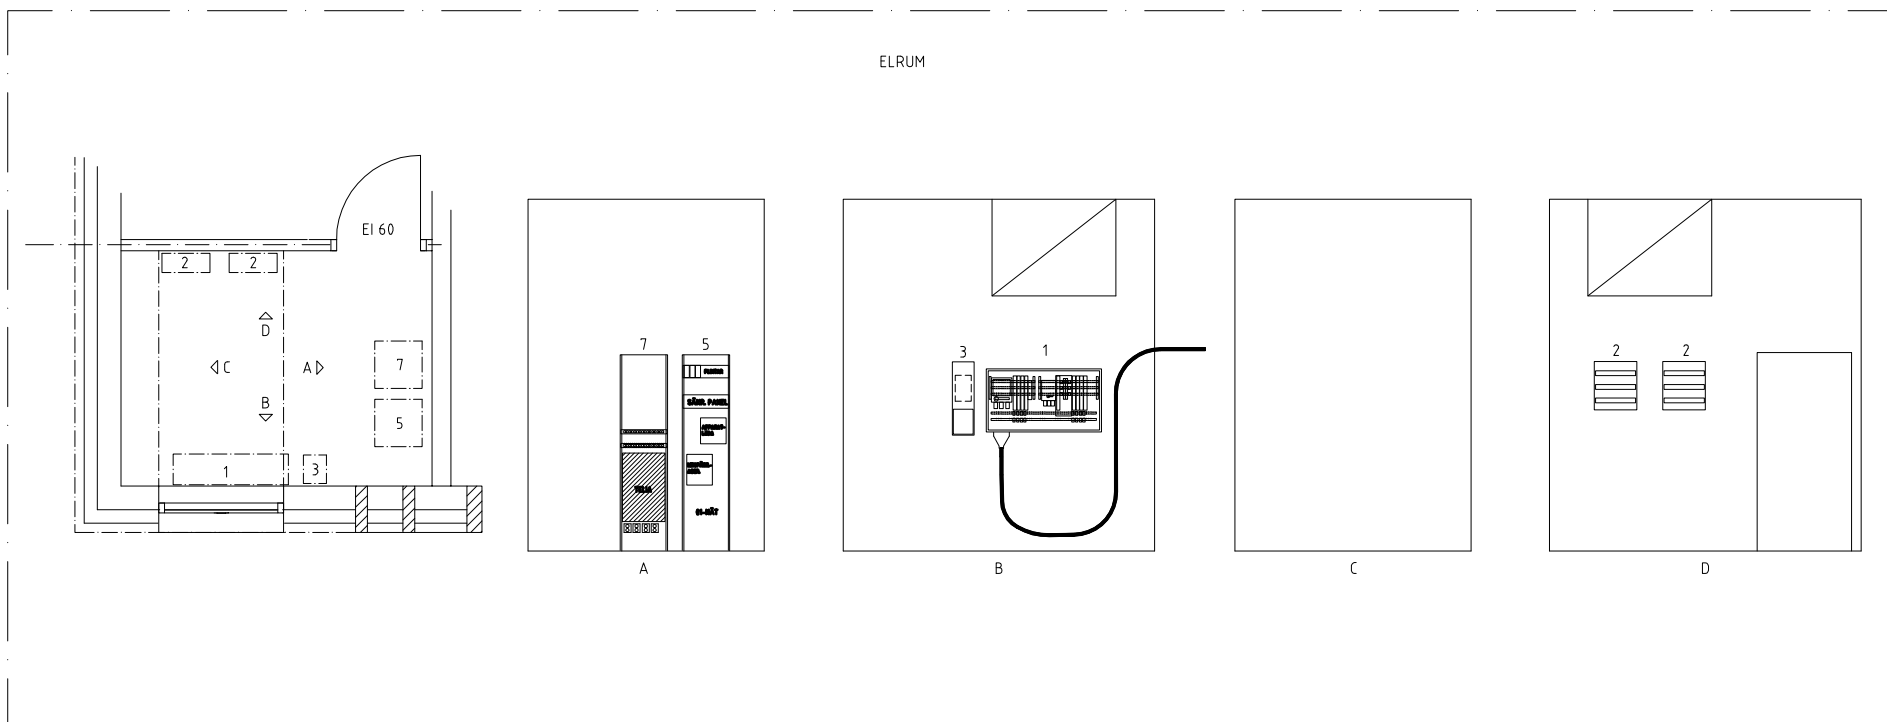

- 1 ELSERVISCENTRAL
- 2 FASTIGHETSCENTRAL
- 3 FASTIGHETSMÄTARE
- 4 MÄTARBLOCK 4 PLATSER
- 5 STATIV 01-NÄT
- 6 MÄTARBLOCK 6 PLATSER
- 7 STATIV DATA-NÄT
- 9 MÄTARBLOCK 9 PLATSER
- 10 CENTRAL BRANDGASVENTILATION

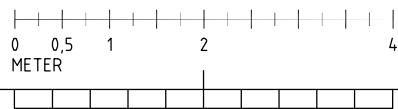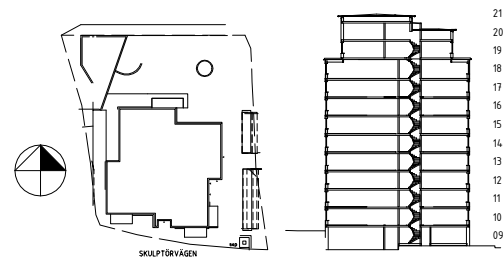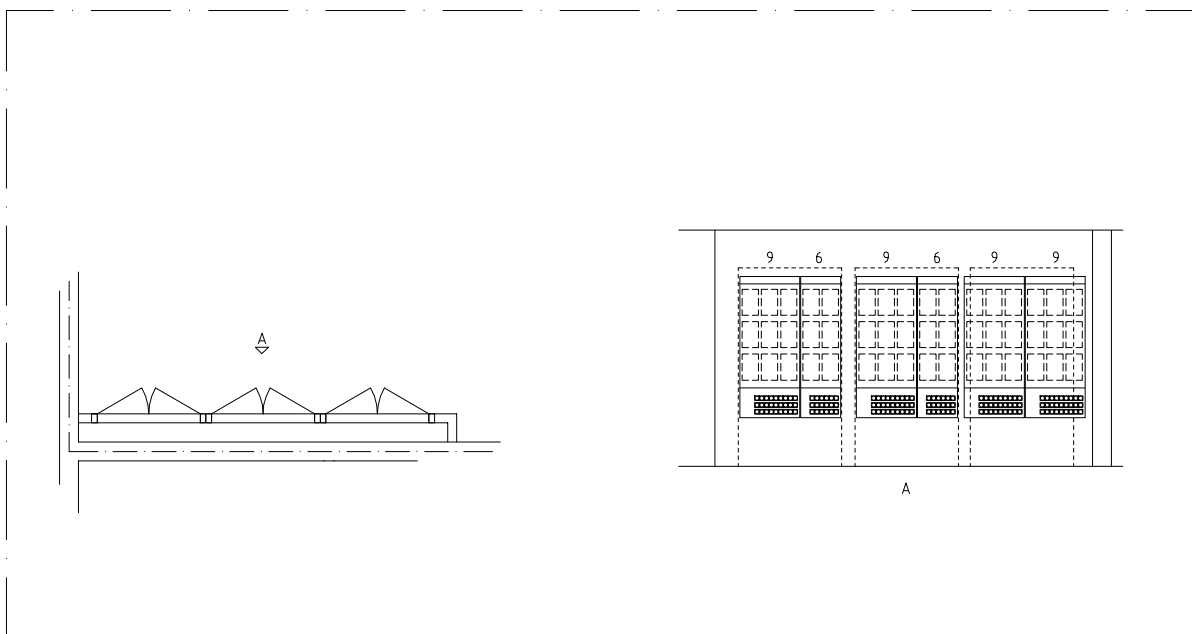


RELATIONSHANDLING			REV	ANT	ÄNDRINGEN AVSER	SIGN	DATUM
☐ A ERSËUS ARKITEKTER AB 08-556 939 00 ☐ K WSP SVERIGE AB 010-722 50 00 ☒ E J&H ELTEKNIK HB 018-470 60 50 ☐ V INSTRÅ AB 08-615 68 10 ☐ L NOVA MARK AB 08-556 00 900			SÖDERTERRASSEN JOHANNESHÖV				
RITAD KONSTRUERAD MJ			HANDLAGGARE MJ		ARBETSNUMMER 15242		
DATUM 2018-07-03			ANSVARIG Mårten Jansson		ELUTRYMMEN UPPSTÄLLNINGAR		
			KOD TYP POS		RITNINGSNUMMER E-60.4-001		A3 1:40 SKALA A1 1:80
					REV		

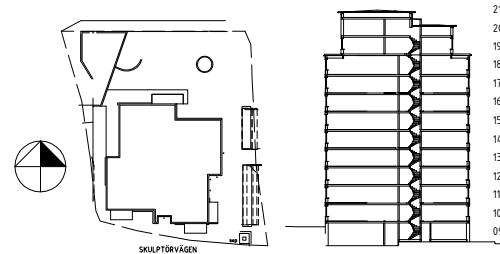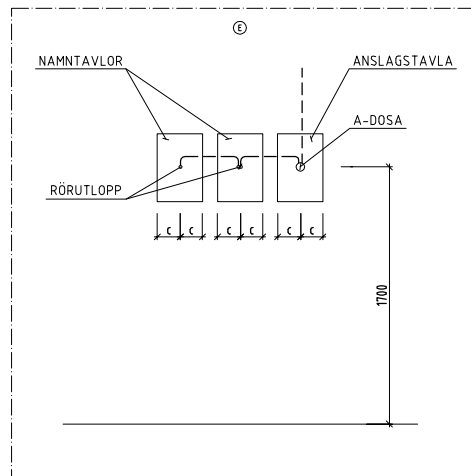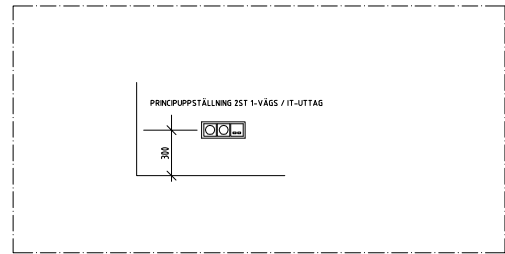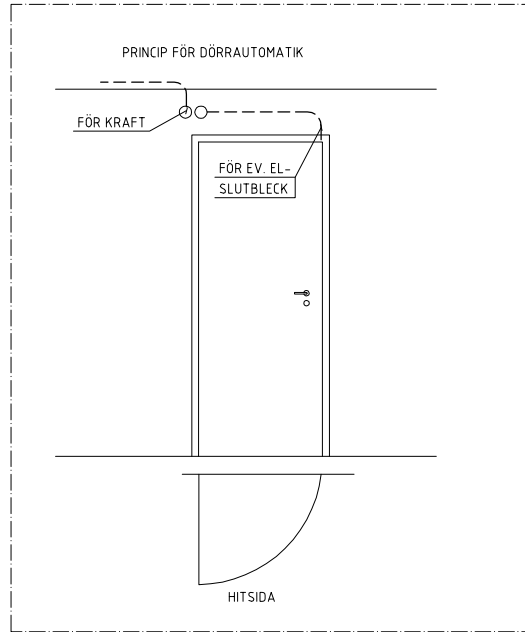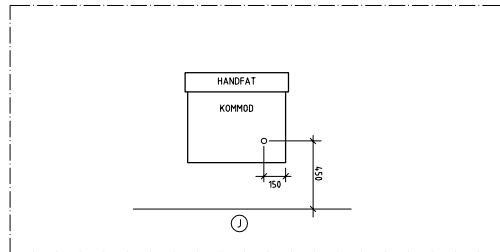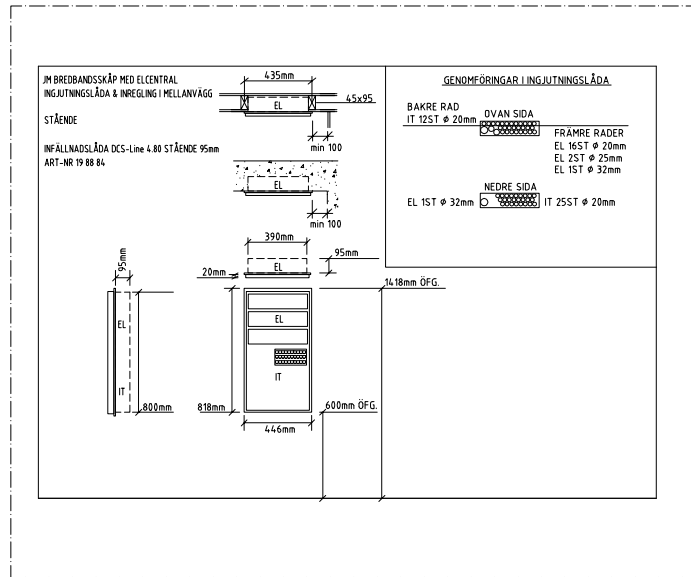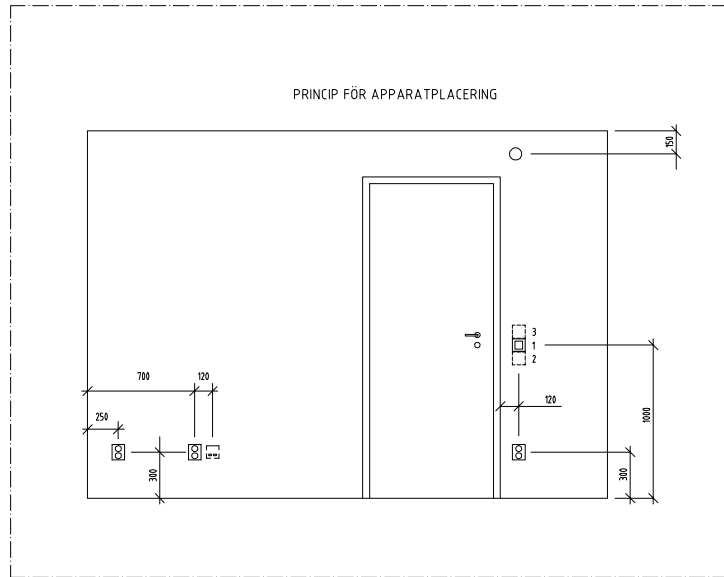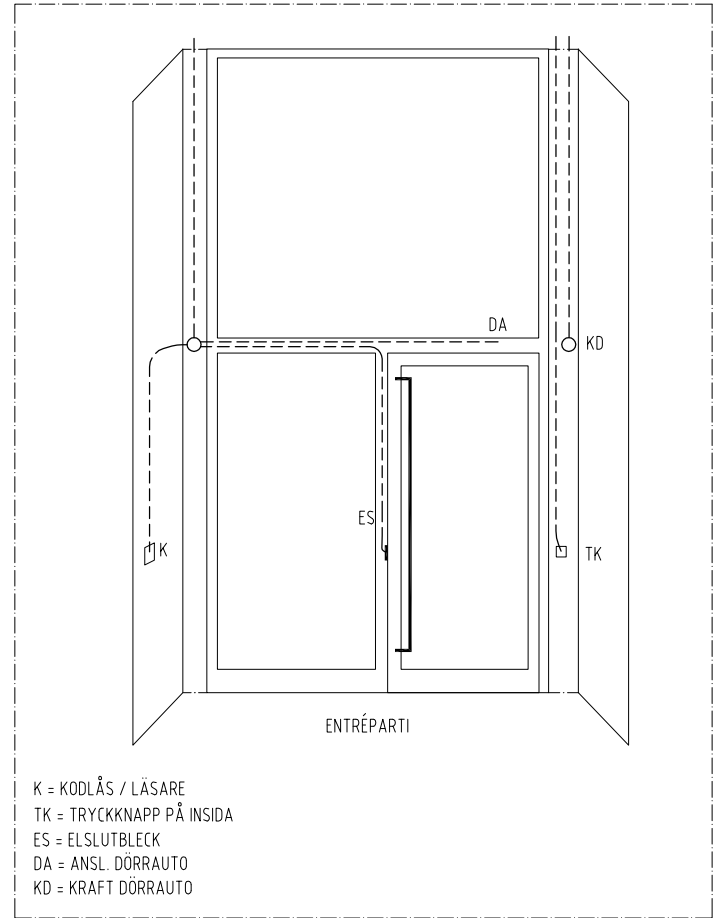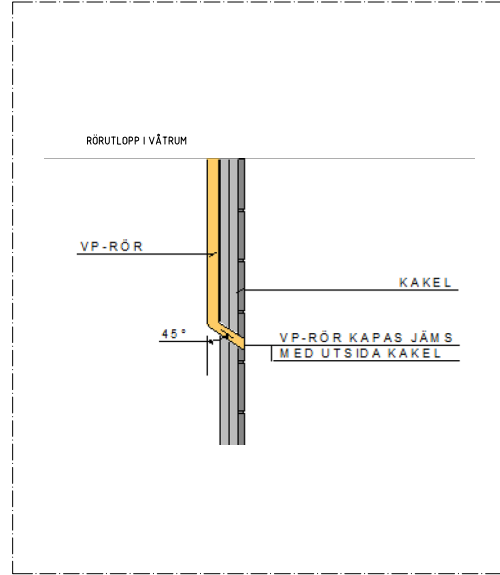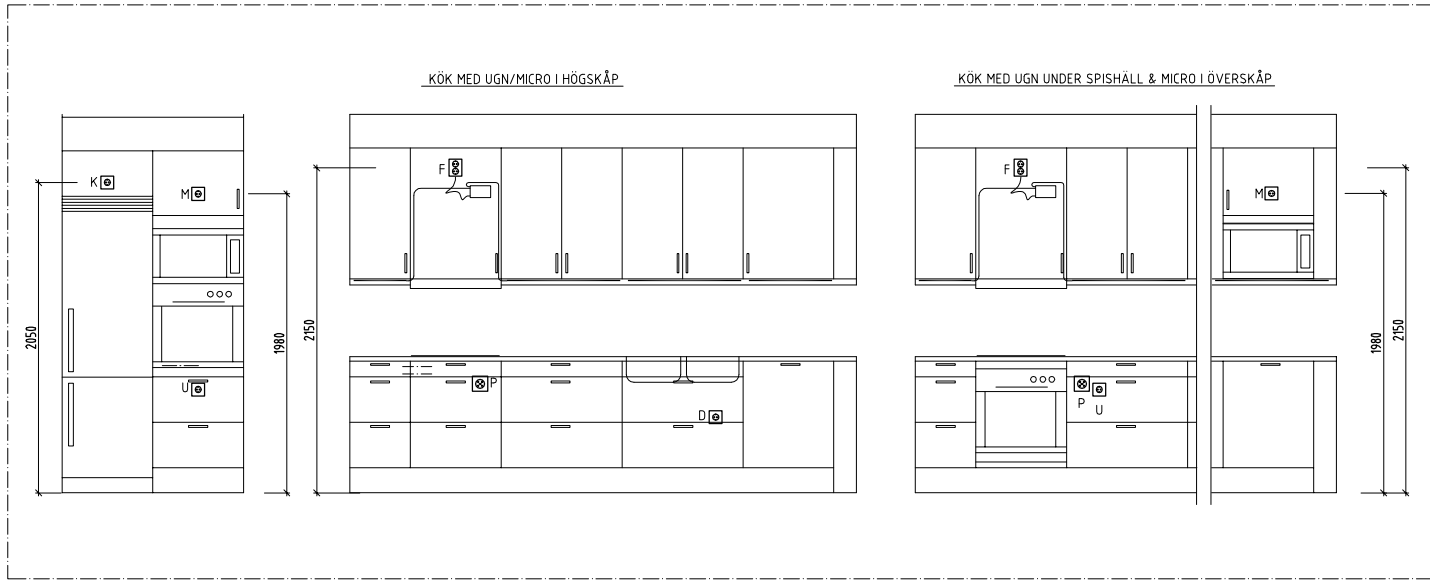

RELATIONSHANDLING

REV	ANT	ÄNDRINGEN AVSER	SDN	DATUM
Borätt Box 6048, 171 06 SOLNA, Landsvägen 50 A, SUNDBYBERG				
SÖDERTERRASSEN JOHANNESHÖV				
DETAILJER				
A3 1:100 SKALA A1 1:50				
RITAD KONSTRUERAD MJ		HANDLAGGARE MJ		ARBETSNUMMER 15242
DATUM 2018-07-03		ANSVARIG Mårten Jansson		KOD TYP POS
				RITINGSNUMMER E-60.6-001
				REV -


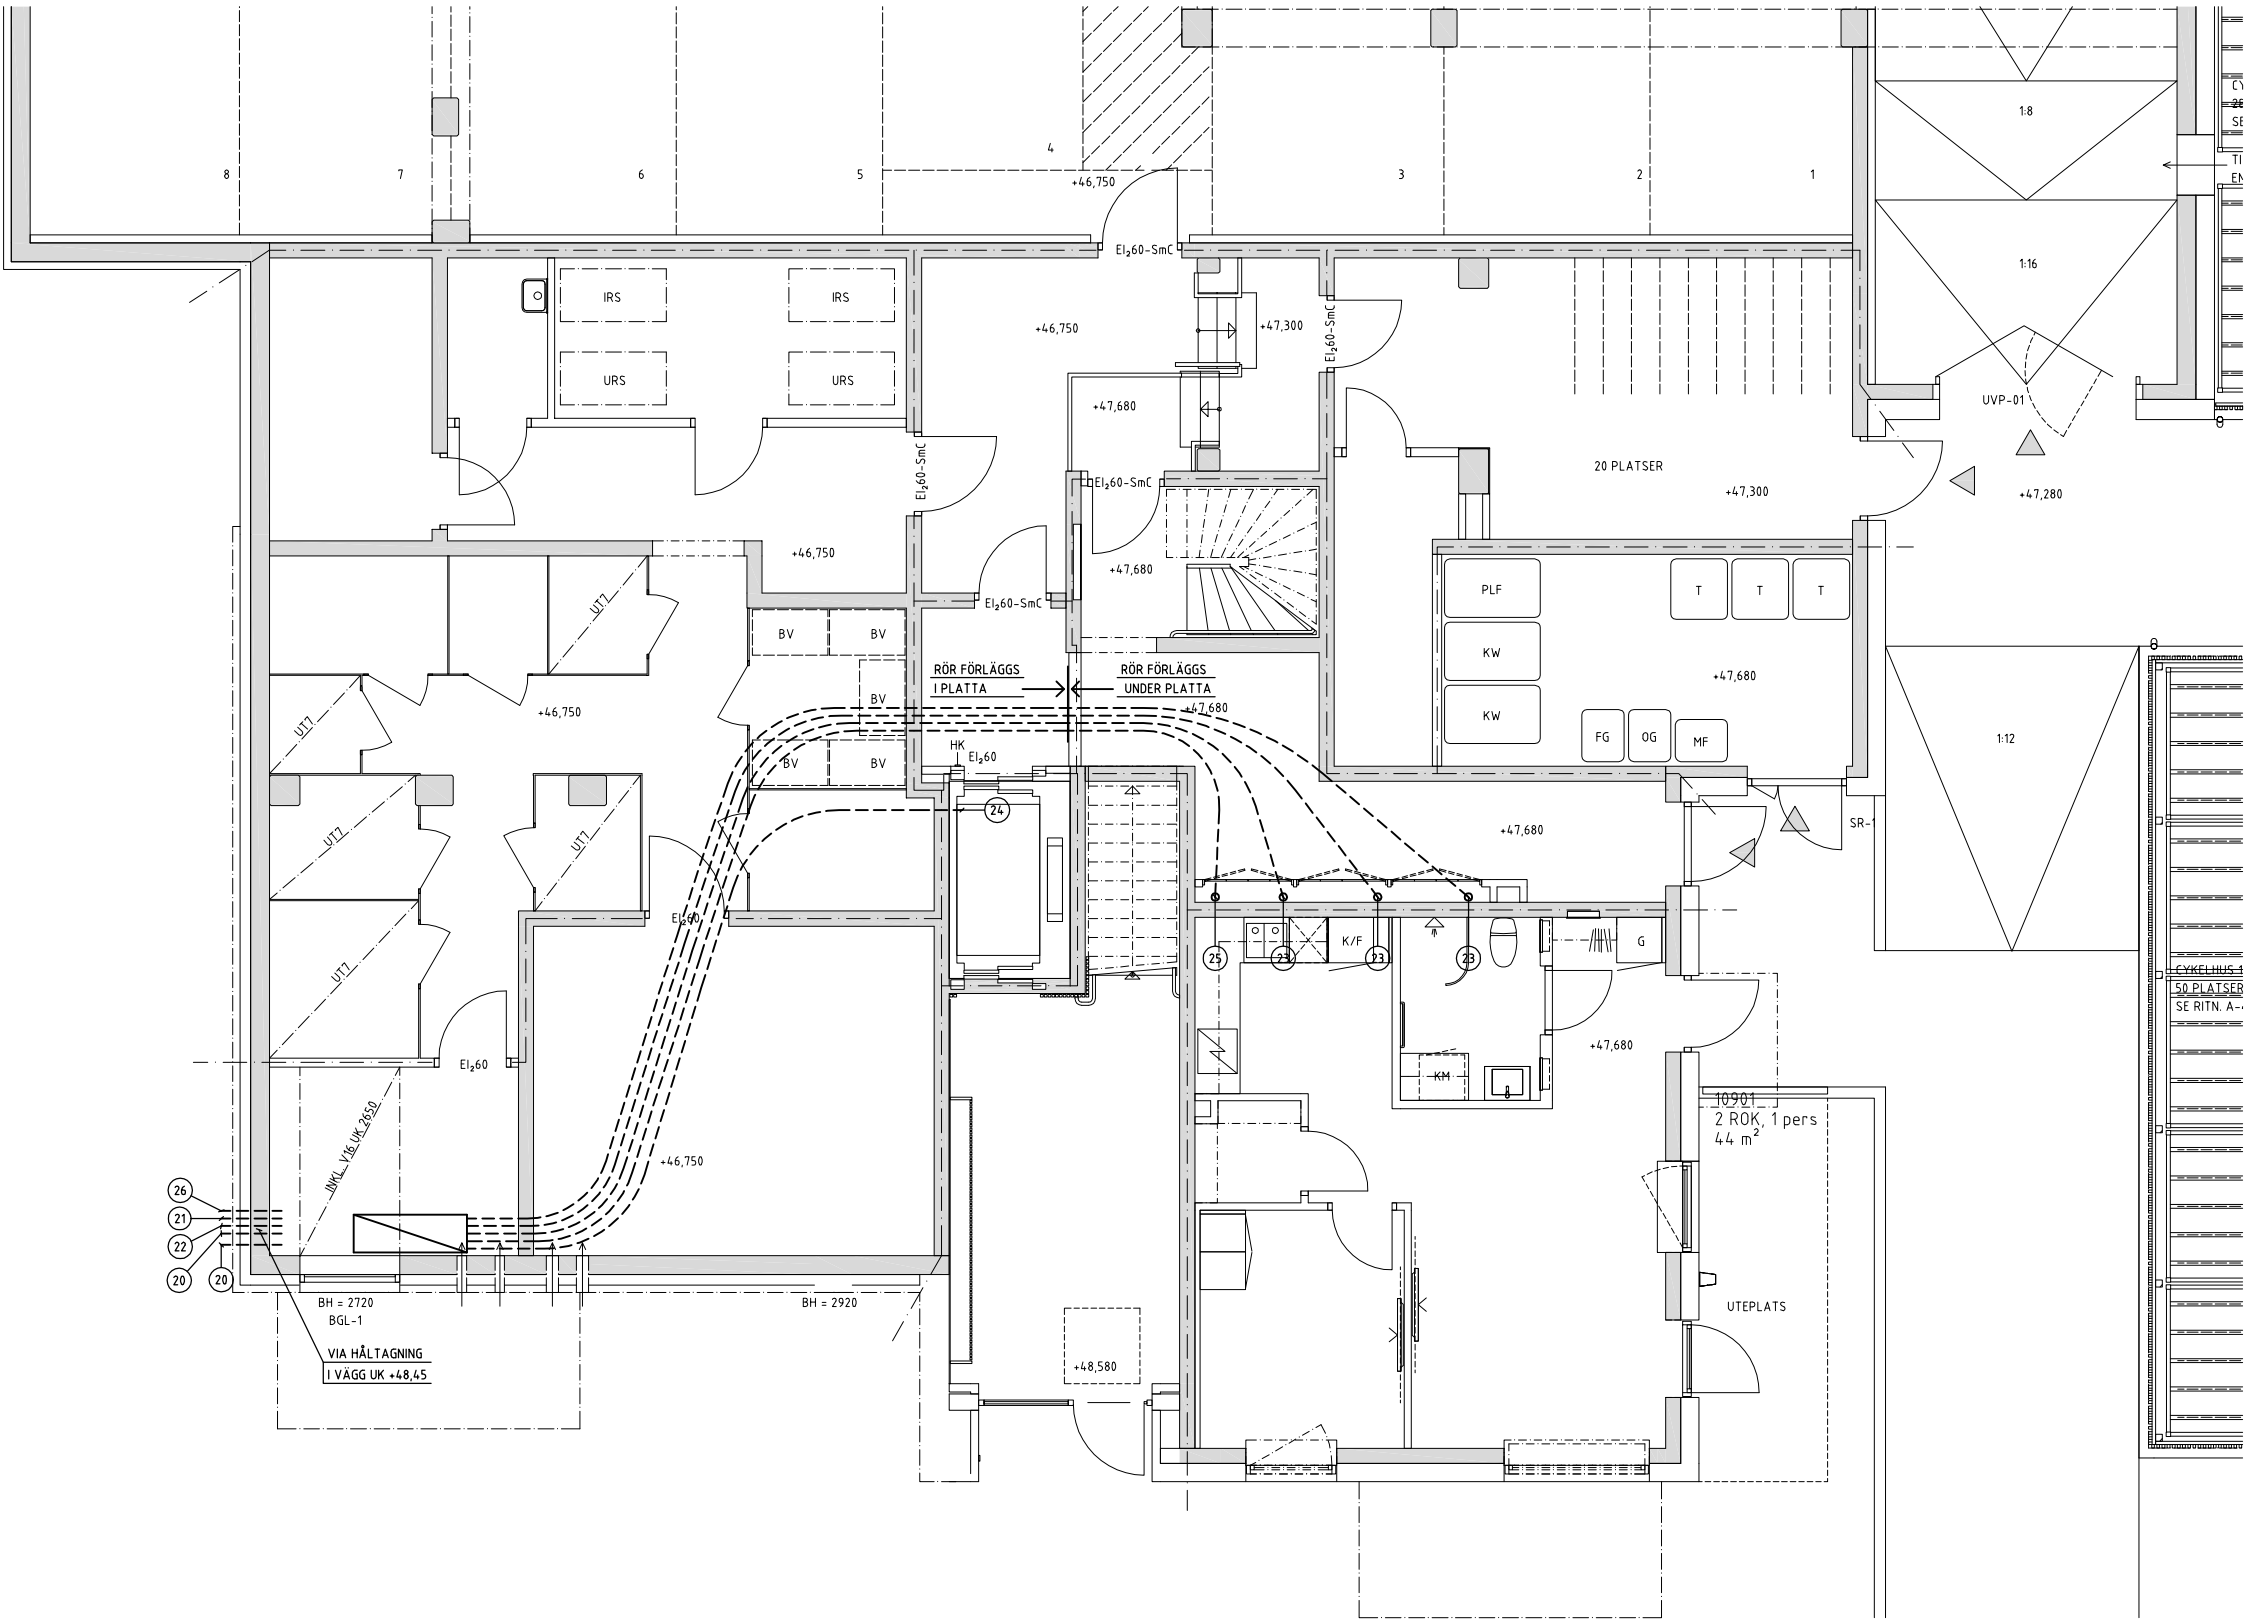


26
21
22
20

BH = 2720
BGL-1
VIA HÅLTAGNING
I VÄGG UK +48,45

BH = 2920

+48,580

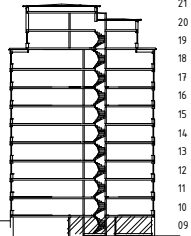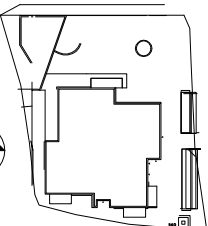

21

20

19

18

17

16

15

14

13

12

11

10


09



RELATIONSHANDLING

 J&H Elteknik Bergsjöstrångsgatan 5 753 23 Uppsala info@jheteknik.se ☐ A ERSÉUS ARKITEKTER AB 08-556 939 00 ☐ K WSP SVERIGE AB 010-722 50 00 ☒ E J&H ELTEKNIK HB 018-470 60 50 ☐ V INSTRÅ AB 08-615 68 10 ☐ L NOVA MARK AB 08-556 00 900			Borätt Box 6048, 171 06 SOLNA Landsvägen 50 A, SUNDBYBERG SÖDERTERRASSEN JOHANNESHÖV PLAN 09 KANALISATION RITAD KONSTRUERAD MJ HANDLAGGARE MJ ARBETSNUMMER 15242 DATUM 2018-07-03 ANSVARIG Mårten Jansson KOD TYP POS RITINGSNUMMER E-61.1-0092 REV - A3 1:100 A1 1:50		
--	--	--	---	--	--

SE RITNING: E-60.0-001

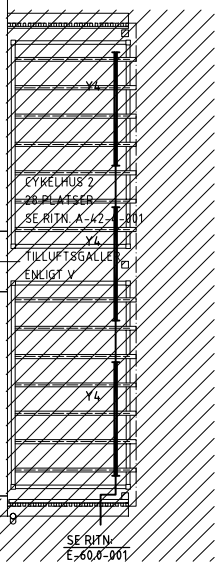


REV	ANT	ÄNDRINGEN AVSER	SIGN	DATUM
-----	-----	-----------------	------	-------




SÖDERTERRASSEN
JOHANNESHÖV

KOD TYP POS	RITNINGSNUMMER	REV
	E-63.1-0091	-

KOD TYP POS	RITNINGSNUMMER	REV
	E-63.1-0091	-

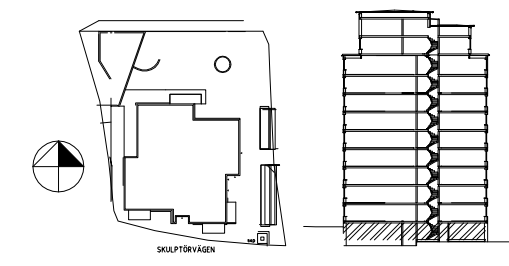

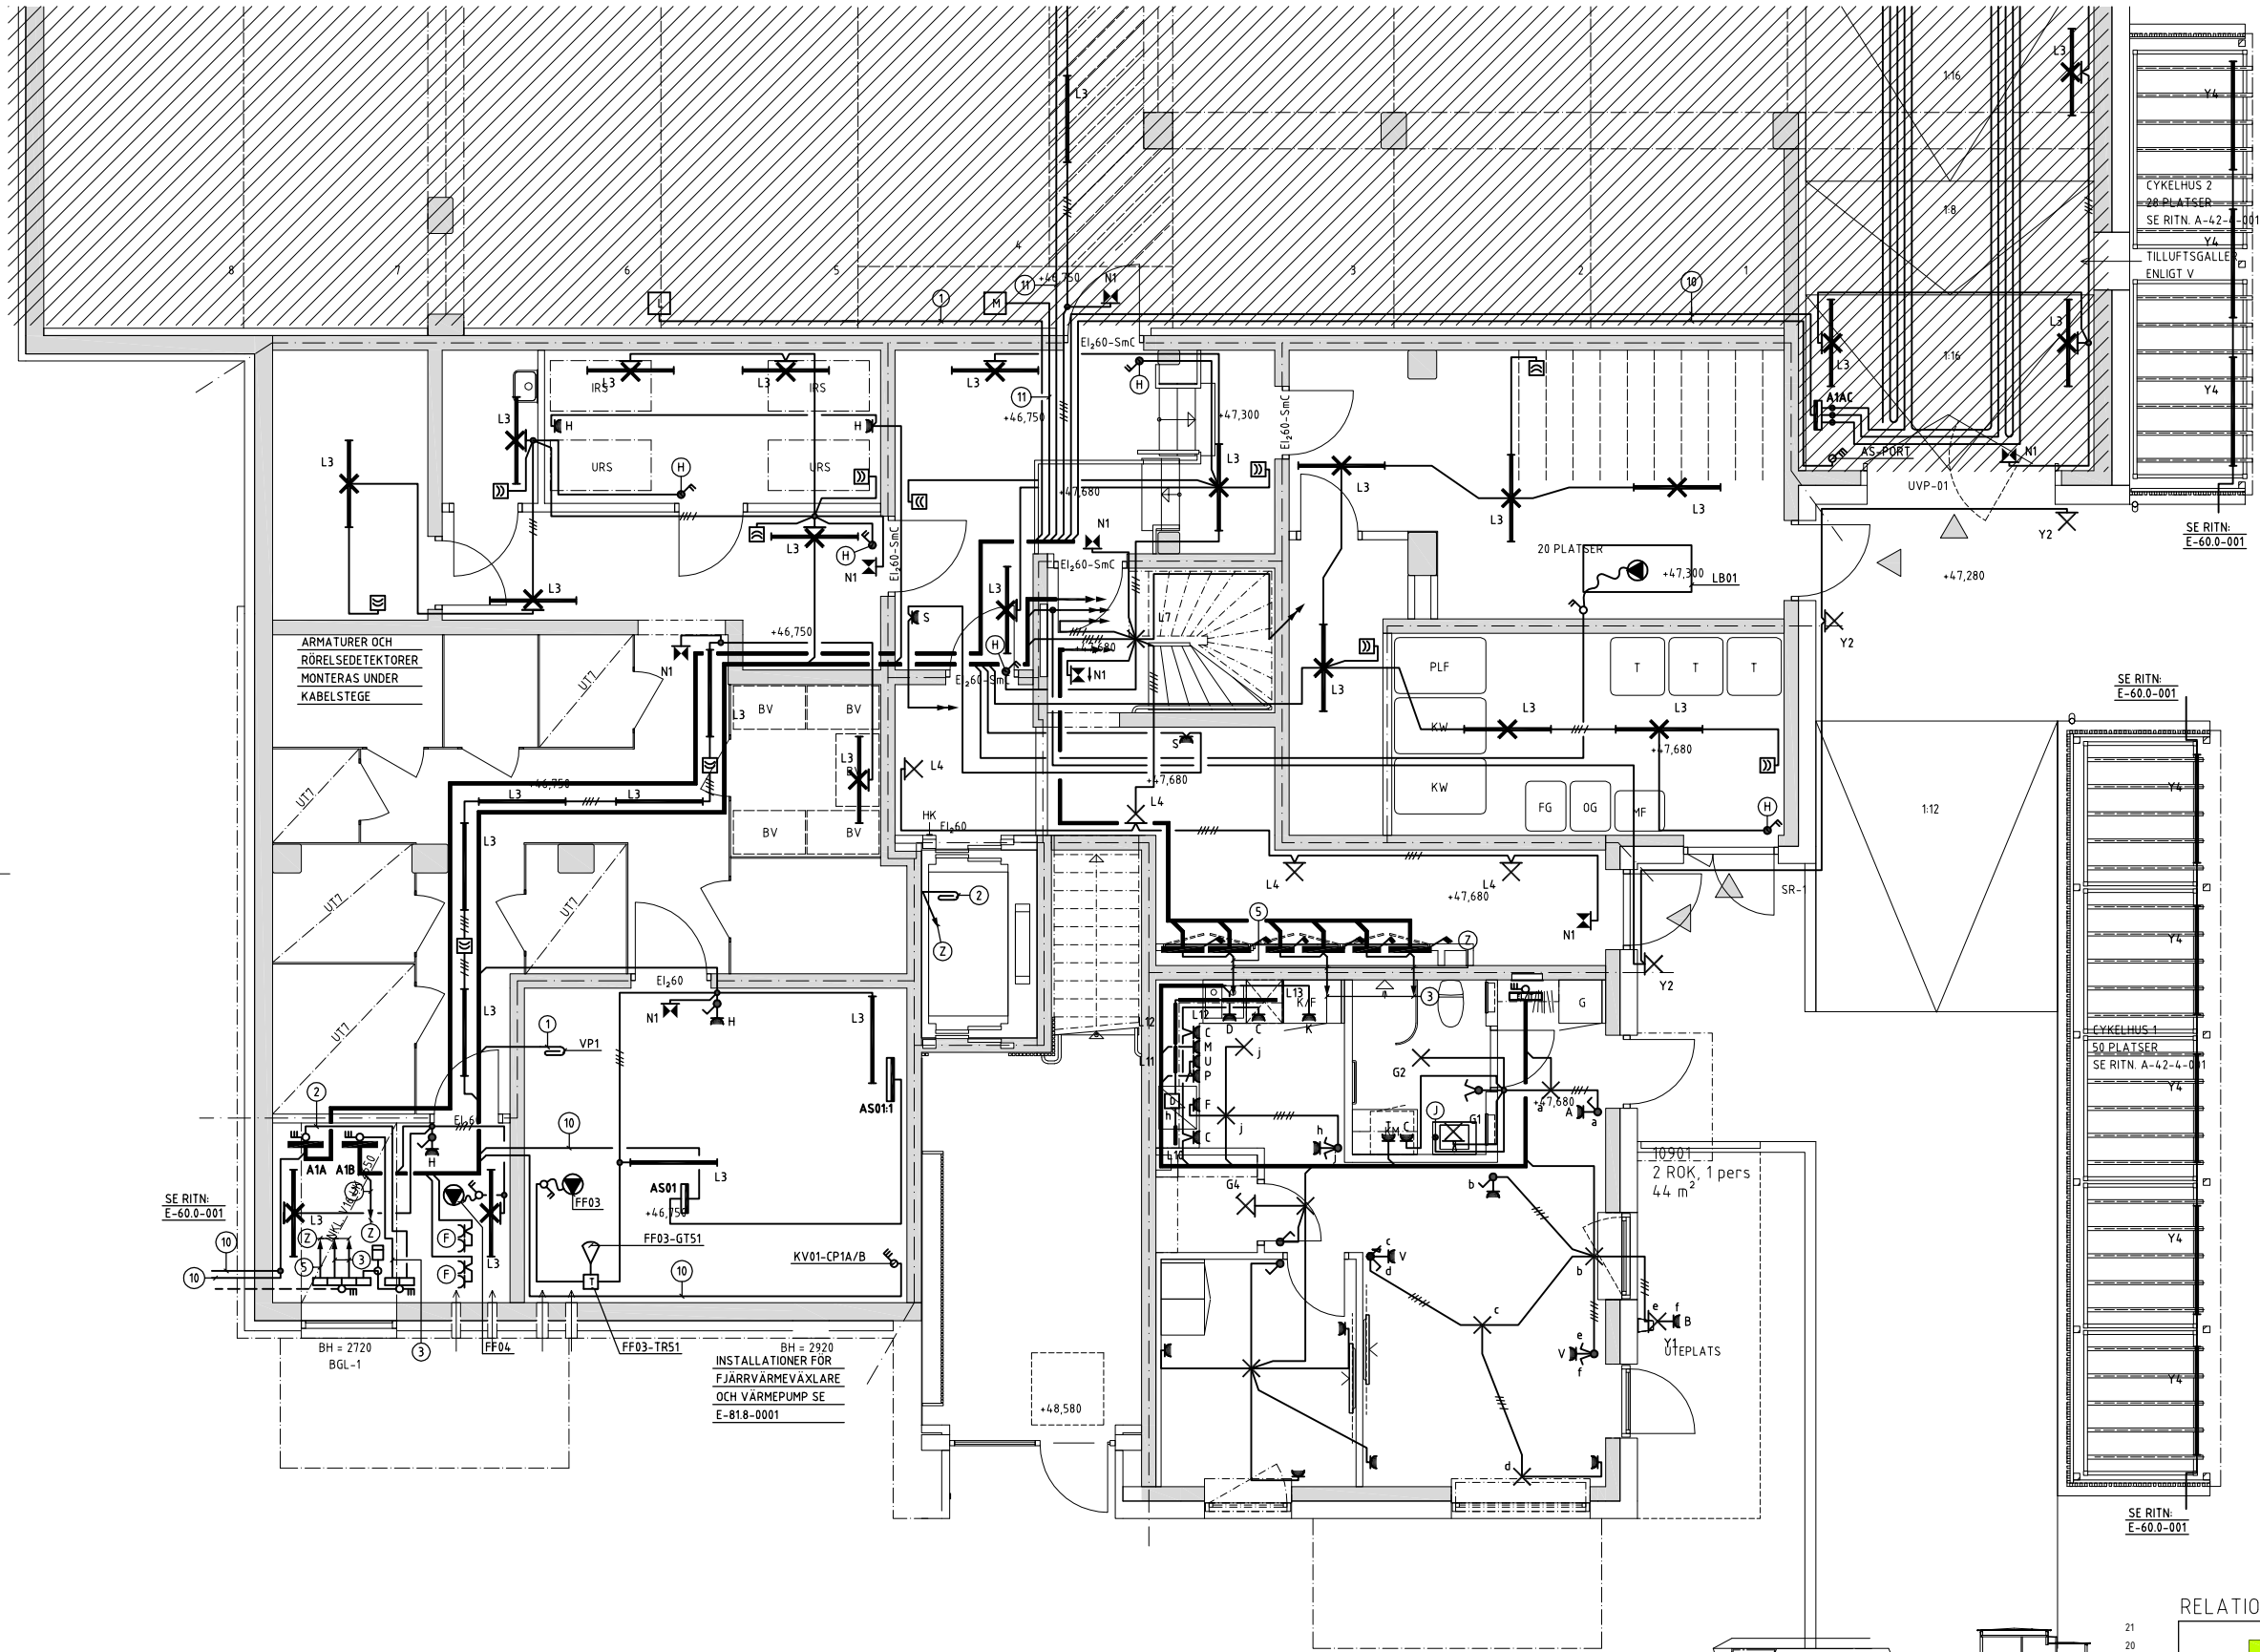


CYKELHUS 2
20 PLATSER
SE RITN. A-42-4-001
TILLUFTSGALLE
ENLIGT V
Y4
SE RITN.
E-60.0-001

SE RITN.
E-60.0-001


CYKELHUS 1
50 PLATSER
SE RITN. A-42-4-001
Y4

SE RITN.
E-60.0-001


SKALA 1:50
0 1 2 5
METER

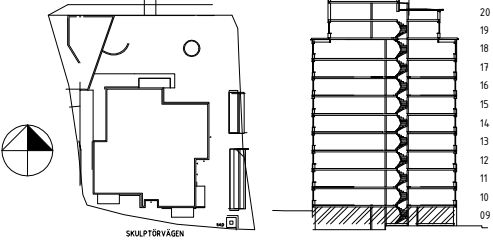


RELATIONSHANDLING				REV	ANT	ÄNDRINGEN AVSER	SDI	DATUM
 J&H Elteknik Bergsjöstråket 5 753 23 Uppsala info@jheteknik.se				 Box 6048, 171 06 SOLNA Landsvägen 50 A, SUNDBYBERG				
☐ A ERSÉUS ARKITEKTER AB 08-556 939 00 ☐ K WSP SVERIGE AB 010-722 50 00 ☐ E J&H ELTEKNIK HB 018-470 60 50 ☐ V INSTRA AB 08-615 68 10 ☐ L NOVA MARK AB 08-556 00 900				SÖDERTERRASSEN JOHANNESHÖV				
RITAD KONSTRUERAD MJ DATUM 2018-07-03				HANDLAGGARE MJ ANSVARIG Mårten Jansson		ARBETSNUMMER 15242		PLAN 09 KRAFT & BELYSNING SKALA A3 1:100 A1 1:50 RITINGSNUMMER E-63.1-0092

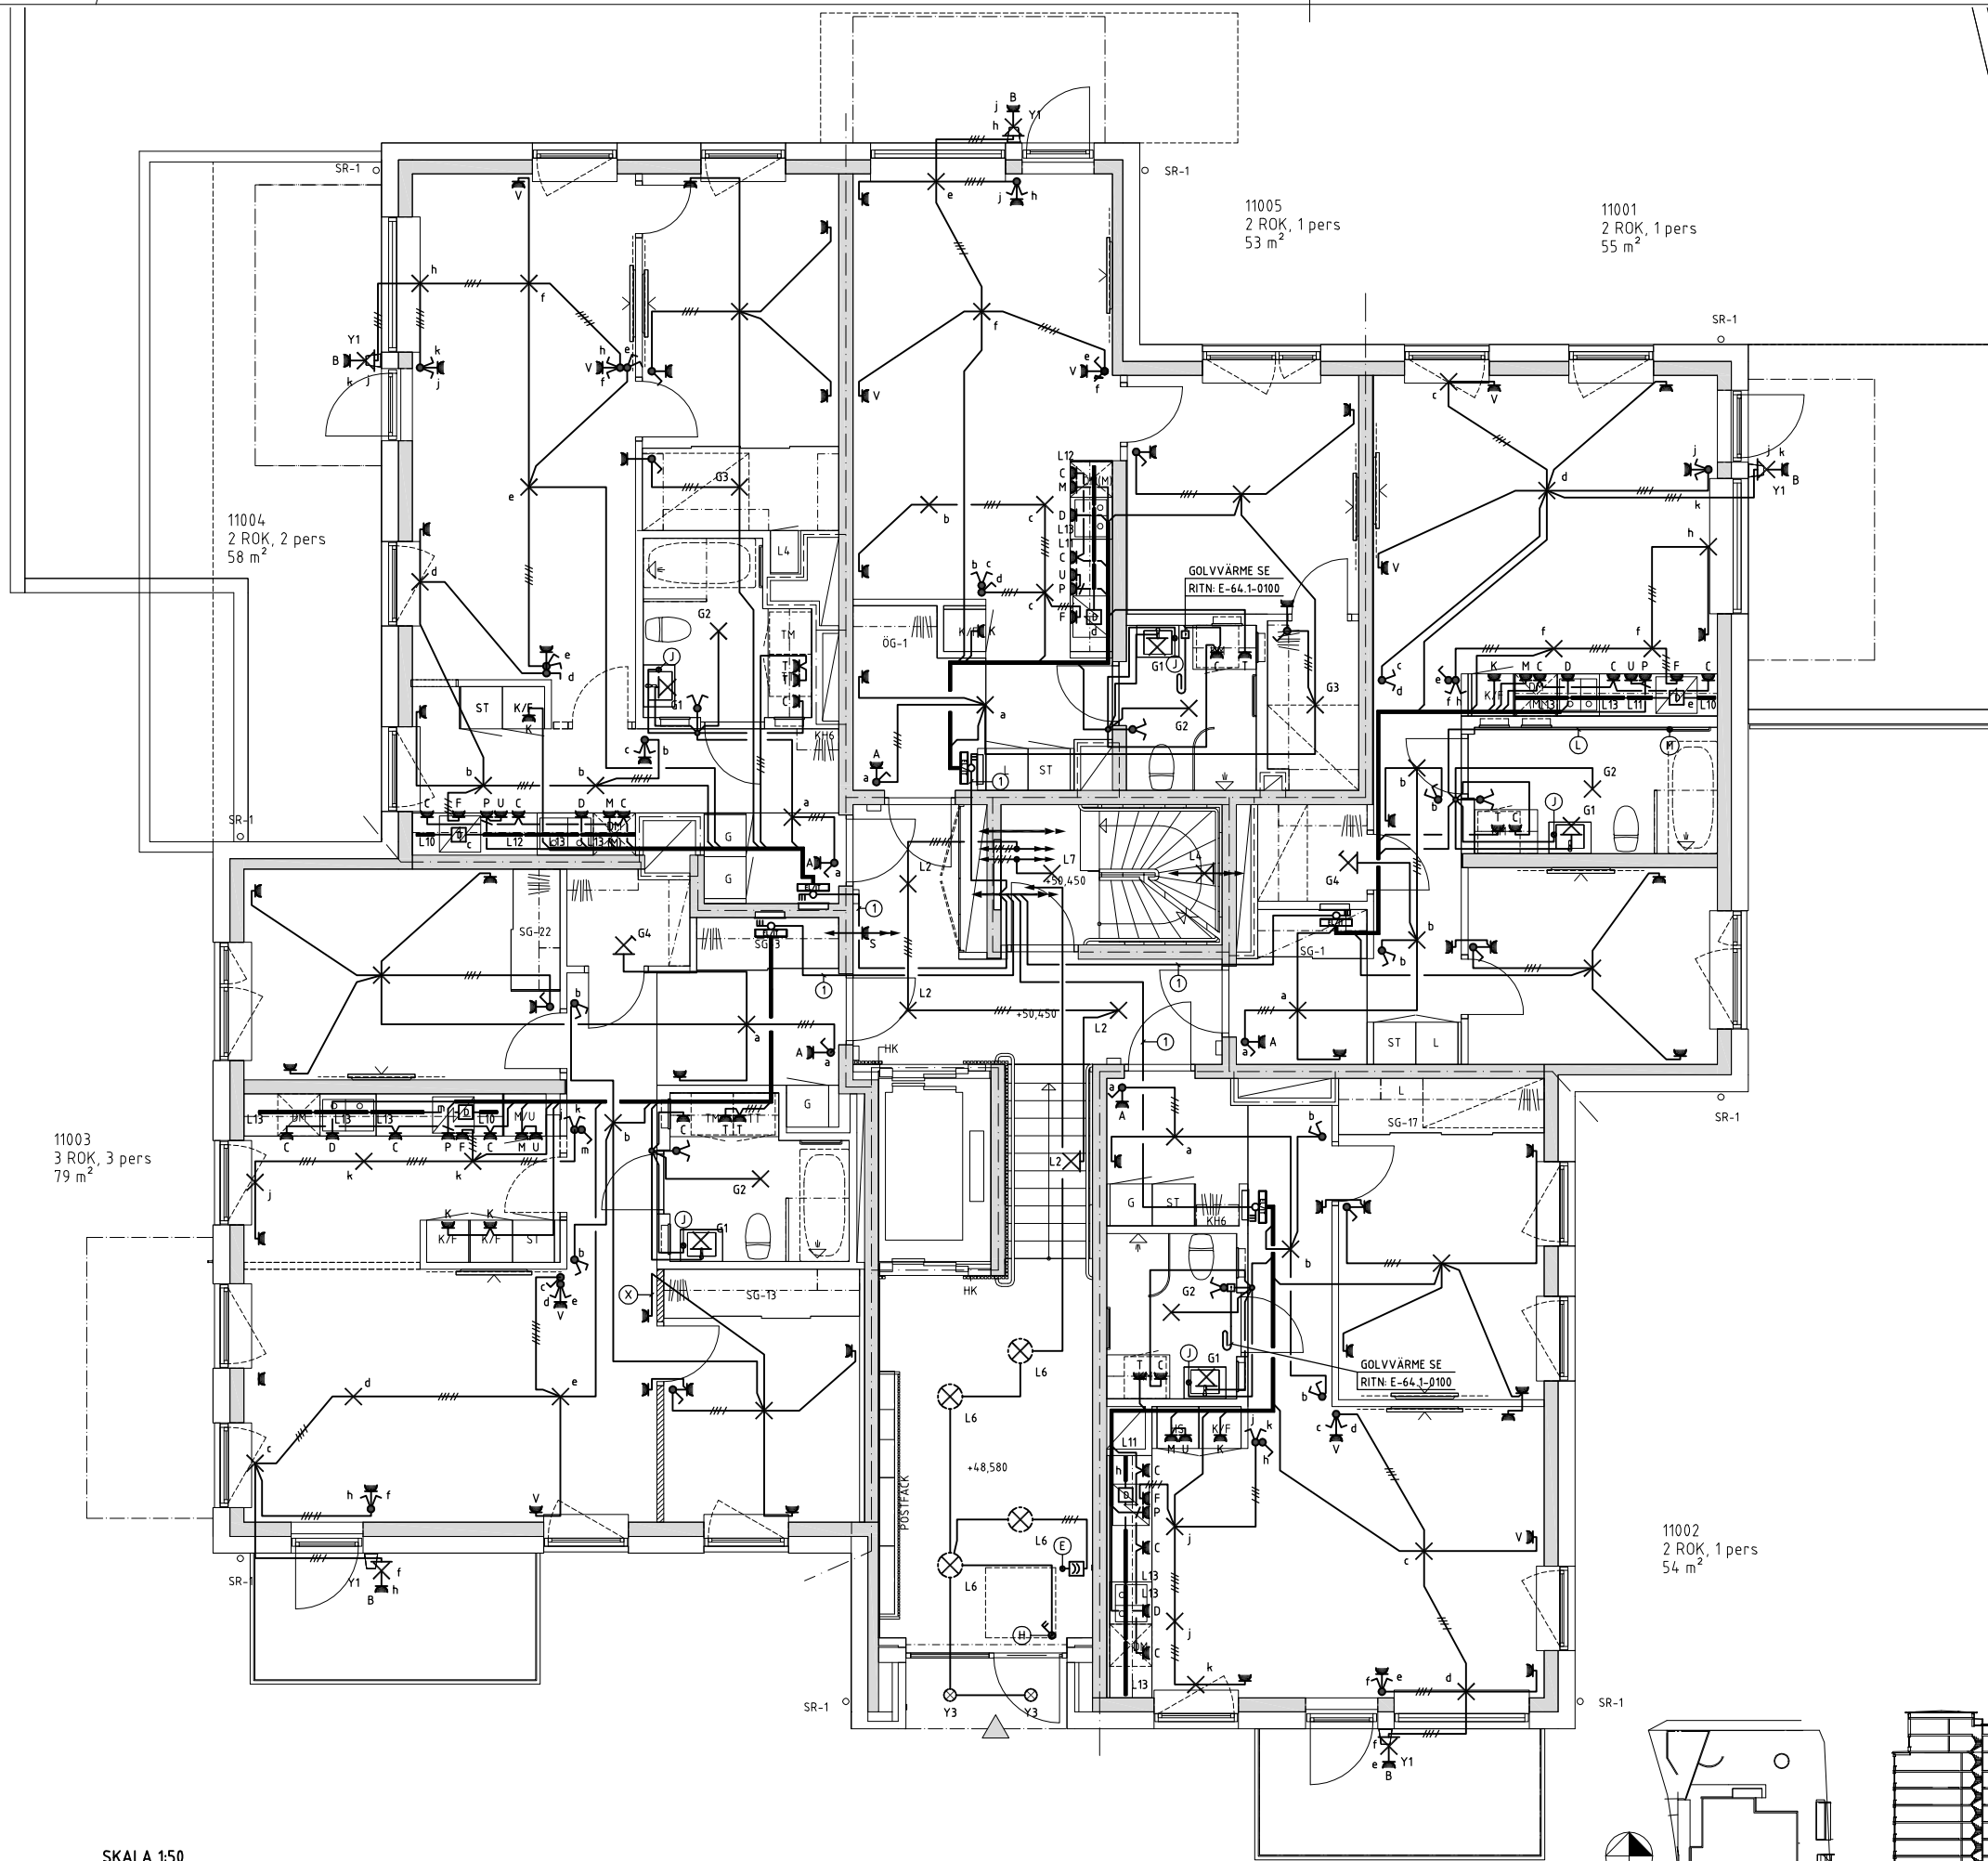

SKALA 1:50
0 1 2 5
METER

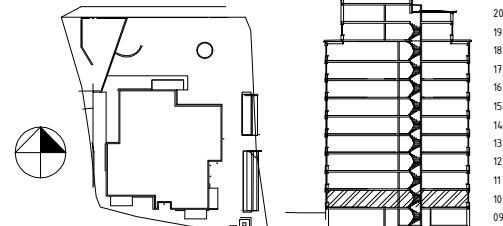

RELATIONSHANDLING				REV	ANT	ÄNDRINGEN AVSER	SDN	DATUM
 J&H Elteknik Bergsjövägen 5 753 23 Uppsala info@jheteknik.se				 Box 6048, 171 06 SOLNA Landsvägen 50 A, SUNDBYBERG				
☐ A ERSÉUS ARKITEKTER AB 08-556 939 00 ☐ K WSP SVERIGE AB 010-722 50 00 ☒ E J&H ELTEKNIK HB 018-470 60 50 ☐ V INSTRÅ AB 08-615 68 10 ☐ L NOVA MARK AB 08-556 00 900				SÖDERTERRASSEN JOHANNESHÖV				
RITAD KONSTRUERAD MJ				HANDLÄGGARE MJ		ARBETSNUMMER 15242		
DATUM 2018-07-03				ANSVARIG Mårten Jansson		KOD TYP POS RITINGSNUMMER E-63.1-0100		
						SKALA A3 1:100 A1 1:50		
						REV -		

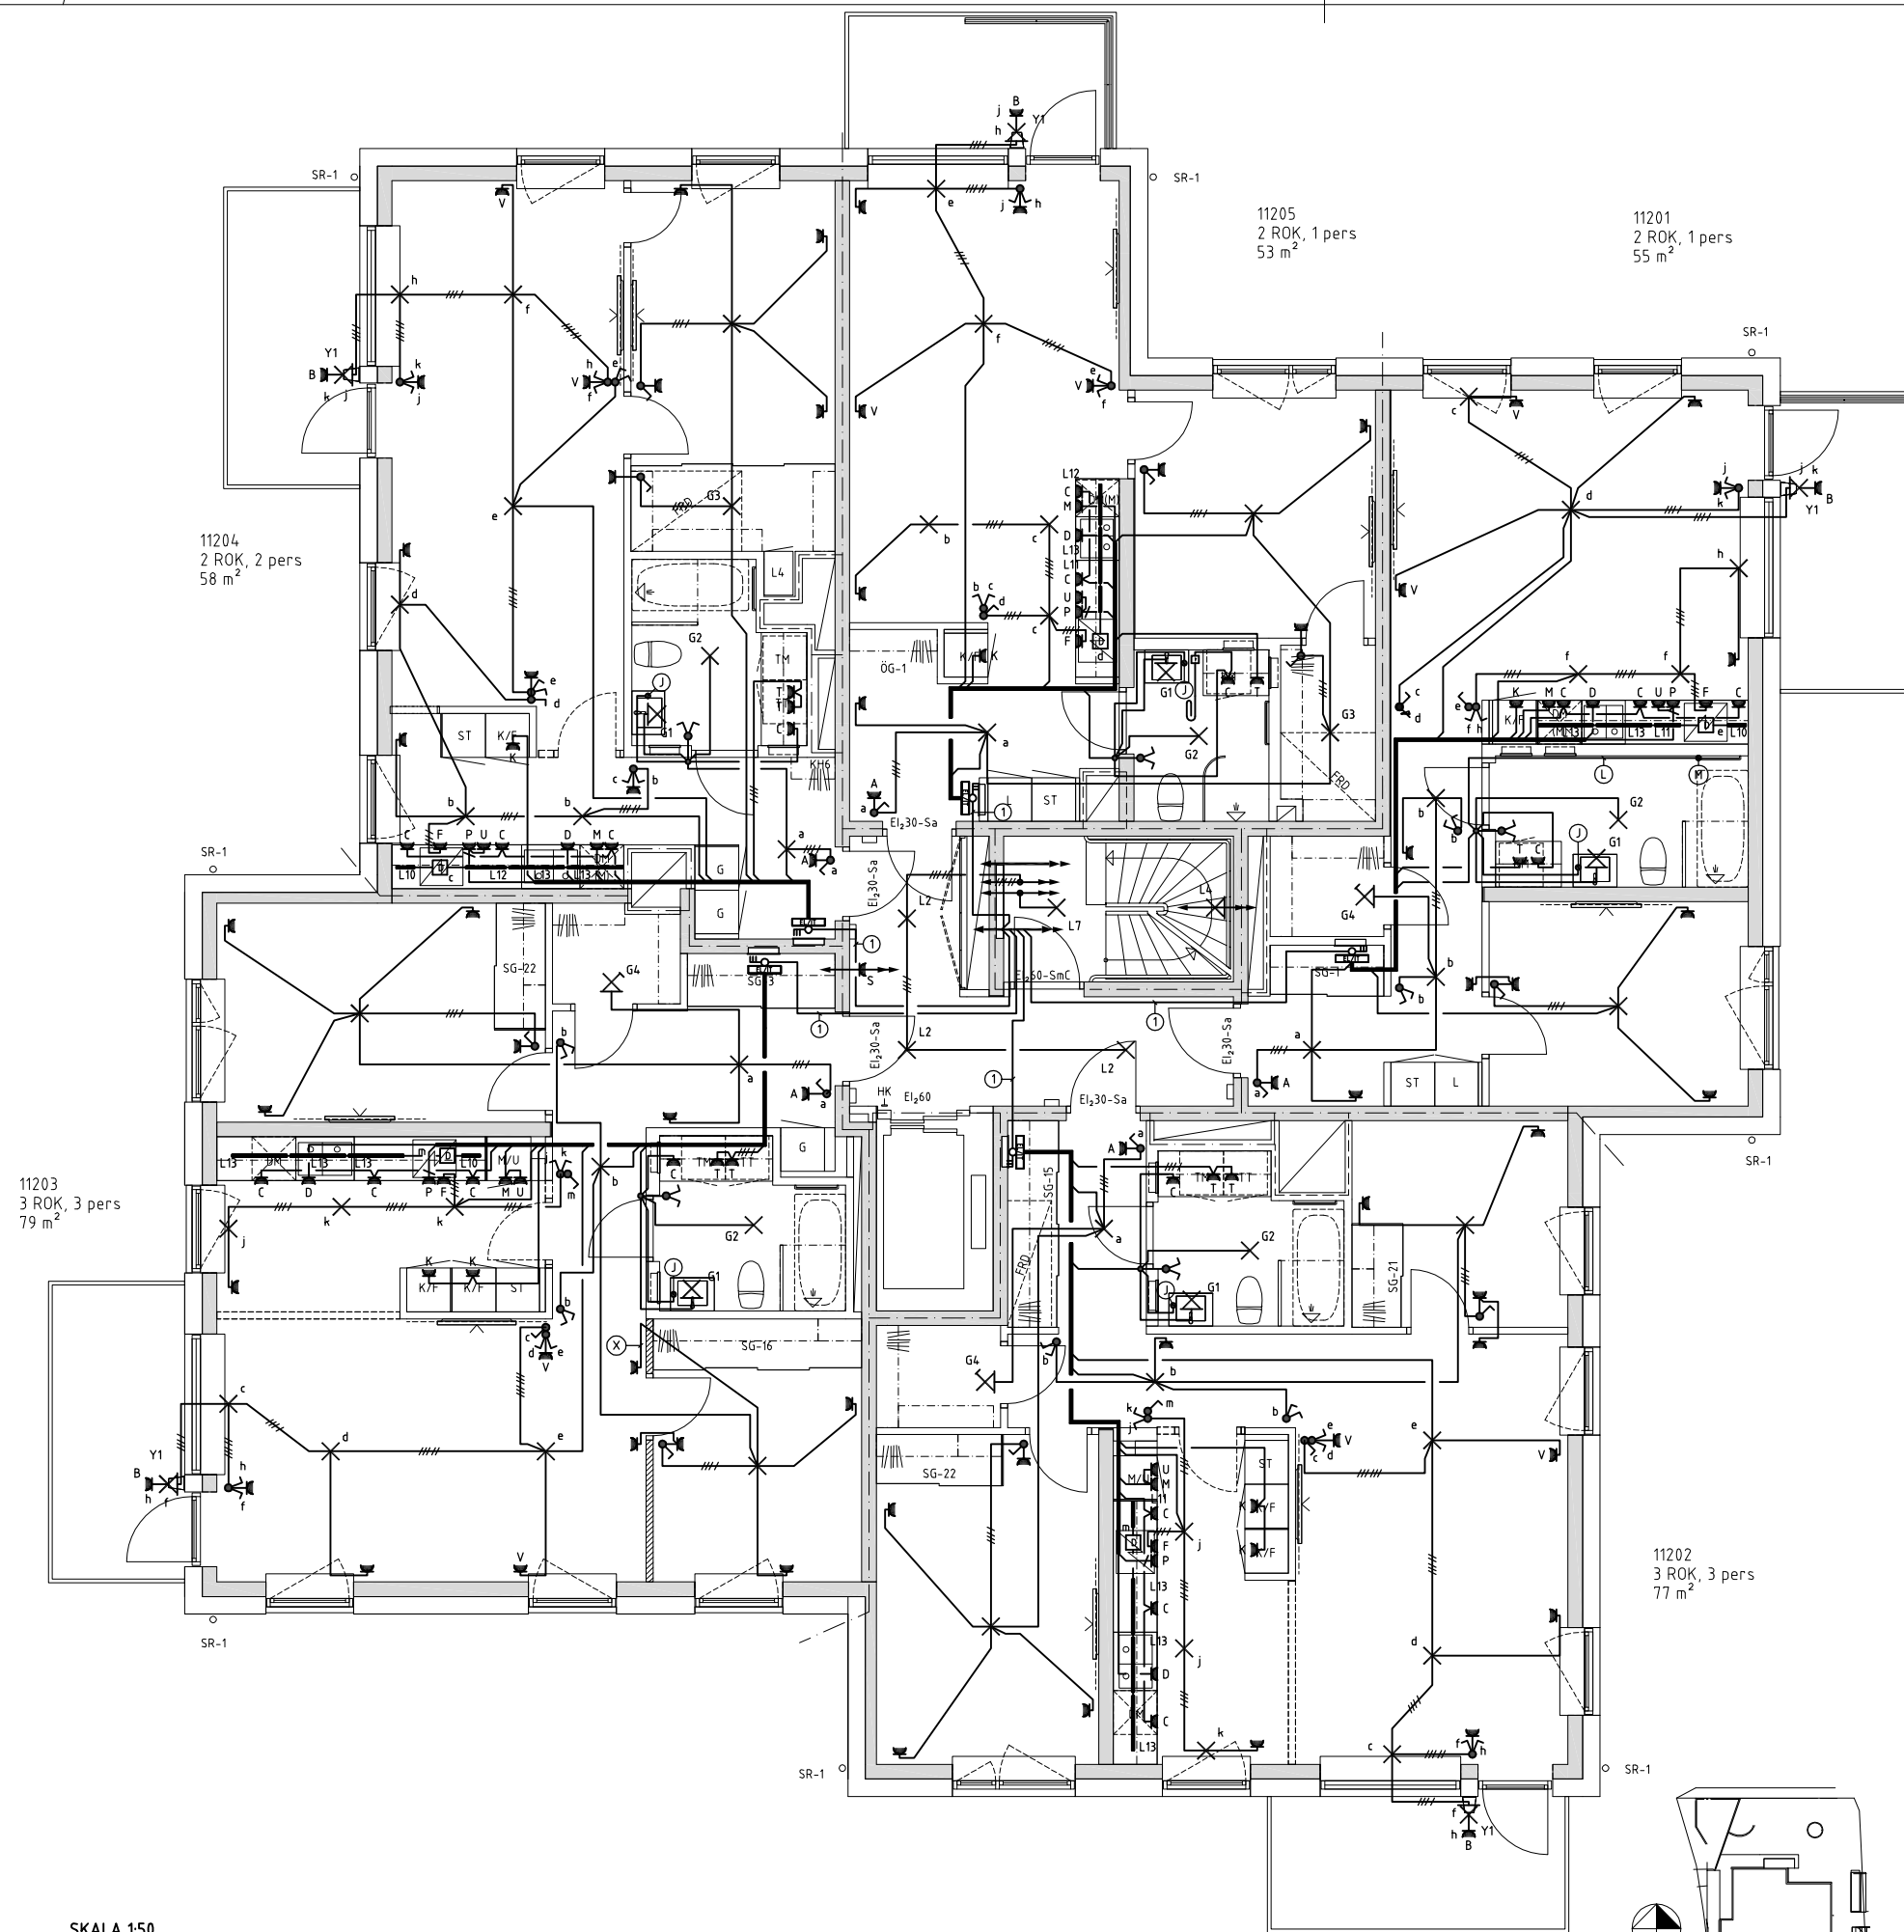


SKULPTÖRVÄGE


RELATIONSHANDLING

RELATIONSHANDLING			REV	ANT	ÄNDRINGEN AVSER	SÖK	DATUM
 J&H Elteknik Bergsdrömmargatan 5 753 23 Uppsala info@johel.se			 Box 6048, 171 06 SOLNA Landsvägen 50 A, SUNDBYBERG				
☐ A ERSËS ARKITEKTER AB 08-556 939 00 ☐ K WSP SVERIGE AB 010-722 50 00 ☒ E J&H ELETEKNIK HB 018-470 60 50 ☐ V INSTRÅ AB 08-615 68 10 ☐ L NOVA MARK AB 08-556 00 900			SÖDERTERRASSEN JOHANNESHÖV				
PLAN 12 KRAFT & BELYSNING			A3 1:100 SKALA A1 1:50				
RITAD KONSTRUERAD HJ	HANDLÄGGARE HJ	ARBETSNUMMER 15242					
DATUM	ANSVARIG	KOD TYP POS		RITNINGSKALA		REV	
2018-07-03	Mårten Jansson			E-63.1-0120		1	

2014-11-24 09:09:42 C:\Users\maja.claesson\Documents\A-40-V-00_maja.claesson.rvt

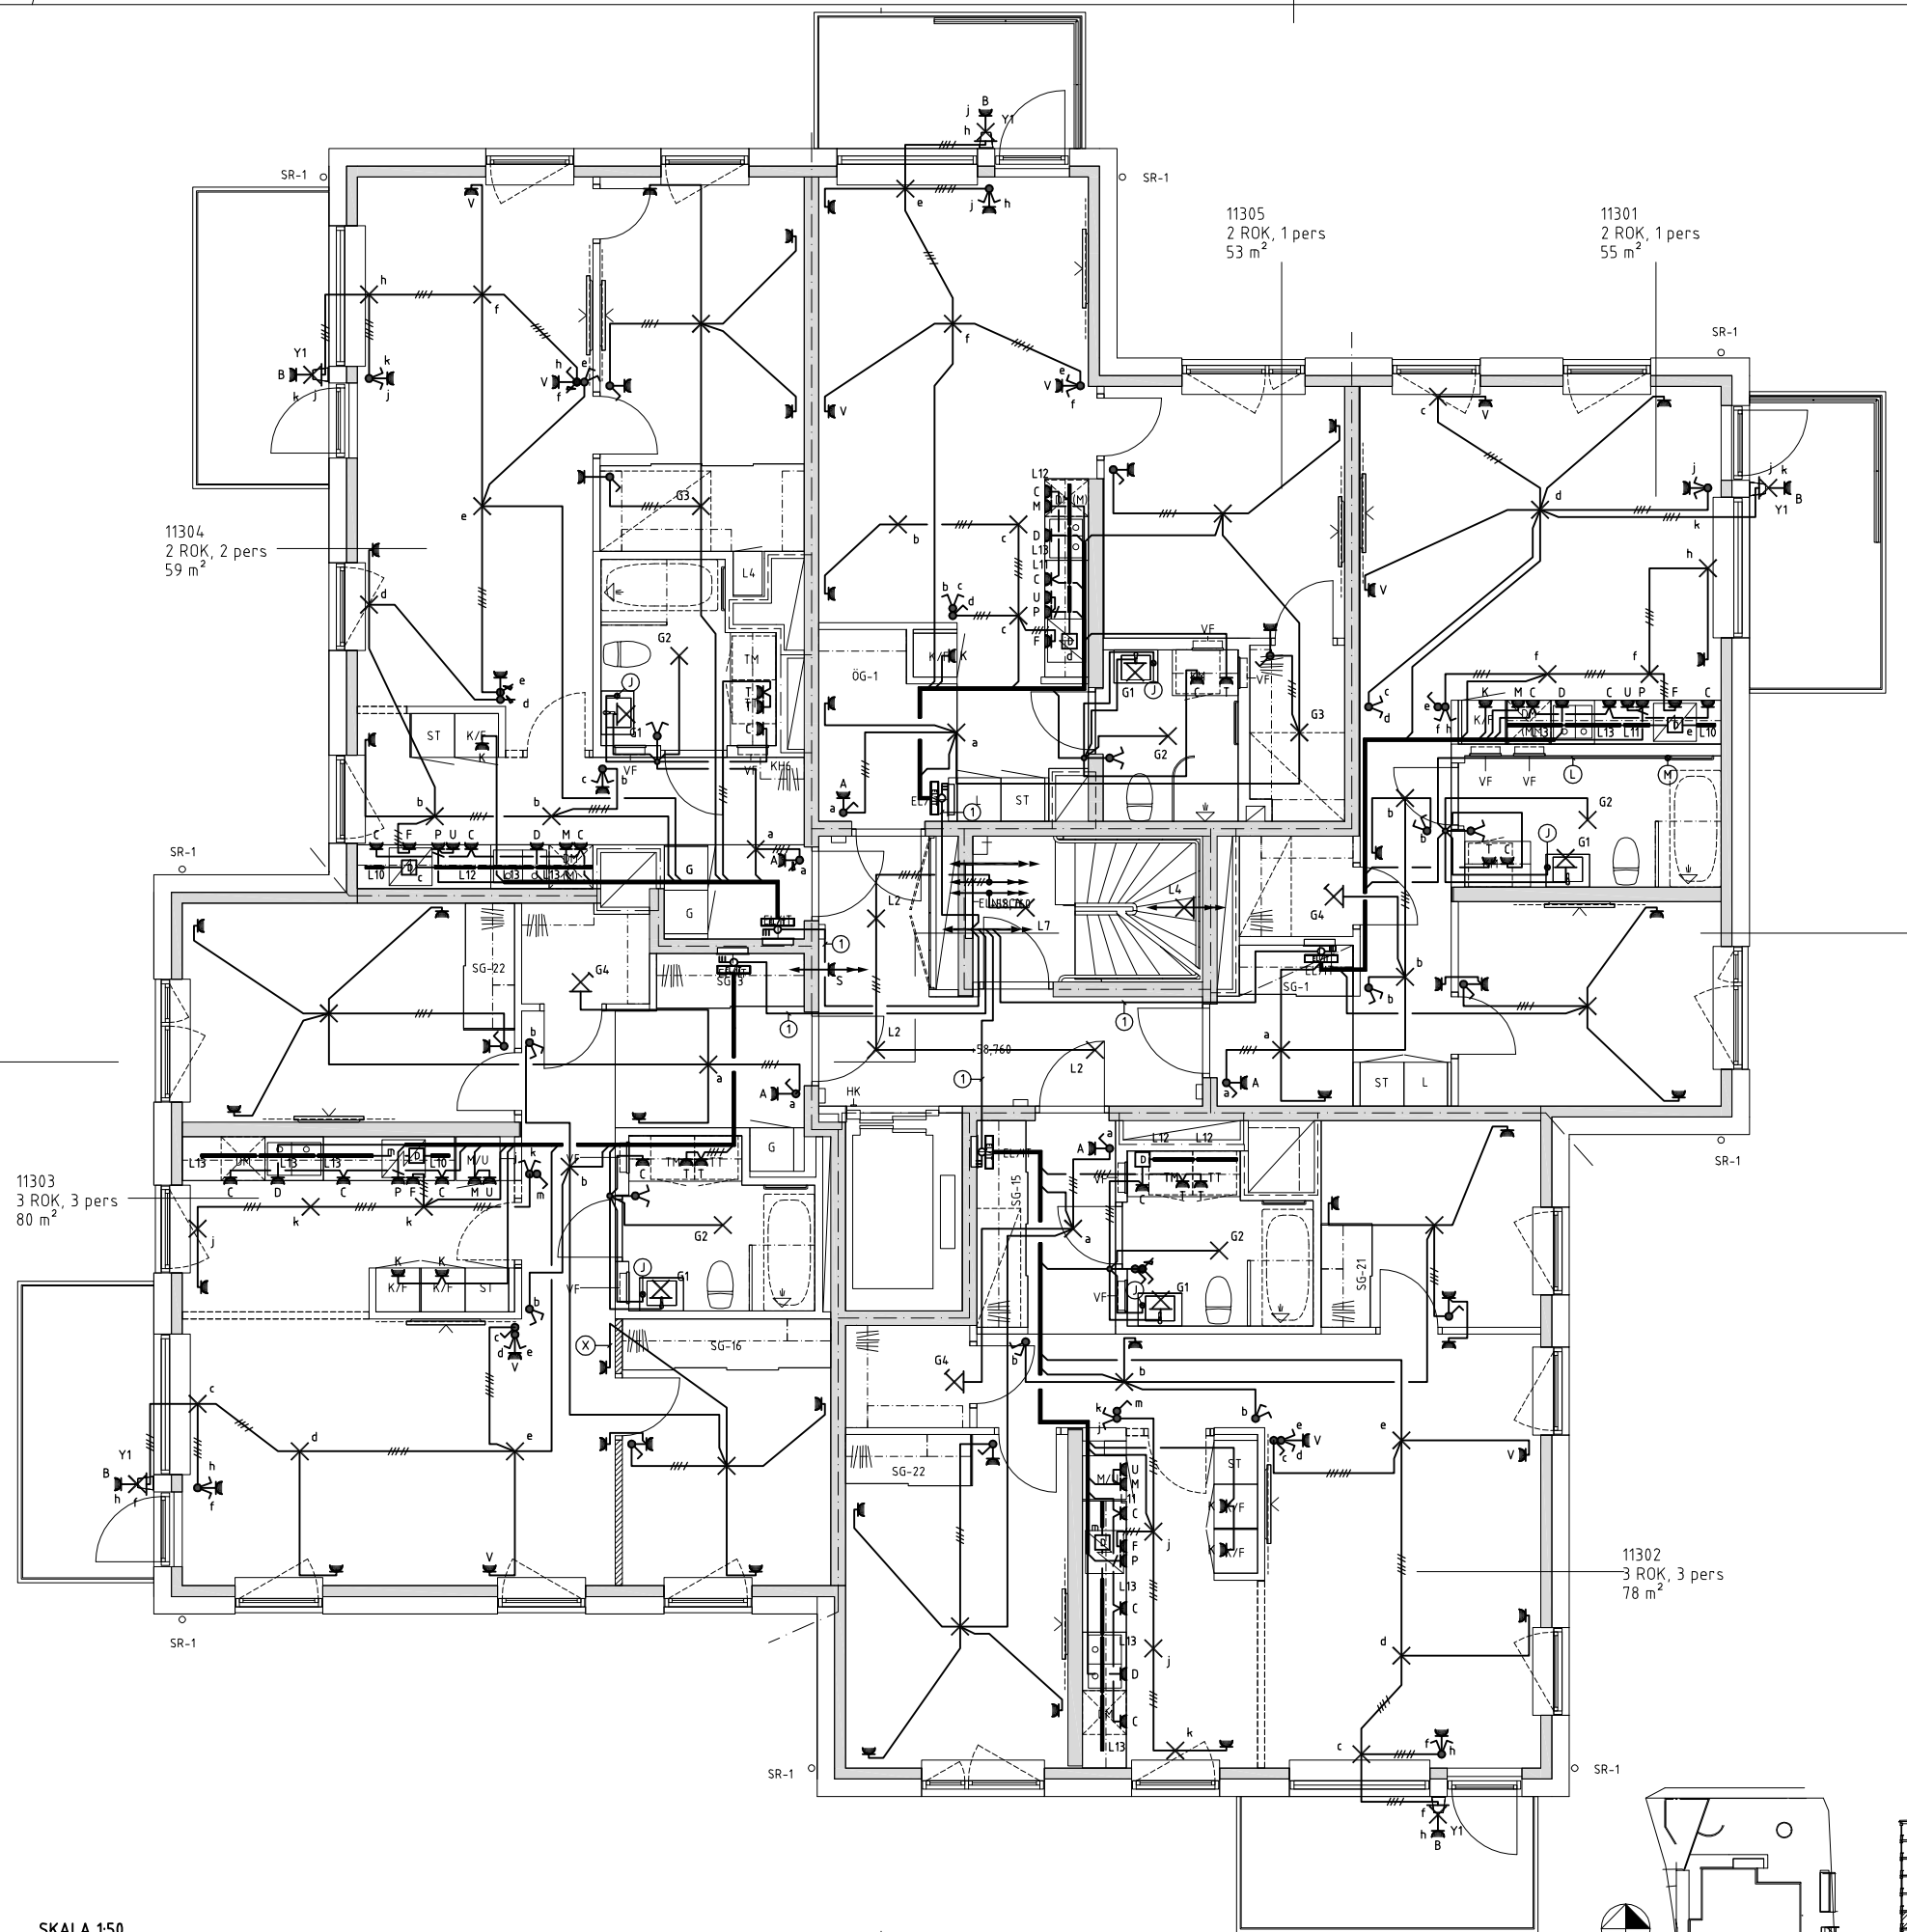


SKALA 1:50
0 1 2 5
METER

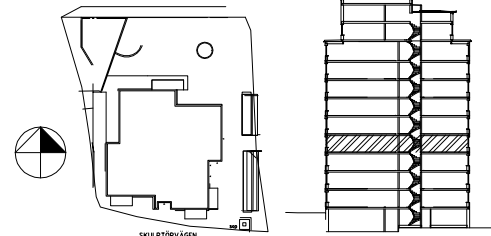


RELATIONSHANDLING

REV	ANT	ÄNDRINGEN AVSER	SDI	DATUM
Borätt Box 6048, 171 06 SOLNA Landsvägen 50 A, SUNDBYBERG				
SÖDERTERRASSEN JOHANNESHÖV				
PLAN 13 KRAFT & BELYSNING				
RITAD KONSTRUERAD MJ	HANDLÄGGARE MJ	ARBETSNUMMER 15242	SKALA A3 1:100 A1 1:50	REV
DATUM 2018-07-03	ANSVARIG Mårten Jansson	KOD TYP POS	RITINGSNUMMER E-63.1-0130	-

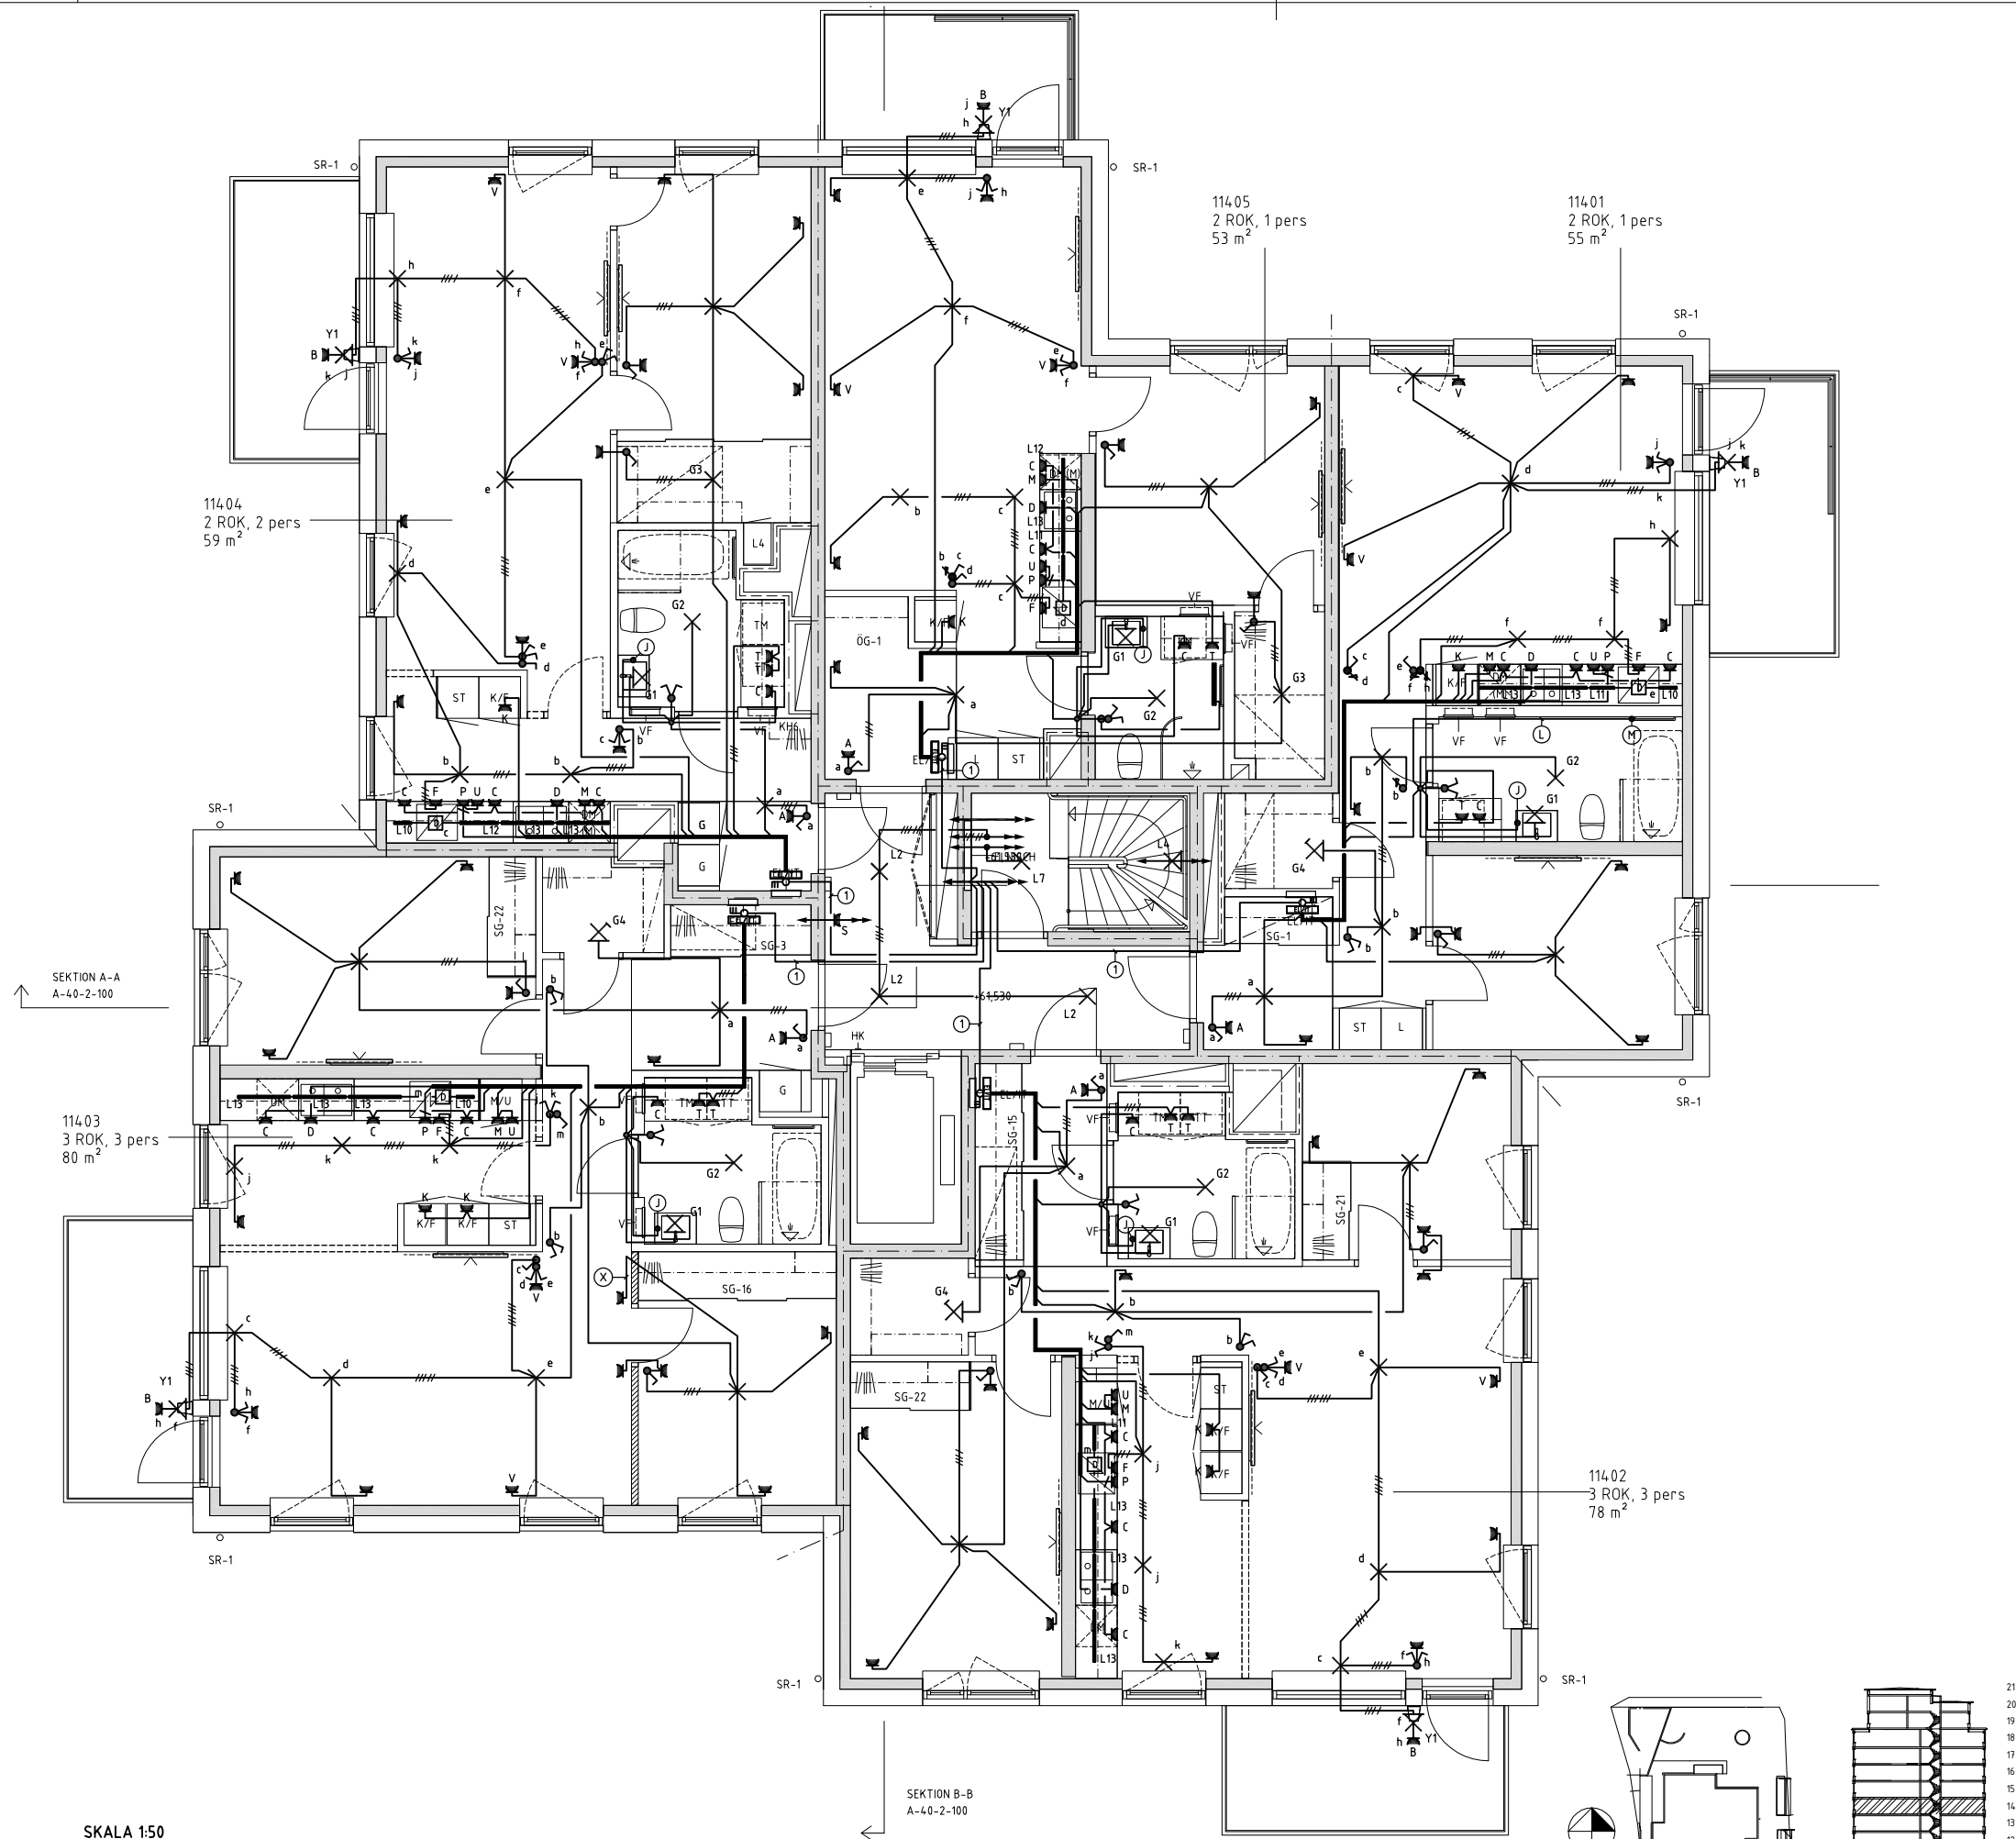


RELATIONSHANDLING

REV	ANT	ÄNDRINGEN AVSER	SDN	DATUM
Borätt Box 6048, 171 06 SOLNA Landsvägen 50 A, SUNDBYBERG				
SÖDERTERRASSEN JOHANNESHÖV				
PLAN 14 KRAFT & BELYSNING				
RITAD KONSTRUERAD MJ		HANDLAGGARE MJ	ARBETSNUMMER 15242	SKALA A3 1:100 A1 1:50
DATUM 2018-07-03	ANSVARIG Mårten Jansson	KOD TYP POS RITINGSNUMMER E-63.1-0140		

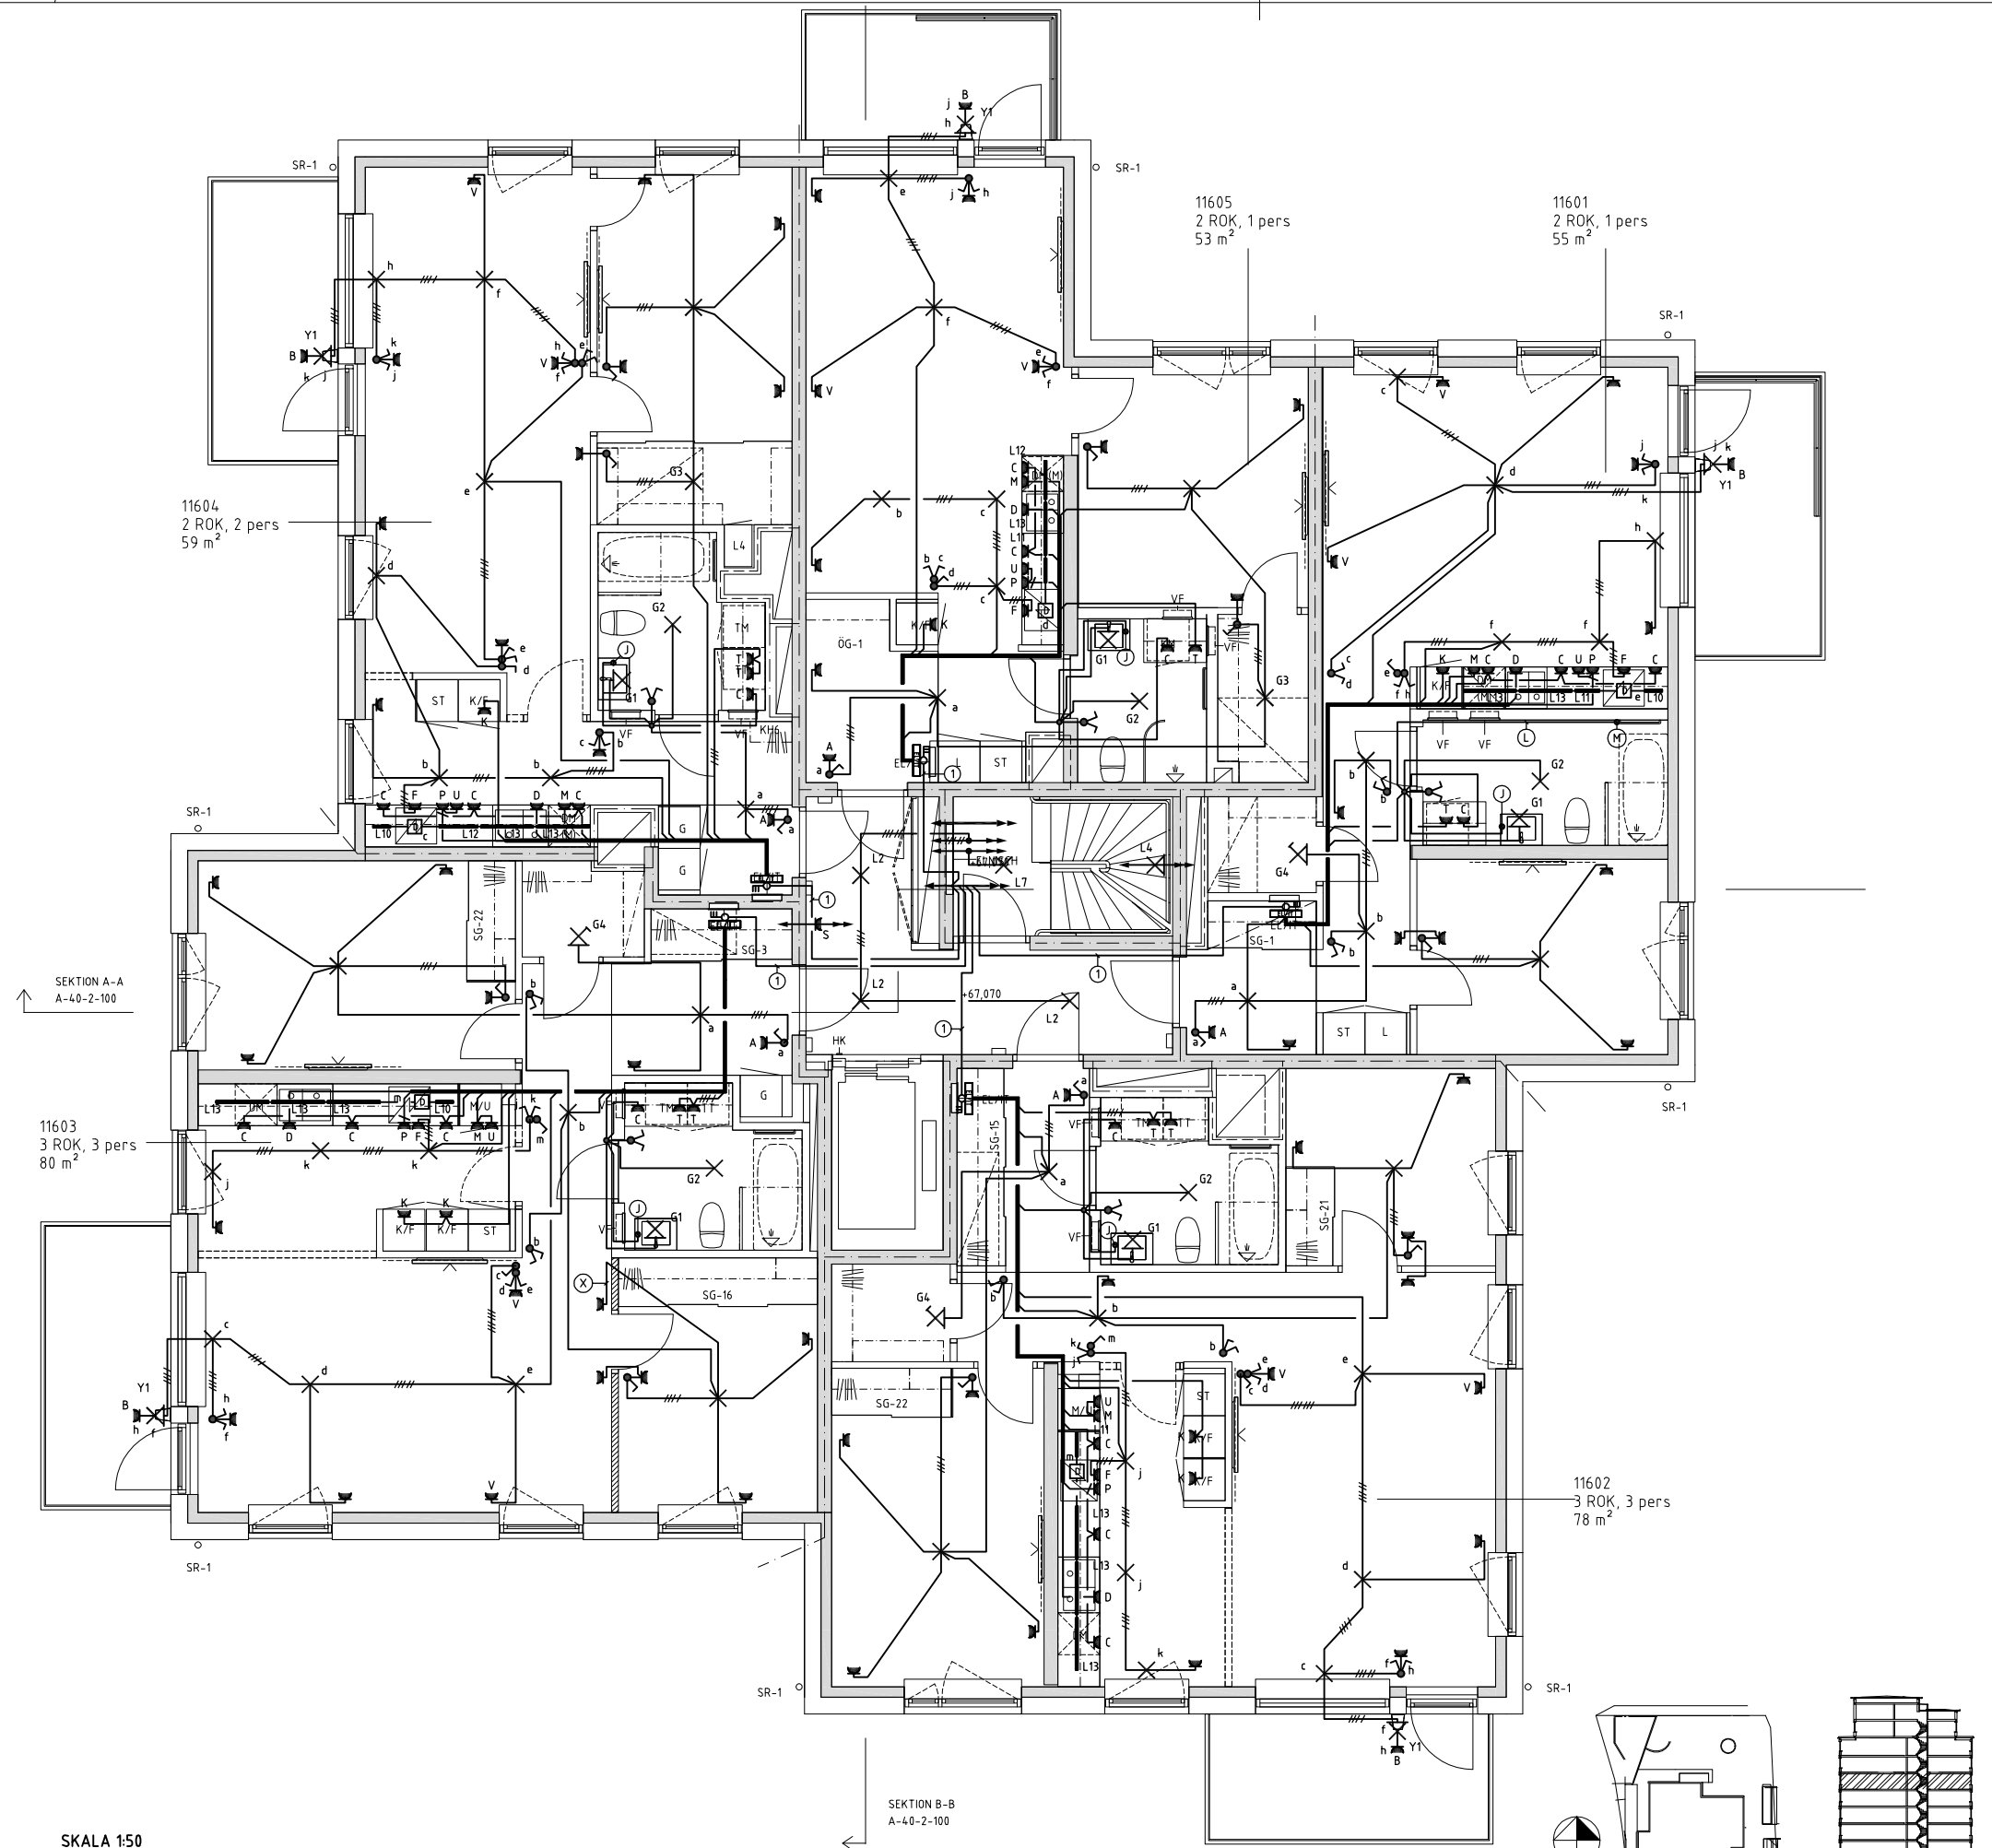


RELATIONSHANDLING

REV	ANT	ÄNDRINGEN AVSER	SDI	DATUM
 J&H Elteknik Bergsjöbrunnsgatan 5 753 23 Uppsala info@jheteknik.se Borätt Box 6048, 171 06 SOLNA Landsvägen 50 A, SUNDBYBERG ☐ A ERSEUS ARKITEKTER AB08-556 939 00 ☐ K WSP SVERIGE AB010-722 50 00 ☒ E J&H ELTEKNIK HB018-470 60 50 ☐ V INSTRÅ AB08-615 68 10 ☐ L NOVA MARK AB08-556 00 900 RITAD KONSTRUERAD HJ HANDELÄGARE HJ ARBETSNUMMER 15242 DATUM 2018-07-03 ANSVARIG Mårten Jansson KOD TYP POS RITINGSNUMMER E-63.1-0160 REV - PLAN 16 KRAFT & BELYSNING A3 1:100 SKALA A1 1:50 SÖDERTERRASSEN JOHANNESHÖV				

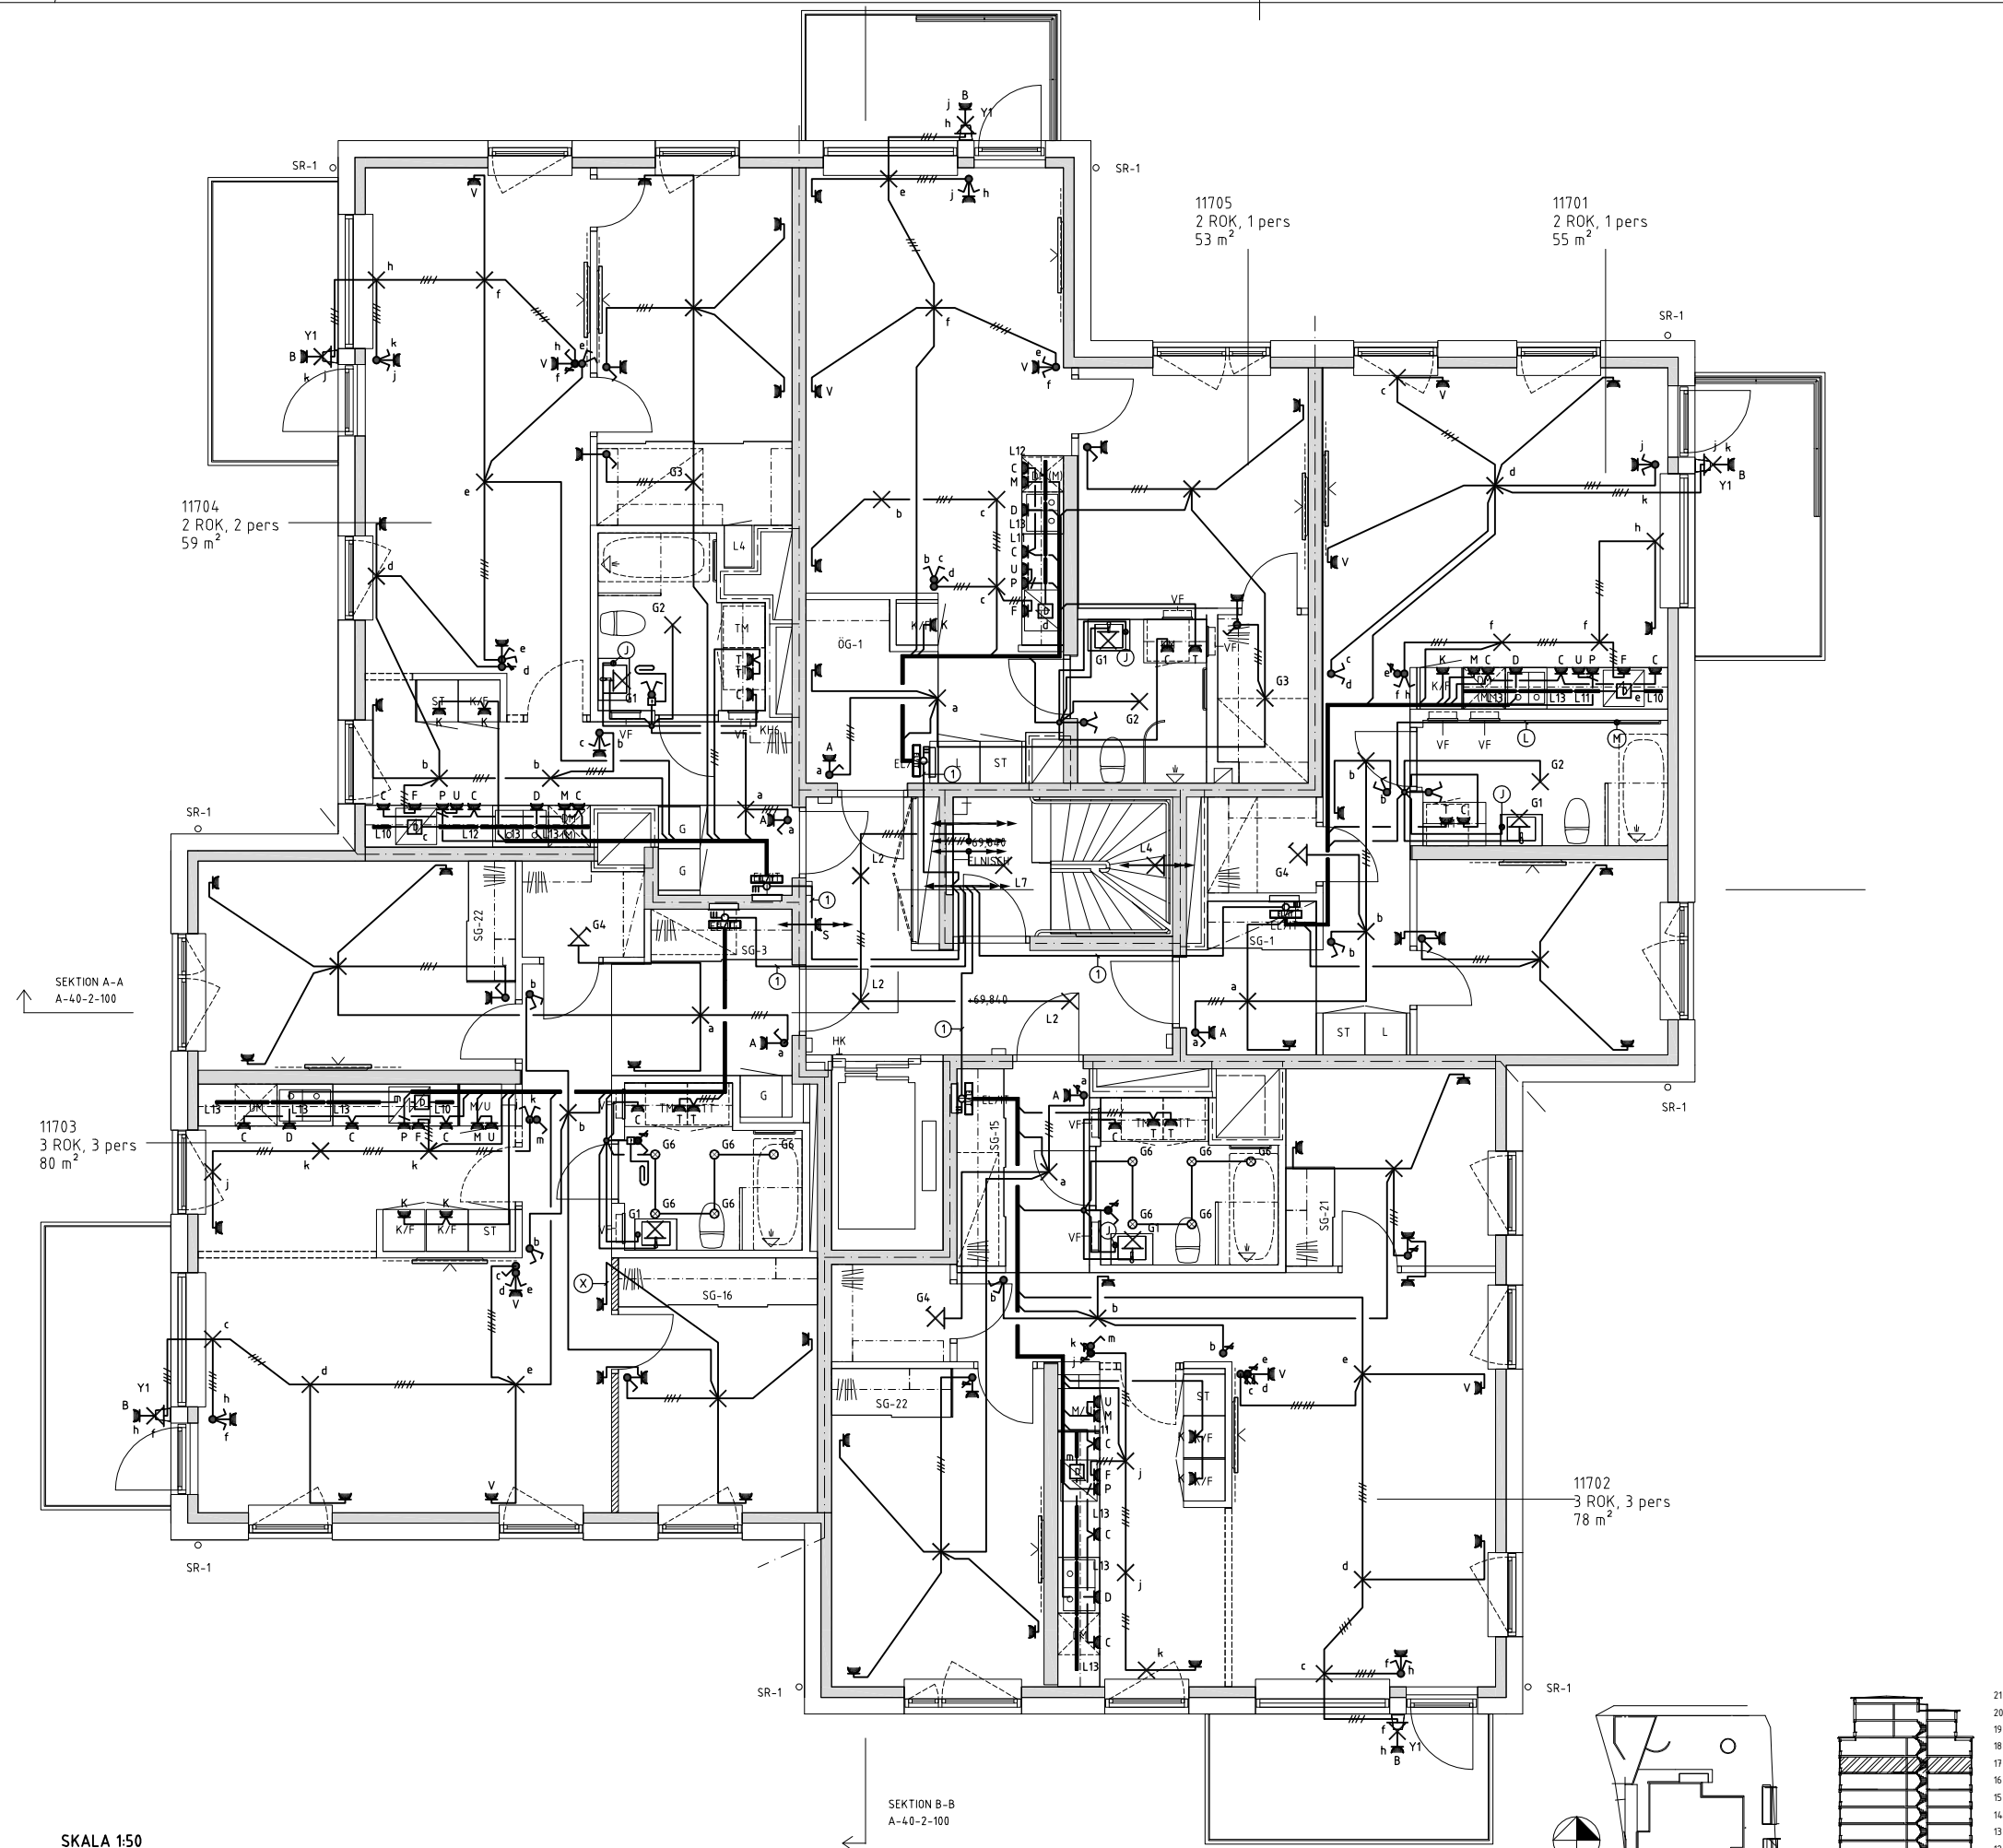


RELATIONSHANDLING

REV	ANT	ÄNDRINGEN AVSER	SDI	DATUM
Borätt Box 6048, 171 06 SOLNA Landsvägen 50 A, SUNDBYBERG				
SÖDERTERRASSEN JOHANNESHÖV				
PLAN 17 KRAFT & BELYSNING				
RITAD KONSTRUERAD MJ		HANDLAGGARE MJ	ARBETSNUMMER 15242	SKALA A3 1:100 A1 1:50
DATUM 2018-07-03	ANSVARIG Mårten Jansson	KOD TYP POS		RITINGSNUMMER E-63.1-0170

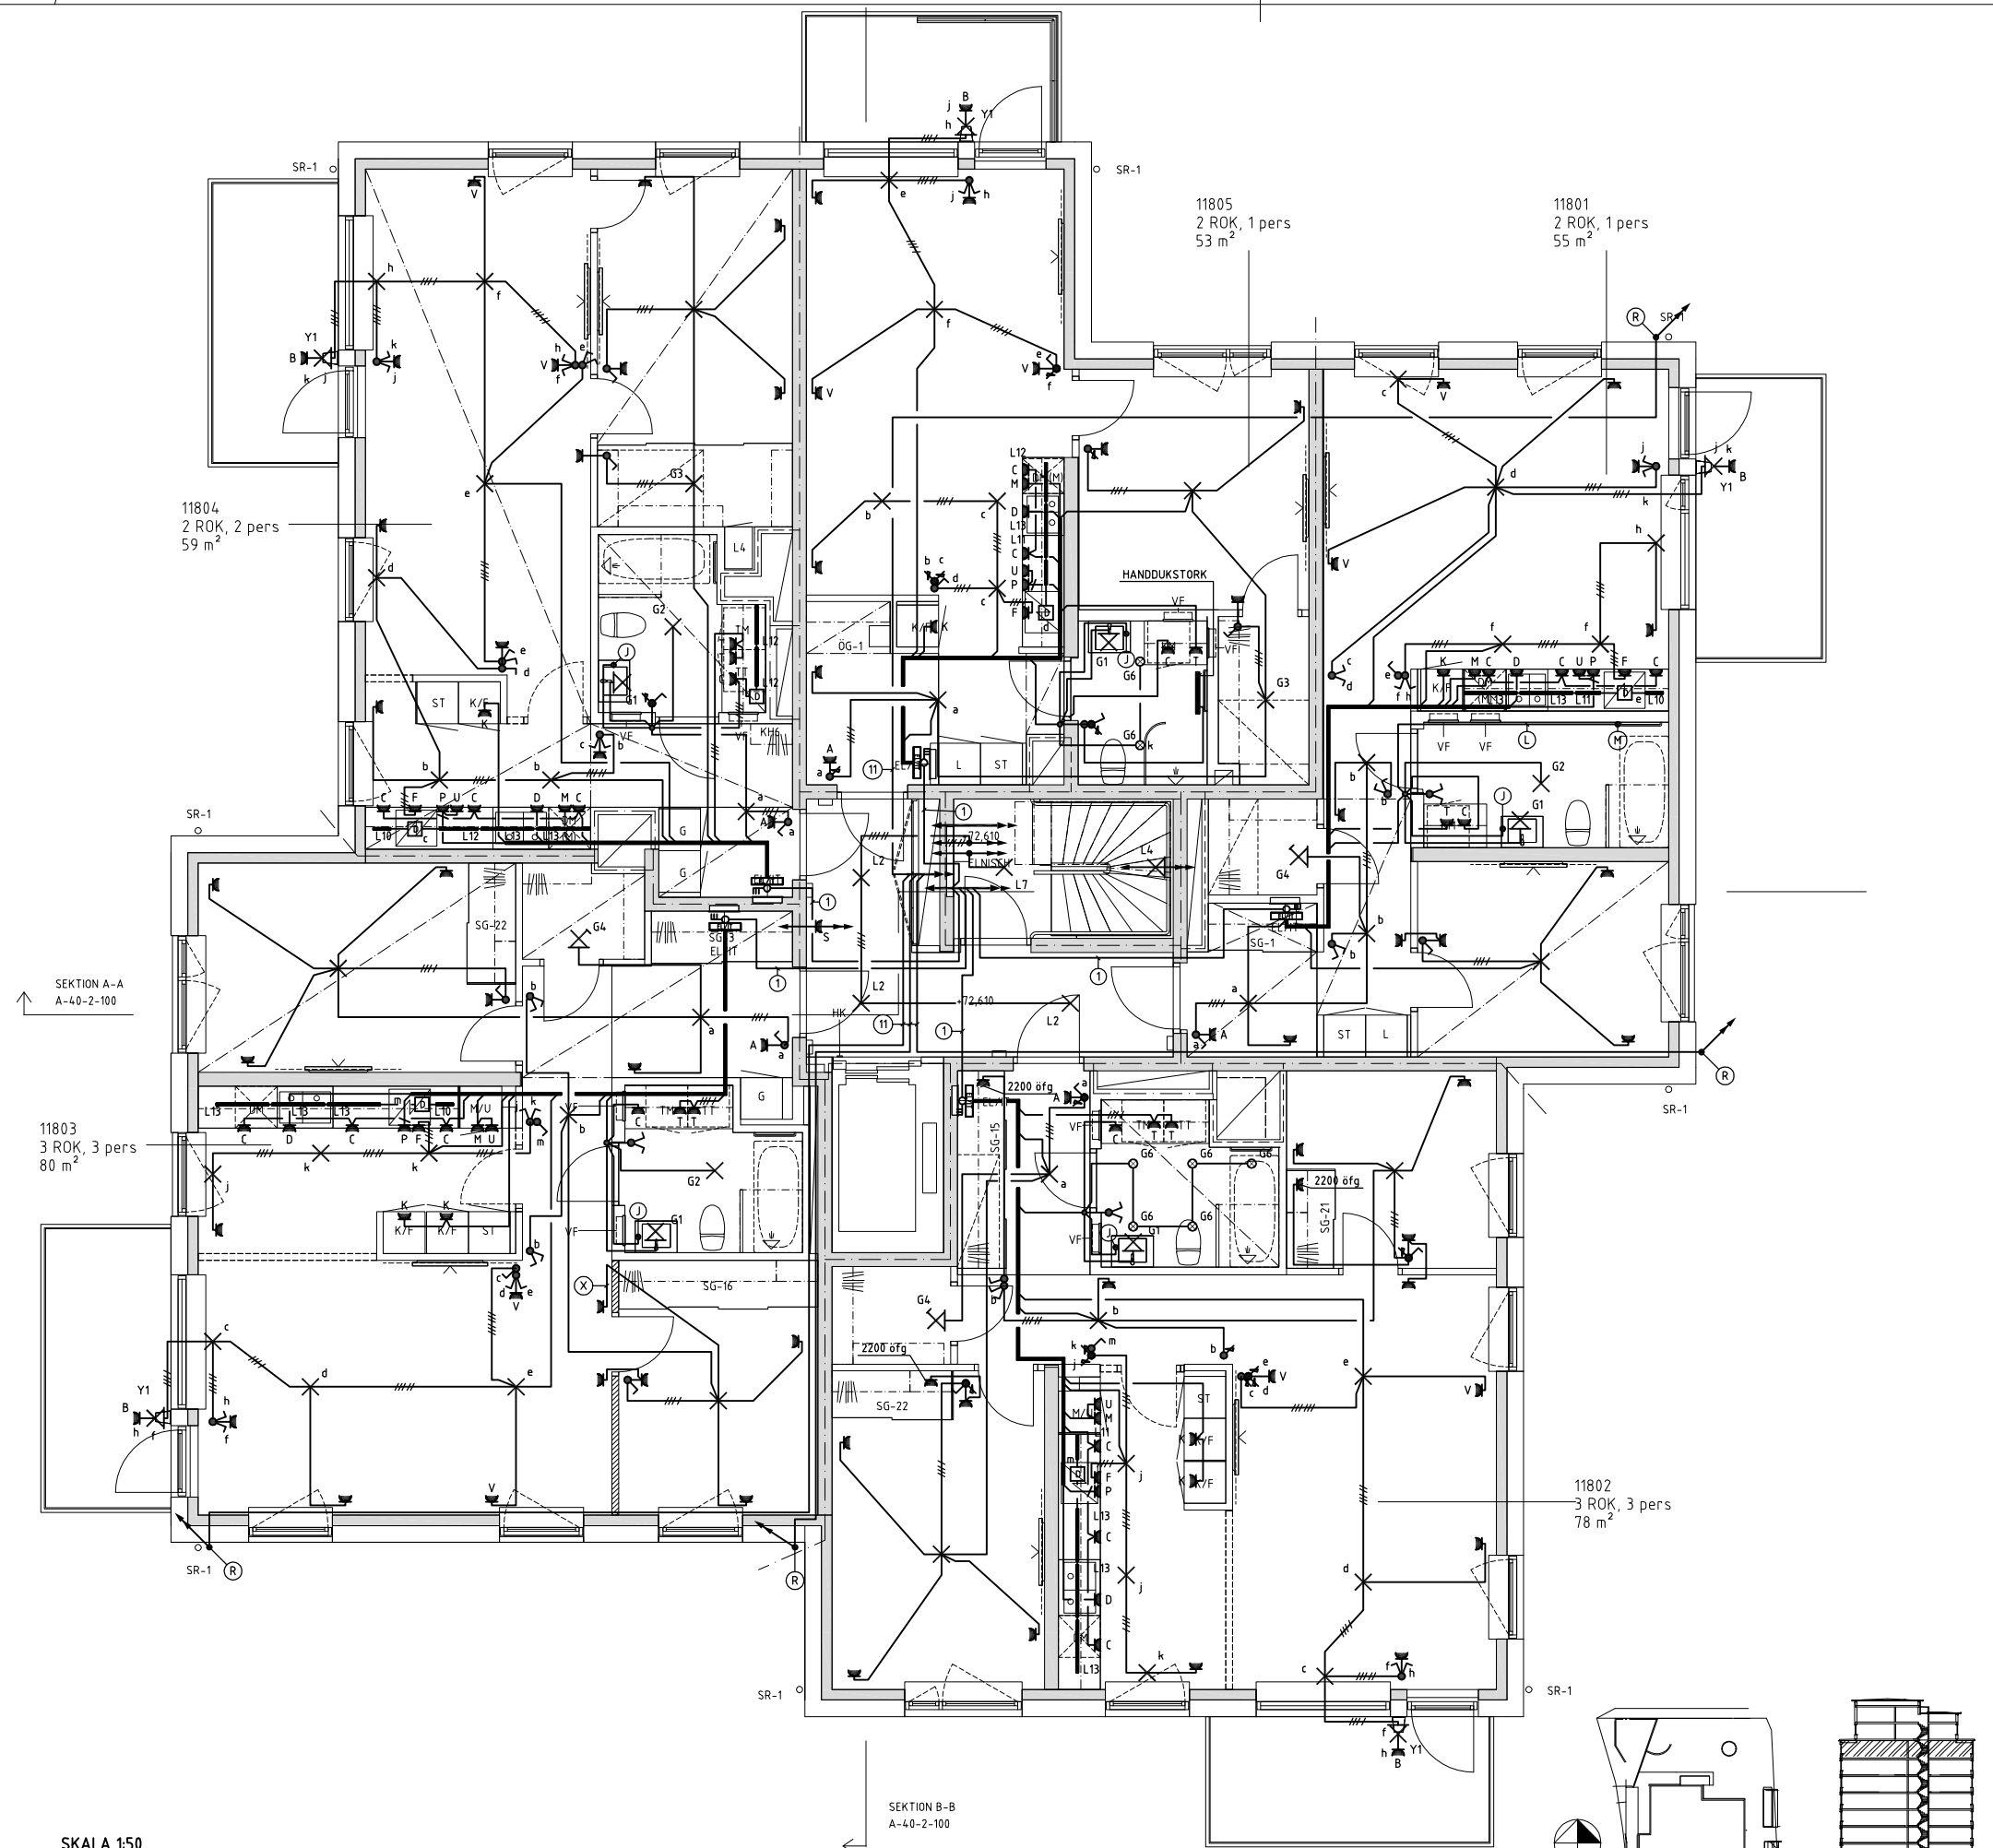


RELATIONSHANDLING

REV	ANT	ÄNDRINGEN AVSER	SDI	DATUM
Borätt Box 6048, 171 06 SOLNA Landsvägen 50 A, SUNDBYBERG				
SÖDERTERRASSEN JOHANNESHÖV				
PLAN 18 KRAFT & BELYSNING				
RITAD KONSTRUERAD MJ		HANDLÄGGARE MJ	ARBETSNUMMER 15242	SKALA A3 1:100 A1 1:50
DATUM 2018-07-03		ANSVARIG Mårten Jansson	KOD TYP POS	RITINGSNUMMER E-63.1-0180

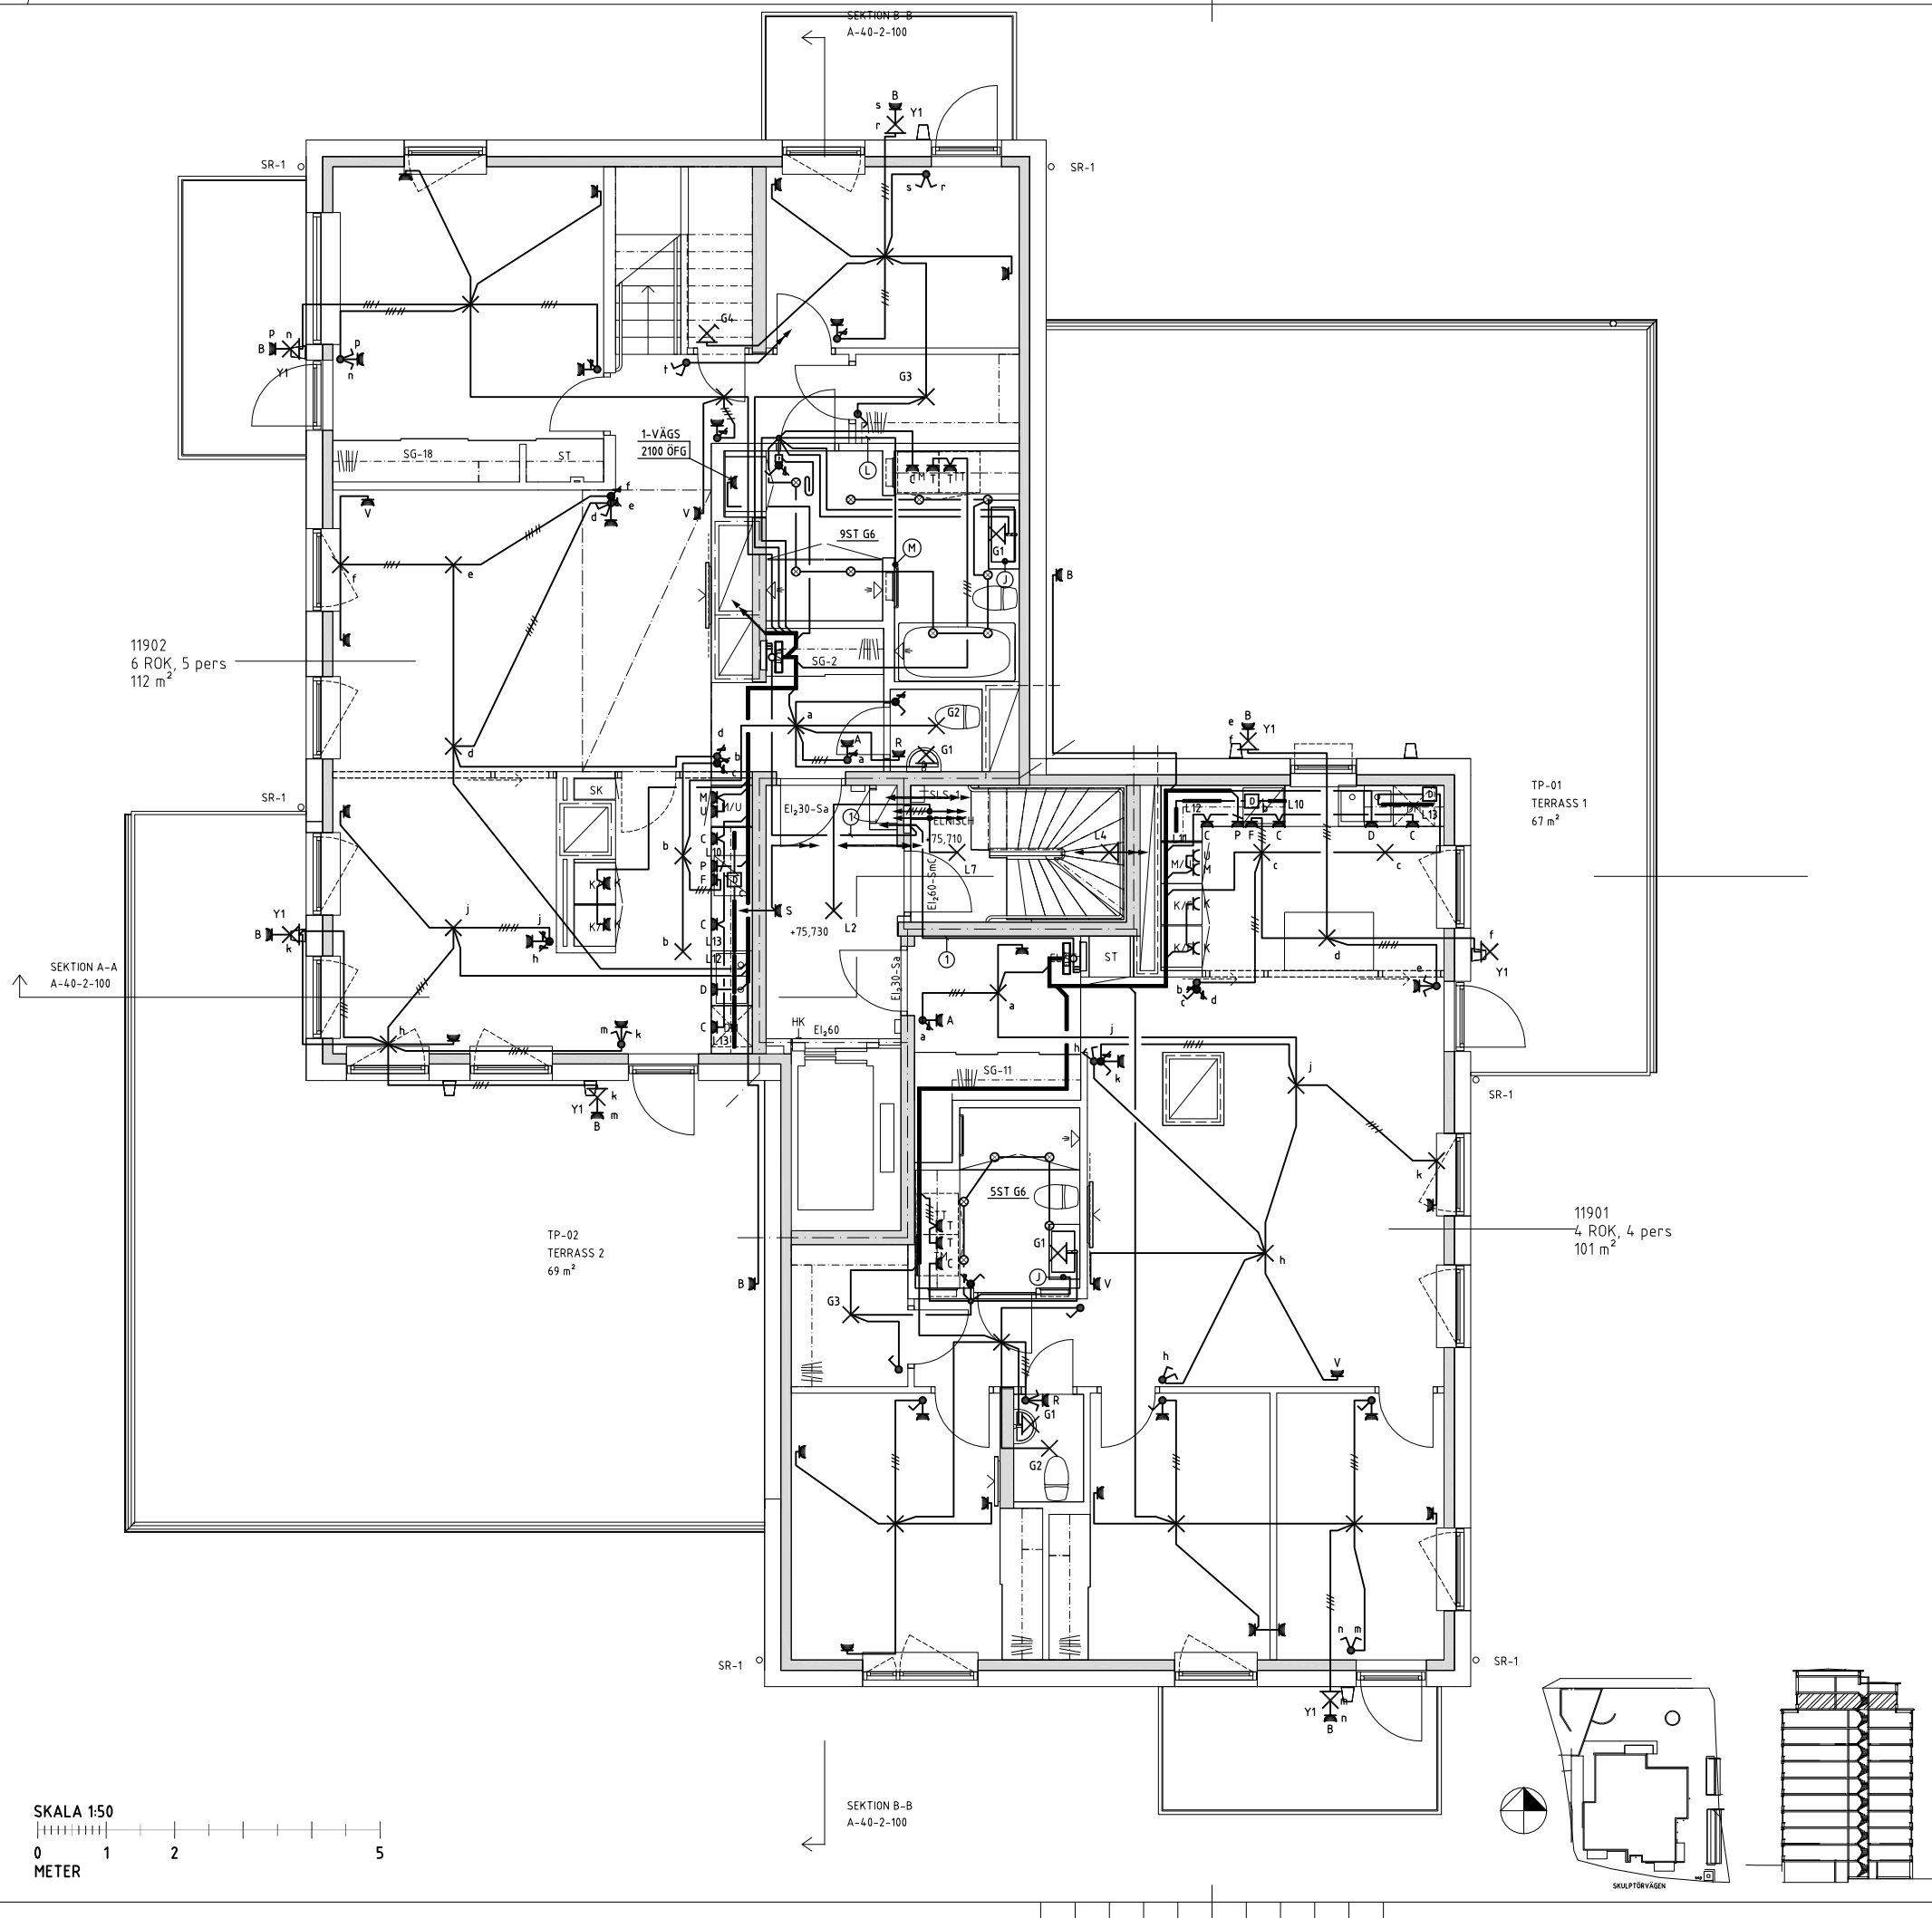


RELATIONSHANDLING


REV	ANT	ÄNDRINGEN AVSER	SDI	DATUM
Borätt Box 6048, 171 06 SOLNA Landsvägen 50 A, SUNDBYBERG				
SÖDERTERRASSEN JOHANNESHÖV				
PLAN 19 KRAFT & BELYSNING				
RITAD KONSTRUERAD MJ MJ			ARBETSNUMMER 15242	SKALA A3 1:100 A1 1:50
DATUM 2018-07-03			ANSVARIG Mårten Jansson	REV -
KOD TYP POS			RITINGSNUMMER E-63.1-0190	

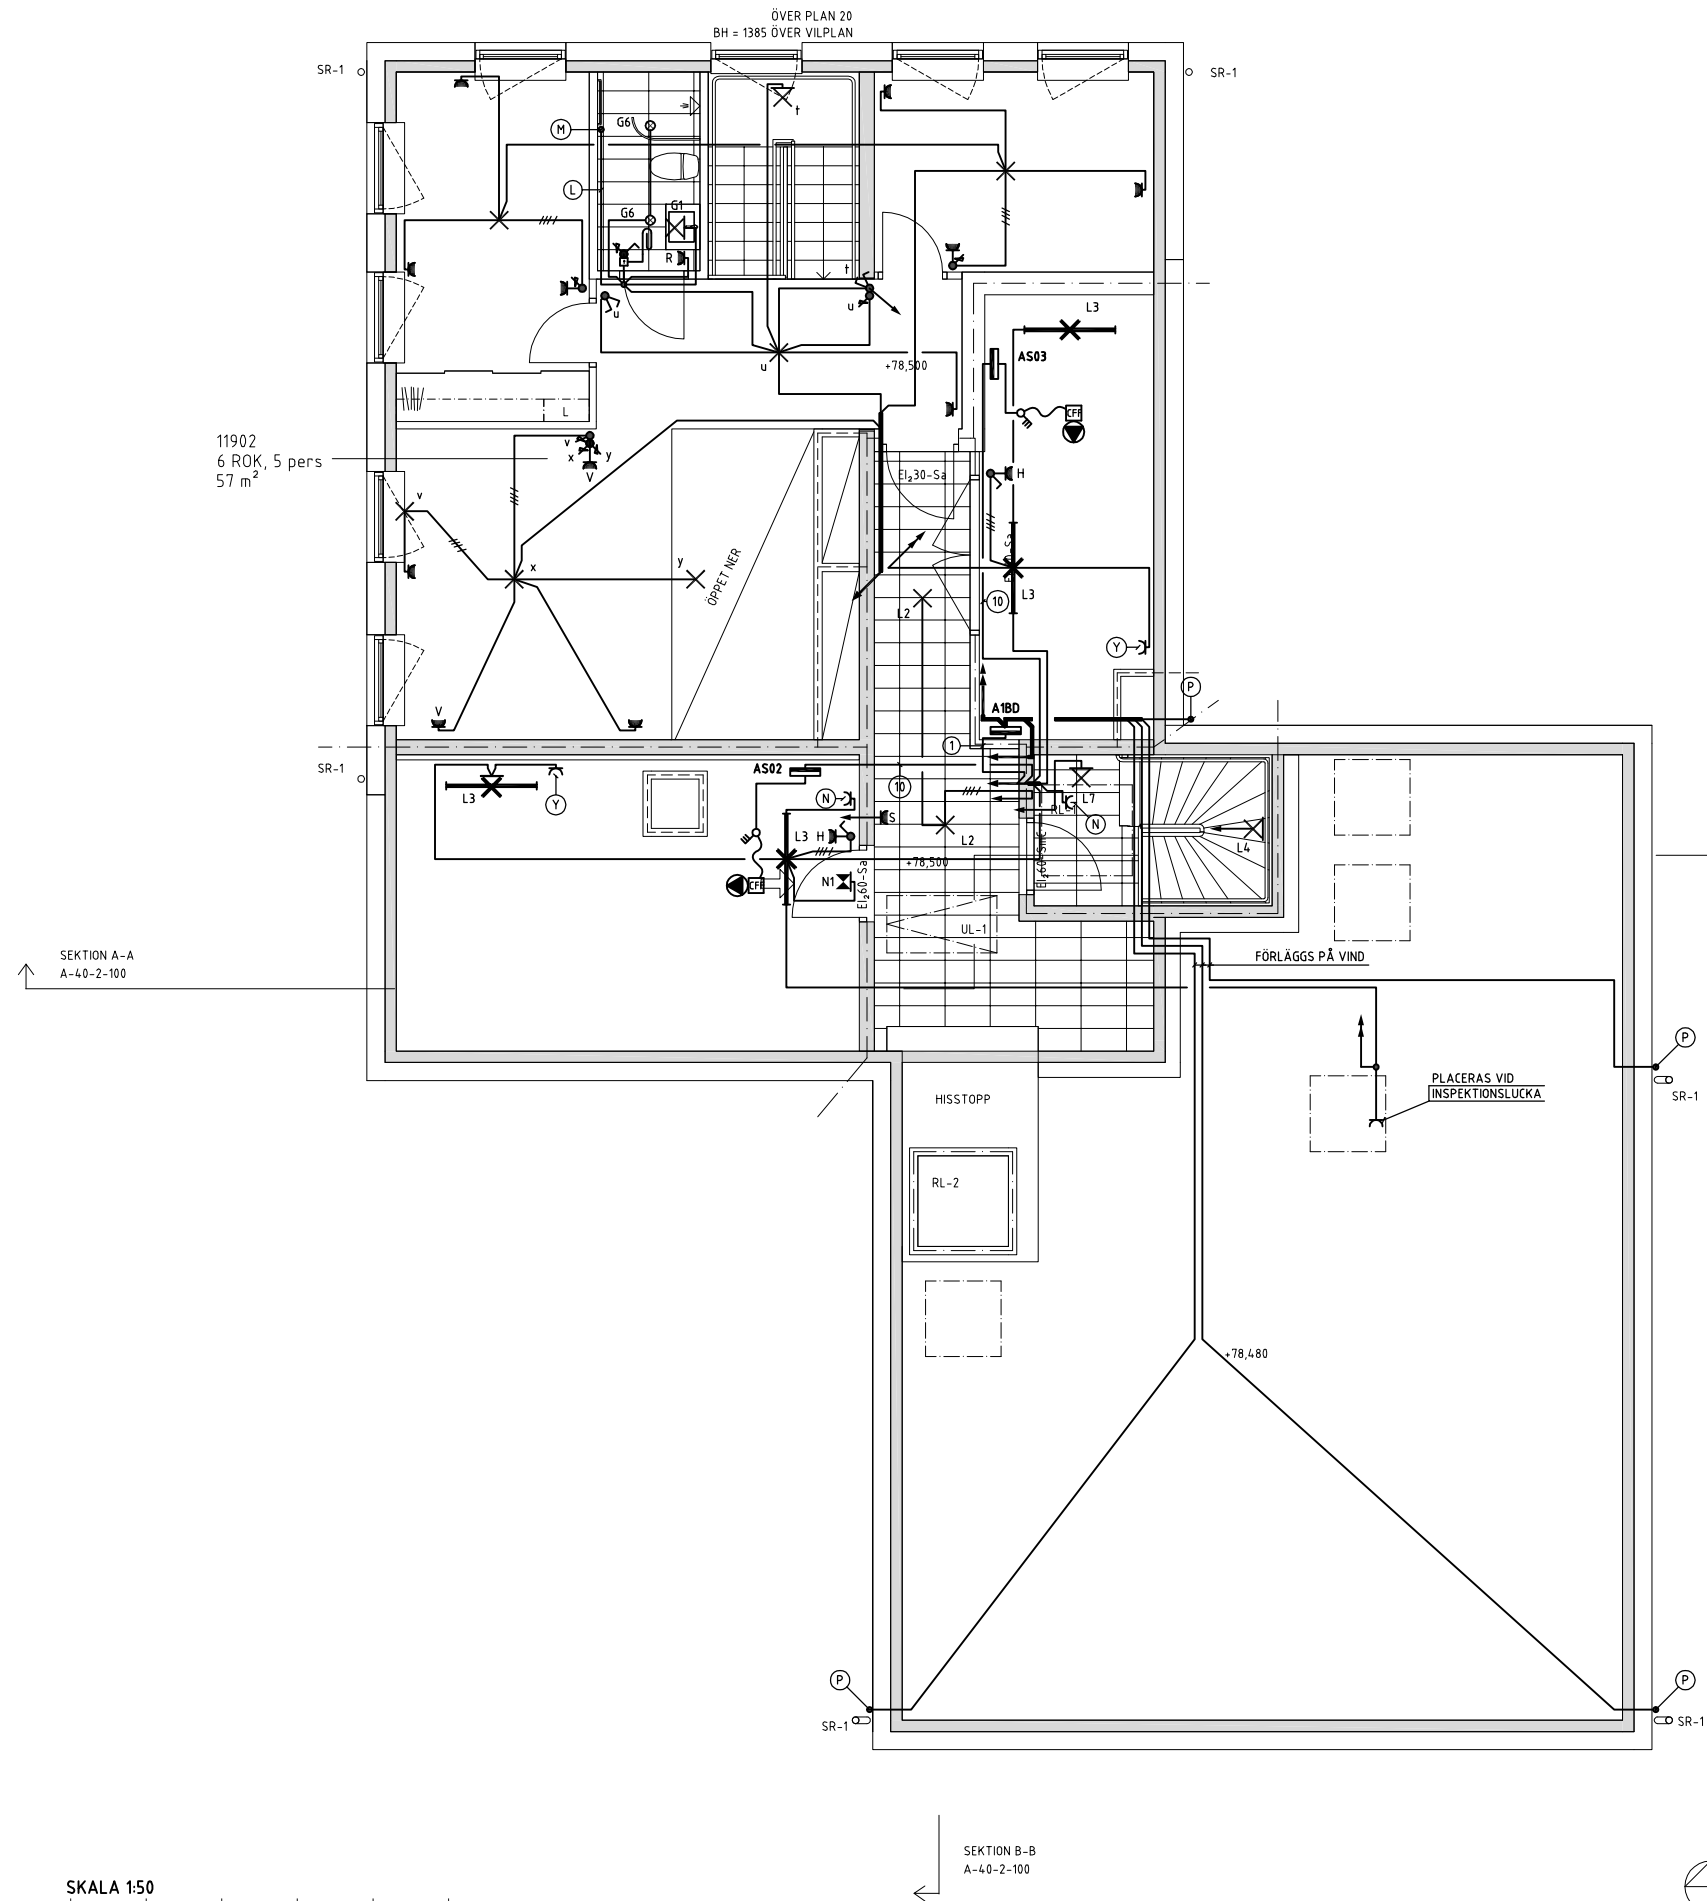

RELATIONSHANDLING				REV	ANT	ÄNDRINGEN AVSER	SDN	DATUM
 J&H Elteknik Bergsjöstrångsgatan 5 753 23 Uppsala info@jheteknik.se				 Box 6048, 171 06 SOLNA Landsvägen 50 A, SUNDBYBERG				
☐ A ERSÉUS ARKITEKTER AB 08-556 939 00 ☐ K WSP SVERIGE AB 010-722 50 00 ☐ E J&H ELTEKNIK HB 018-470 60 50 ☐ V INSTRA AB 08-615 68 10 ☐ L NOVA MARK AB 08-556 00 900				SÖDERTERRASSEN JOHANNESHÖV				
RITAD KONSTRUERAD MJ MJ				HANDLÄGGARE MJ		ARBETSNUMMER 15242		
DATUM 2018-07-03				ANSVARIG Mårten Jansson		KOD TYP POS		RITINGSNUMMER E-63.1-0200
						SKALA A3 1:100 A1 1:50		REV -

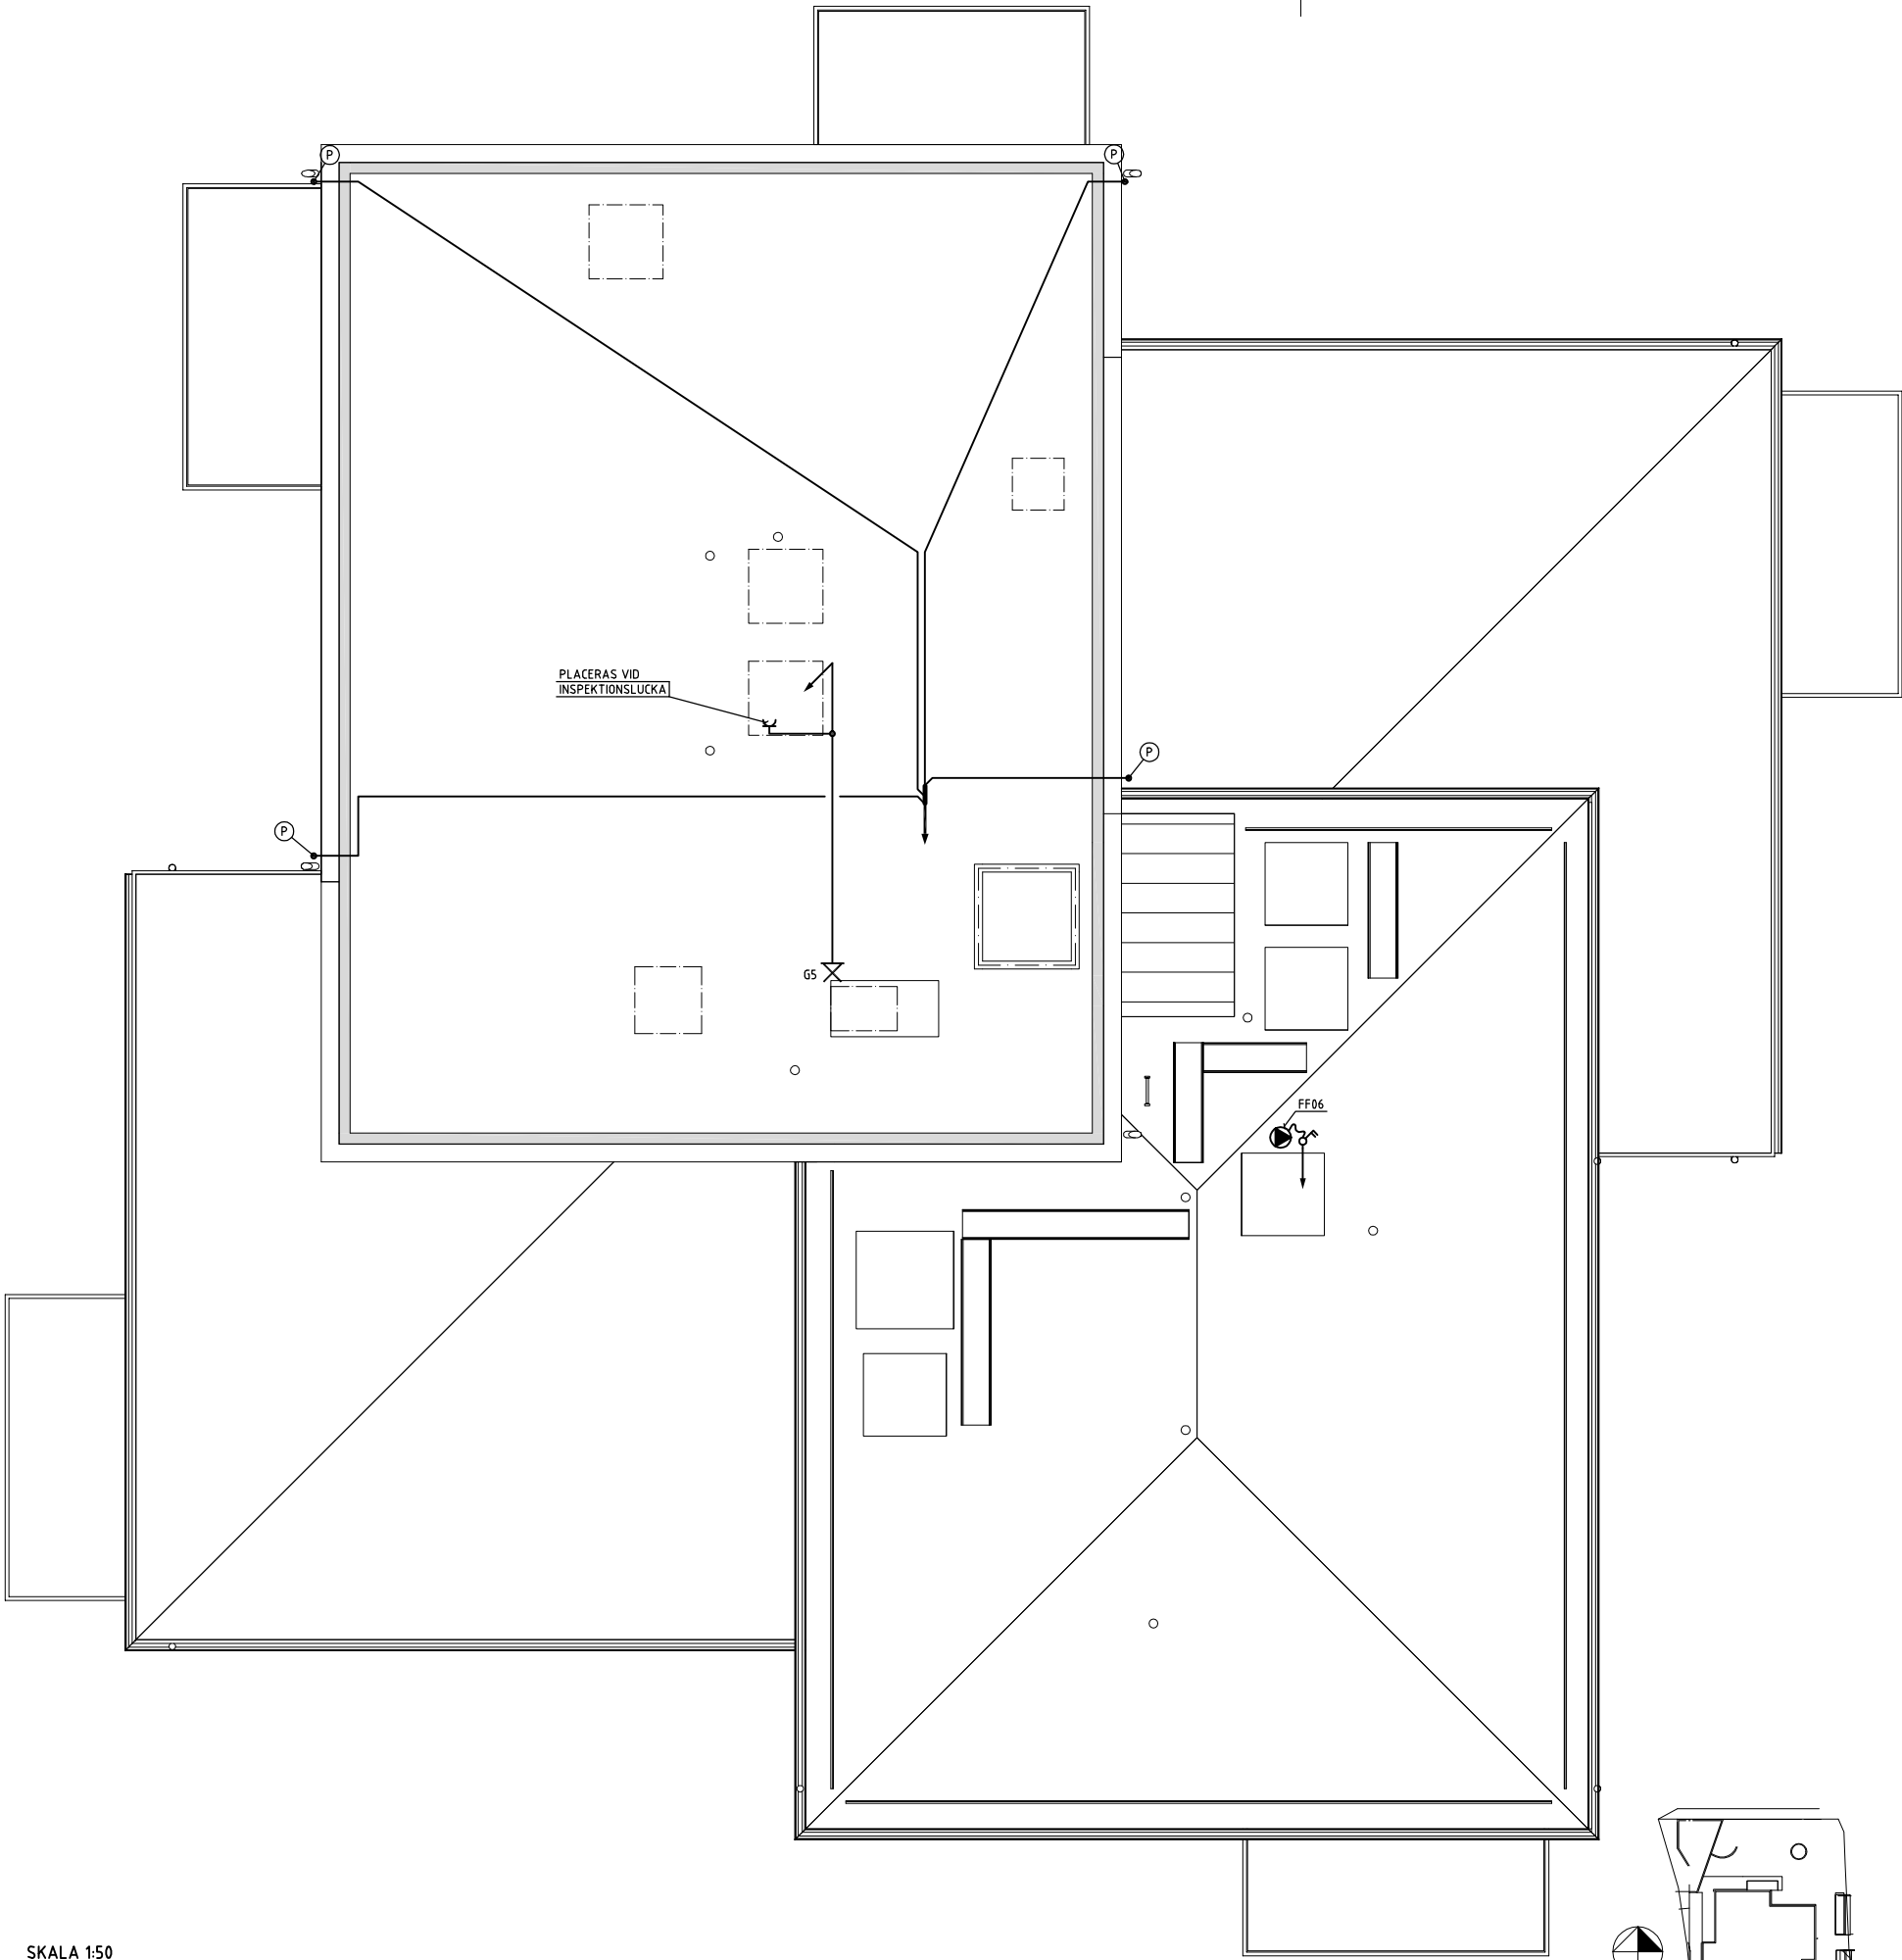


SKALA 1:50
0 1 2 5
METER

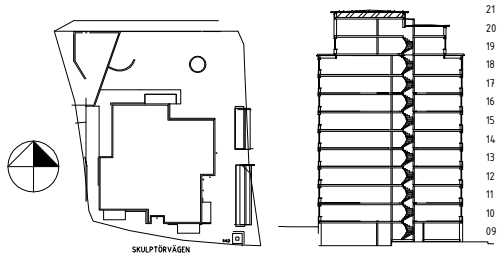

RELATIONSHANDLING				REV	ANT	ÄNDRINGEN AVSER	SDN	DATUM
J&H J&H Elteknik Bergsjöstrångsgatan 5 753 23 Uppsala info@jheteknik.se ☐ A ERSÉUS ARKITEKTER AB 08-556 939 00 ☐ K WSP SVERIGE AB 010-722 50 00 ☒ E J&H ELTEKNIK HB 018-470 60 50 ☐ V INSTRA AB 08-615 68 10 ☐ L NOVA MARK AB 08-556 00 900				Borätt Box 6048, 171 06 SOLNA Landsvägen 50 A, SUNDBYBERG SÖDERTERRASSEN JOHANNESHÖV PLAN 21 KRAFT & BELYSNING DATUM 2018-07-03 HANDLAGGARE MJ ANSVARIG Mårten Jansson ARBETSNUMMER 15242 KOD TYP POS RITINGSNUMMER E-63.1-0210 SKALA A3 1:100 A1 1:50 REV -				

- ① N1XV-U 5G6
- ② N1XV-R 5G10
- ③ N1XV-R 5G16
- ④ FKKJ 4x25/16
- ⑤ AKKJ 4x50/15
- ⑩ N1XV-U 5G2,5
- ⑪ EKK 3G2,5 / FK 3G2,5

DÄR ANNAT EJ ANGES GÄLLER FÖR
LEDNINGAR: N1XV-U 5G6 ALT. MK 5G6 I RÖR

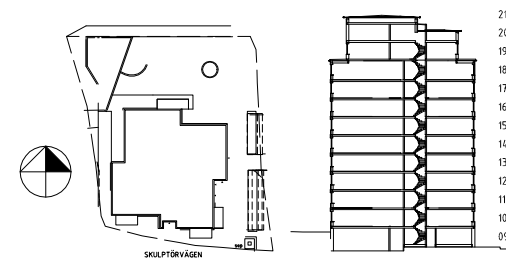

J&H Elteknik Bergsgruvavägen 5 753 23 Uppsala info@jelteknik.se			
		Box 6048, 171 06 SÖLNA, Landsvägen 50 A, SUNDBYRBERG	
☐ A ERSËUS ARKITEKTER AB ☐ K WSP SVERIGE AB ☒ E J&H ELTEKNIK HB ☐ V INSTRÅ AB ☐ L NOVA MARK AB	08-556 939 00 010-722 50 00 018-470 60 50 08-615 68 10 08-556 00 900	SÖDERTERRASSEN JOHANNESHÖV	
RITAD KONSTRUERAD MJ		HANDLÄGGARE MJ	ARBETSNUMMER 15242
DATUM 2018-06-26		ANSVARIG Mårten Jansson	
		KOD TYP POS	RITINGSNUMMER E-638-001
		SKALA A1 - A3 - REV -	

PLAN 20

fläktrum ; fläktrum

11902

11901

PLAN 19

11803

11804

11805

11802

11801

PLAN 18

11703

11704

11705

11702

11701

PLAN 17

11603

11604

11605

11602

11601

PLAN 16

11503

11504

11505

11502

11501

PLAN 15

11403

11404

11405

11402

11401

PLAN 14

11303

11304

11305

11302

11301

PLAN 13

11203

11204

11205

11202

11201

PLAN 12

11103

11104

11105

11102

11101

PLAN 11

11003

11004

11005


11002

11001

PLAN 10

10901

PLAN 09

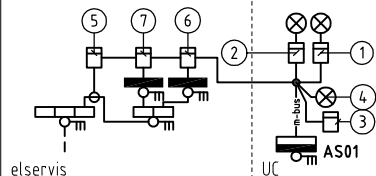


elnsch

nödut



Garage

Rum	Nr	Mätare	Mbus adress	Mätområde	Hus nr	Plan
UC	1	FJV-MQ41	1	Integreringsverk fjärrvärme	-	09
UC	2	VP1-MQ41	2	Integreringsverk Värmepump 1	-	09
UC	3	VP1-MQ42	12	Undermätare Värmepump 1	-	09
UC	4	VV01-MQ41	21	Flöde varmvatten	-	09
ELRUM	5	A1	-	Fastighetsel, abonnemangsmät	-	09
ELRUM	6	EL04	16	Fastighetsel	-	09
ELRUM	7	EL09	33	Ladduttag elbil	-	09

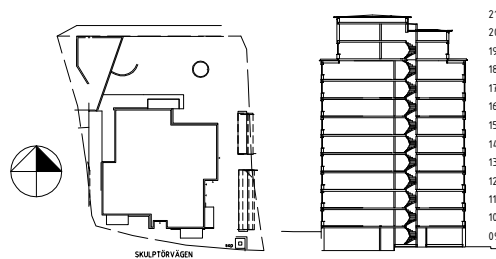


RELATIONSHANDLING


 J&H Elteknik Bergslagsvägen 5 753 23 Uppsala info@jheteknik.se			 Box 6048, 171 06 SOLNA Landsvägen 50 A, SUNDBYBERG		
☐ A ERSÉUS ARKITEKTER AB 08-556 939 00 ☐ K WSP SVERIGE AB 010-722 50 00 ☒ E J&H ELTEKNIK HB 018-470 60 50 ☐ V INSTRAB AB 08-615 68 10 ☐ L NOVA MARK AB 08-556 00 900			SÖDERTERRASSEN JOHANNESHÖV		
RITAD KONSTRUERAD MJ HANDLAGGARE MJ ARBETSNUMMER 15242			ÖVERSIKTSRITNING ENERGIMÄTARE A3 - SKALA A1 -		
DATUM 2018-07-03 ANSVARIG Mårten Jansson			KOD TYP POS RITINGSNUMMER E-63.8-002 REV -		

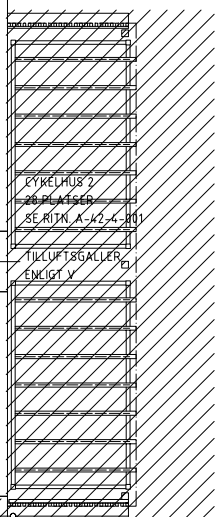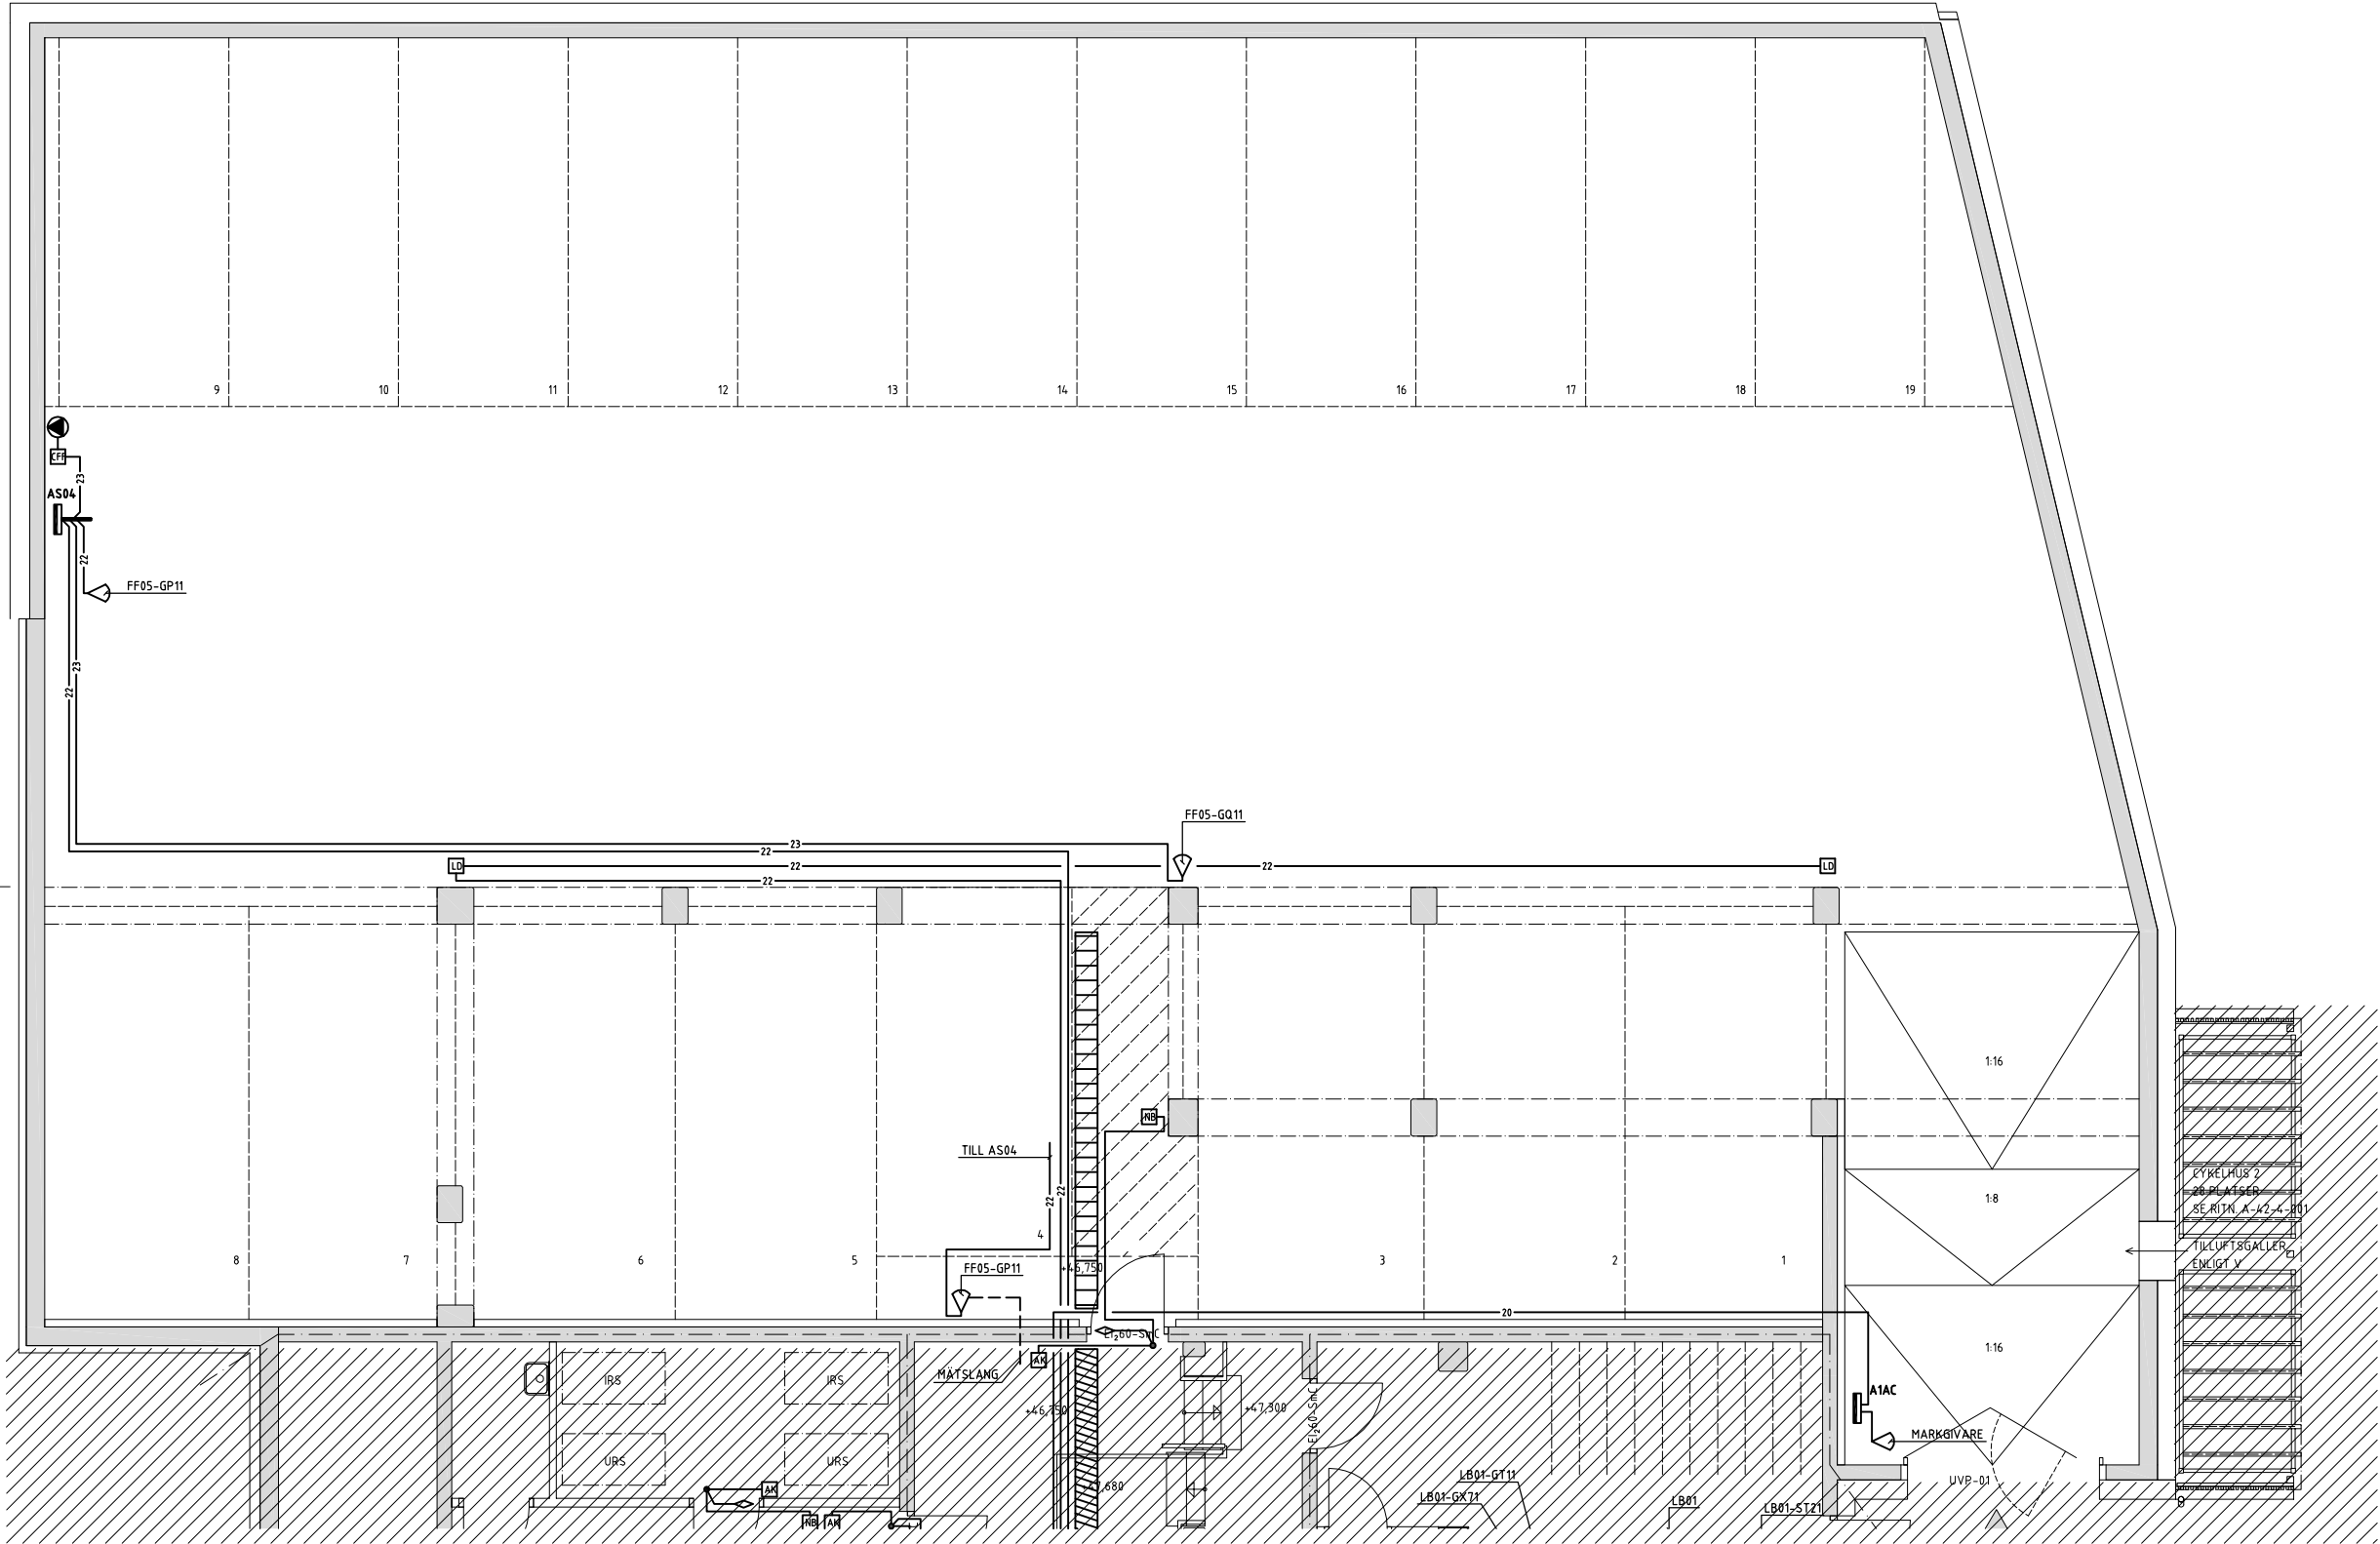


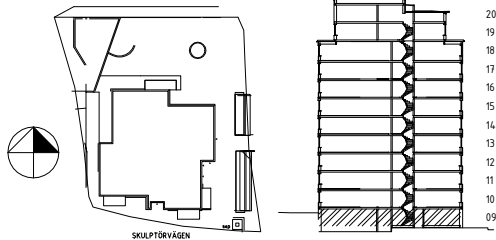

RELATIONSHANDLING				REV	ANT	ÄNDRINGEN AVSER	SDN	DATUM
J&H J&H Elteknik Bergsjöstrångsgatan 5 753 23 Uppsala info@jheteknik.se ☐ A ERSEUS ARKITEKTER AB 08-556 939 00 ☐ K WSP SVERIGE AB 010-722 50 00 ☒ E J&H ELTEKNIK HB 018-470 60 50 ☐ V INSTRÅ AB 08-615 68 10 ☐ L NOVA MARK AB 08-556 00 900				Borätt Box 6048, 171 06 SOLNA Landsvägen 50 A, SUNDBYBERG SÖDERTERRASSEN JOHANNESHÖV GARAGE KANALISATION & TELE RITAD KONSTRUERAD MJ HANDLAGGARE MJ ARBETSNUMMER 15242 DATUM 2018-07-03 ANSVARIG Mårten Jansson KOD TYP POS RITINGSNUMMER E-64.1-0091 REV - SKALA A3 1:100 SKALA A1 1:50				



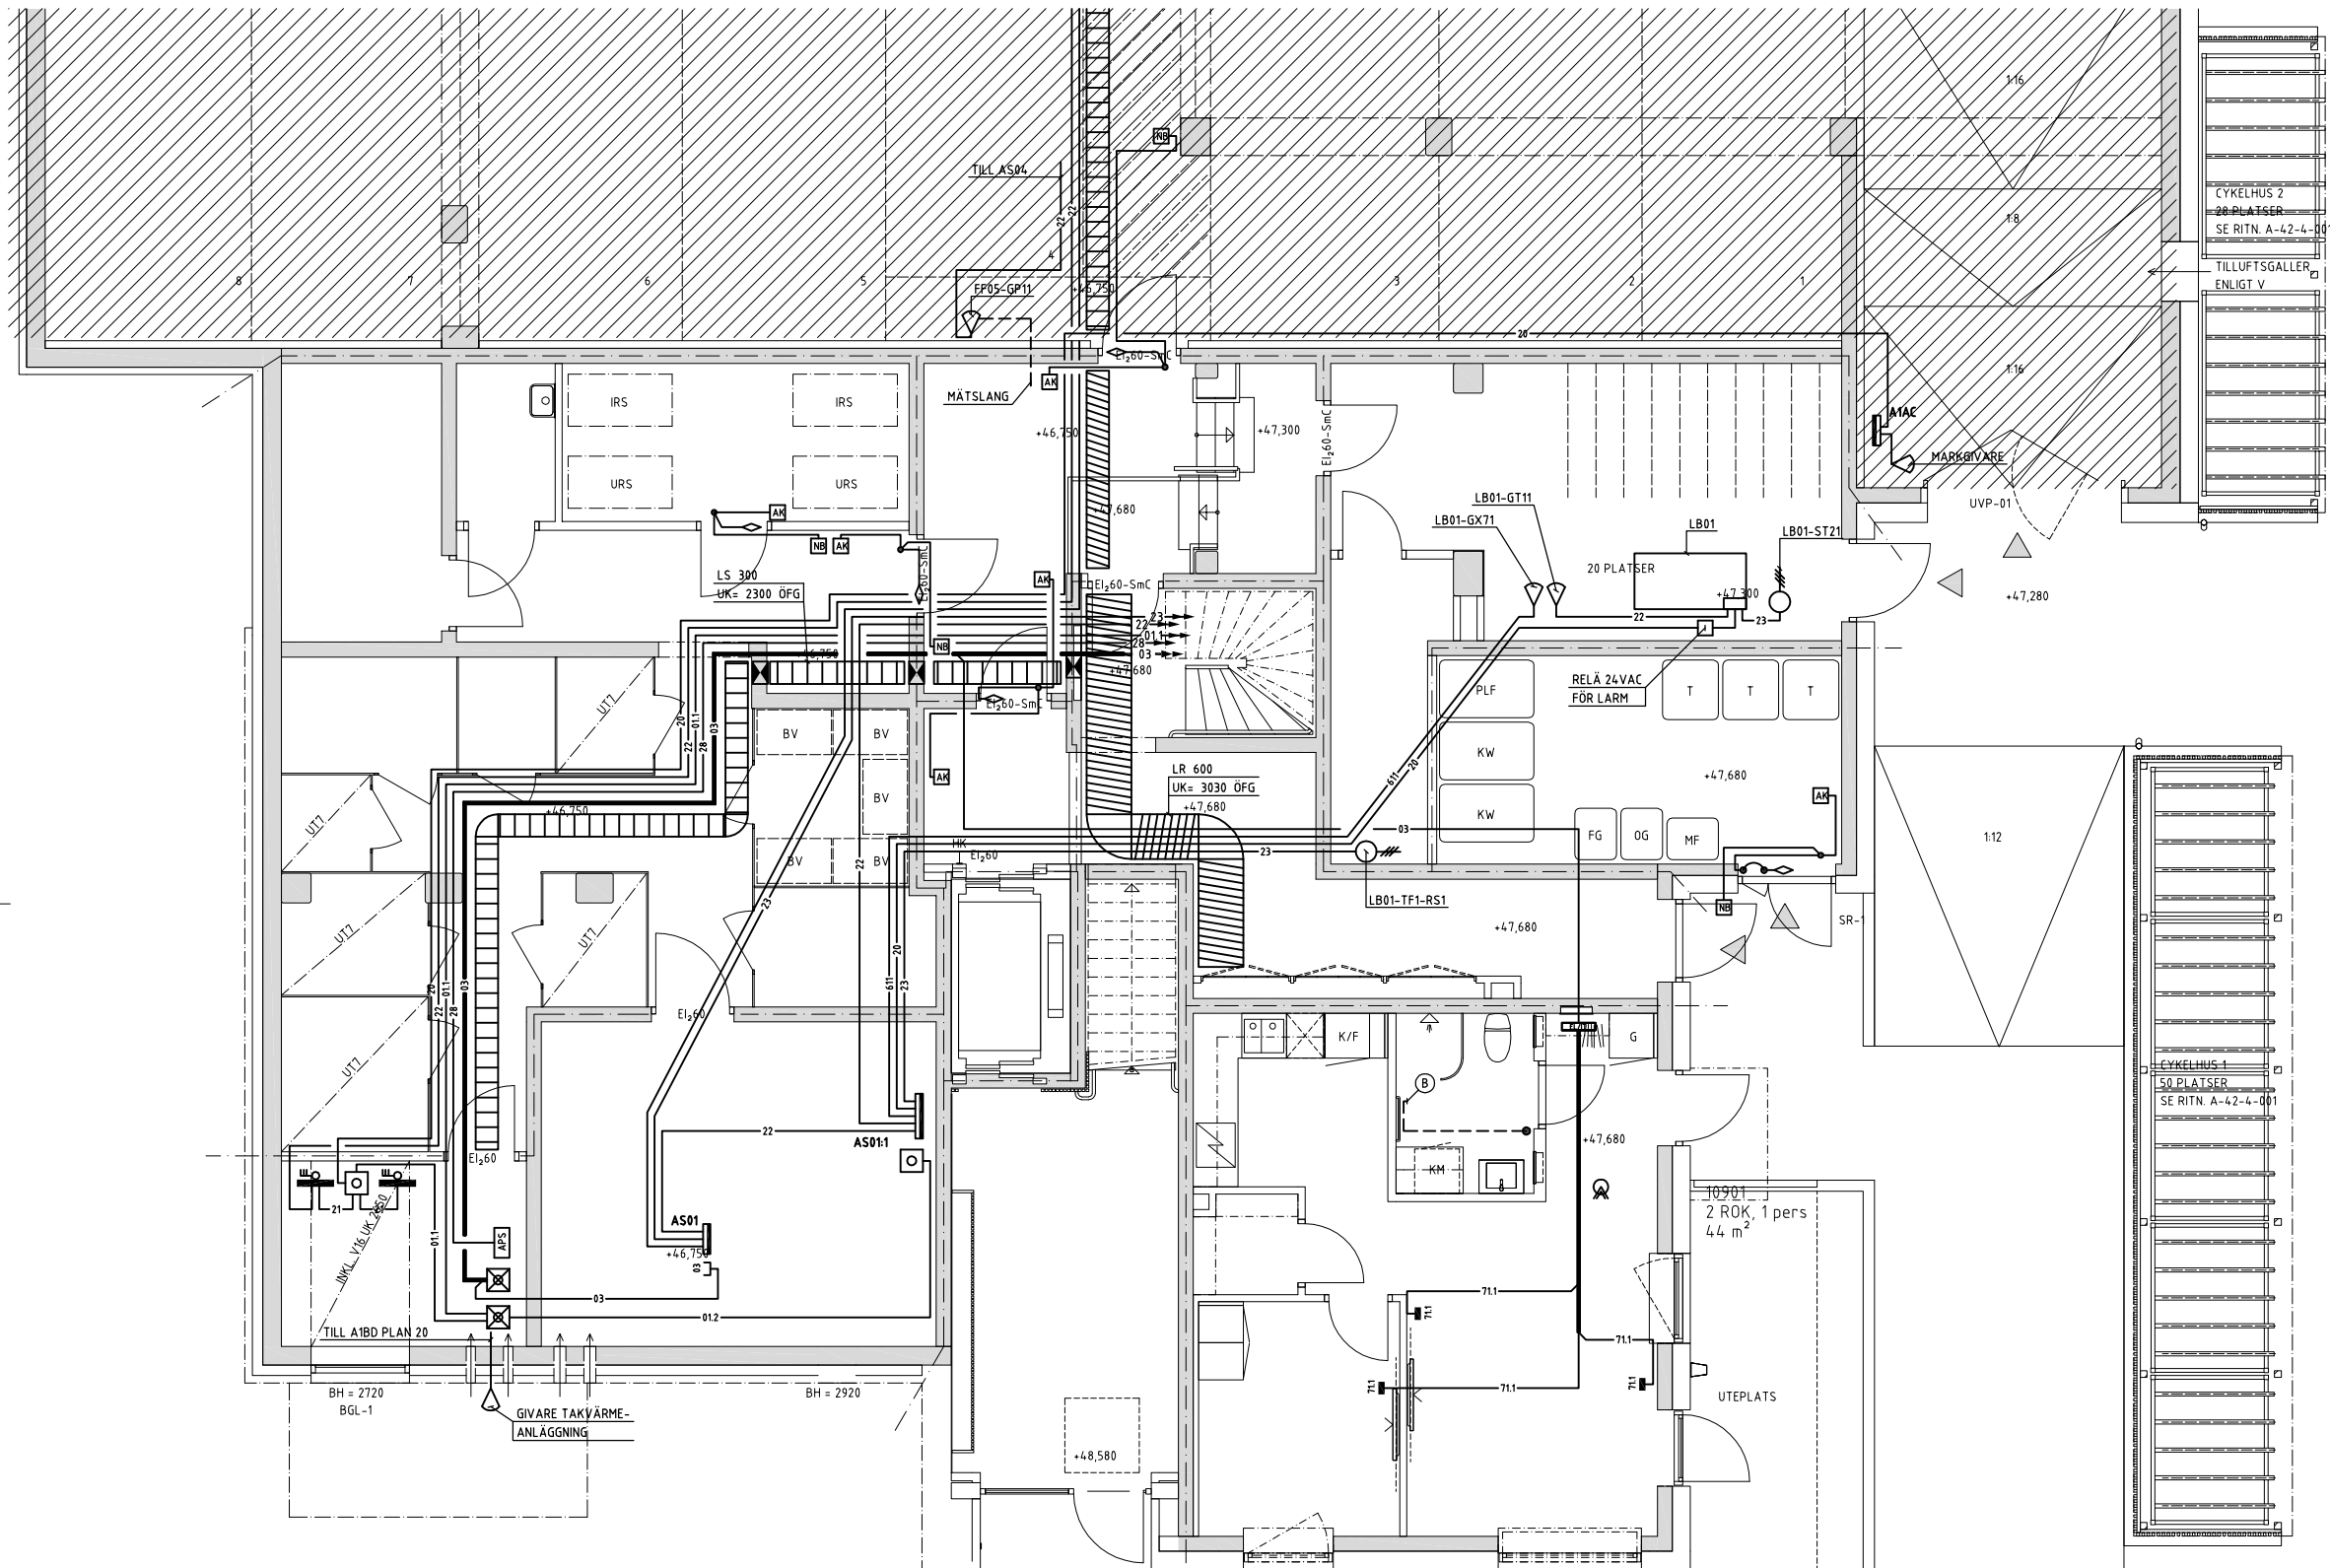


RELATIONSHANDLING


RELATIONSHANDLING			REV	ANT	ÄNDRINGEN AVSER	SÖN	ETATIK
 J&H Elektrik Bergsbrunnsgatan 5 752 23 Uppsala info@jheteknik.se			 Box 6048, 171 06 SOLNA Landsvägen 50 A, SUNDBYBERG				
☐ A ERSËVS ARKITEKTER AB 08-556 939 00 ☐ K WSP SVERIGE AB 010-722 50 50 ☒ E J&H ELEKTRIK HB 018-470 60 50 ☐ V INSTRÅ AB 08-615 68 10 ☐ L NOVA MARK AB 08-556 00 900			SÖDERTERRASSEN JOHANNESHÖV				
RITAT KONSTRUERAD MJ			HANDLÄGGARE MJ		ARBETSNUMMER 15242		
DATUM 2018-07-03			ANSVARIG Mårten Jansson		PLAN 09 KANALISATION & TELE A3 1:100 SKALA A1 1:50		
KOD TYP POS			RITNINGSNUMMER		REV		
E-64.1-0092			1-				

SKALA 1:50


0 1 2 5
METER

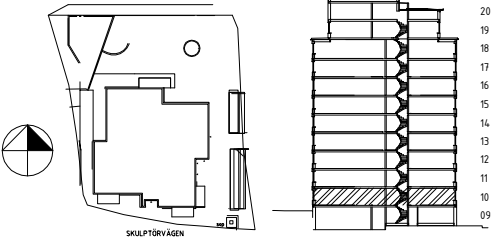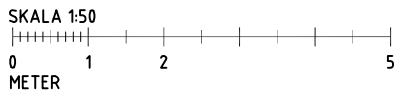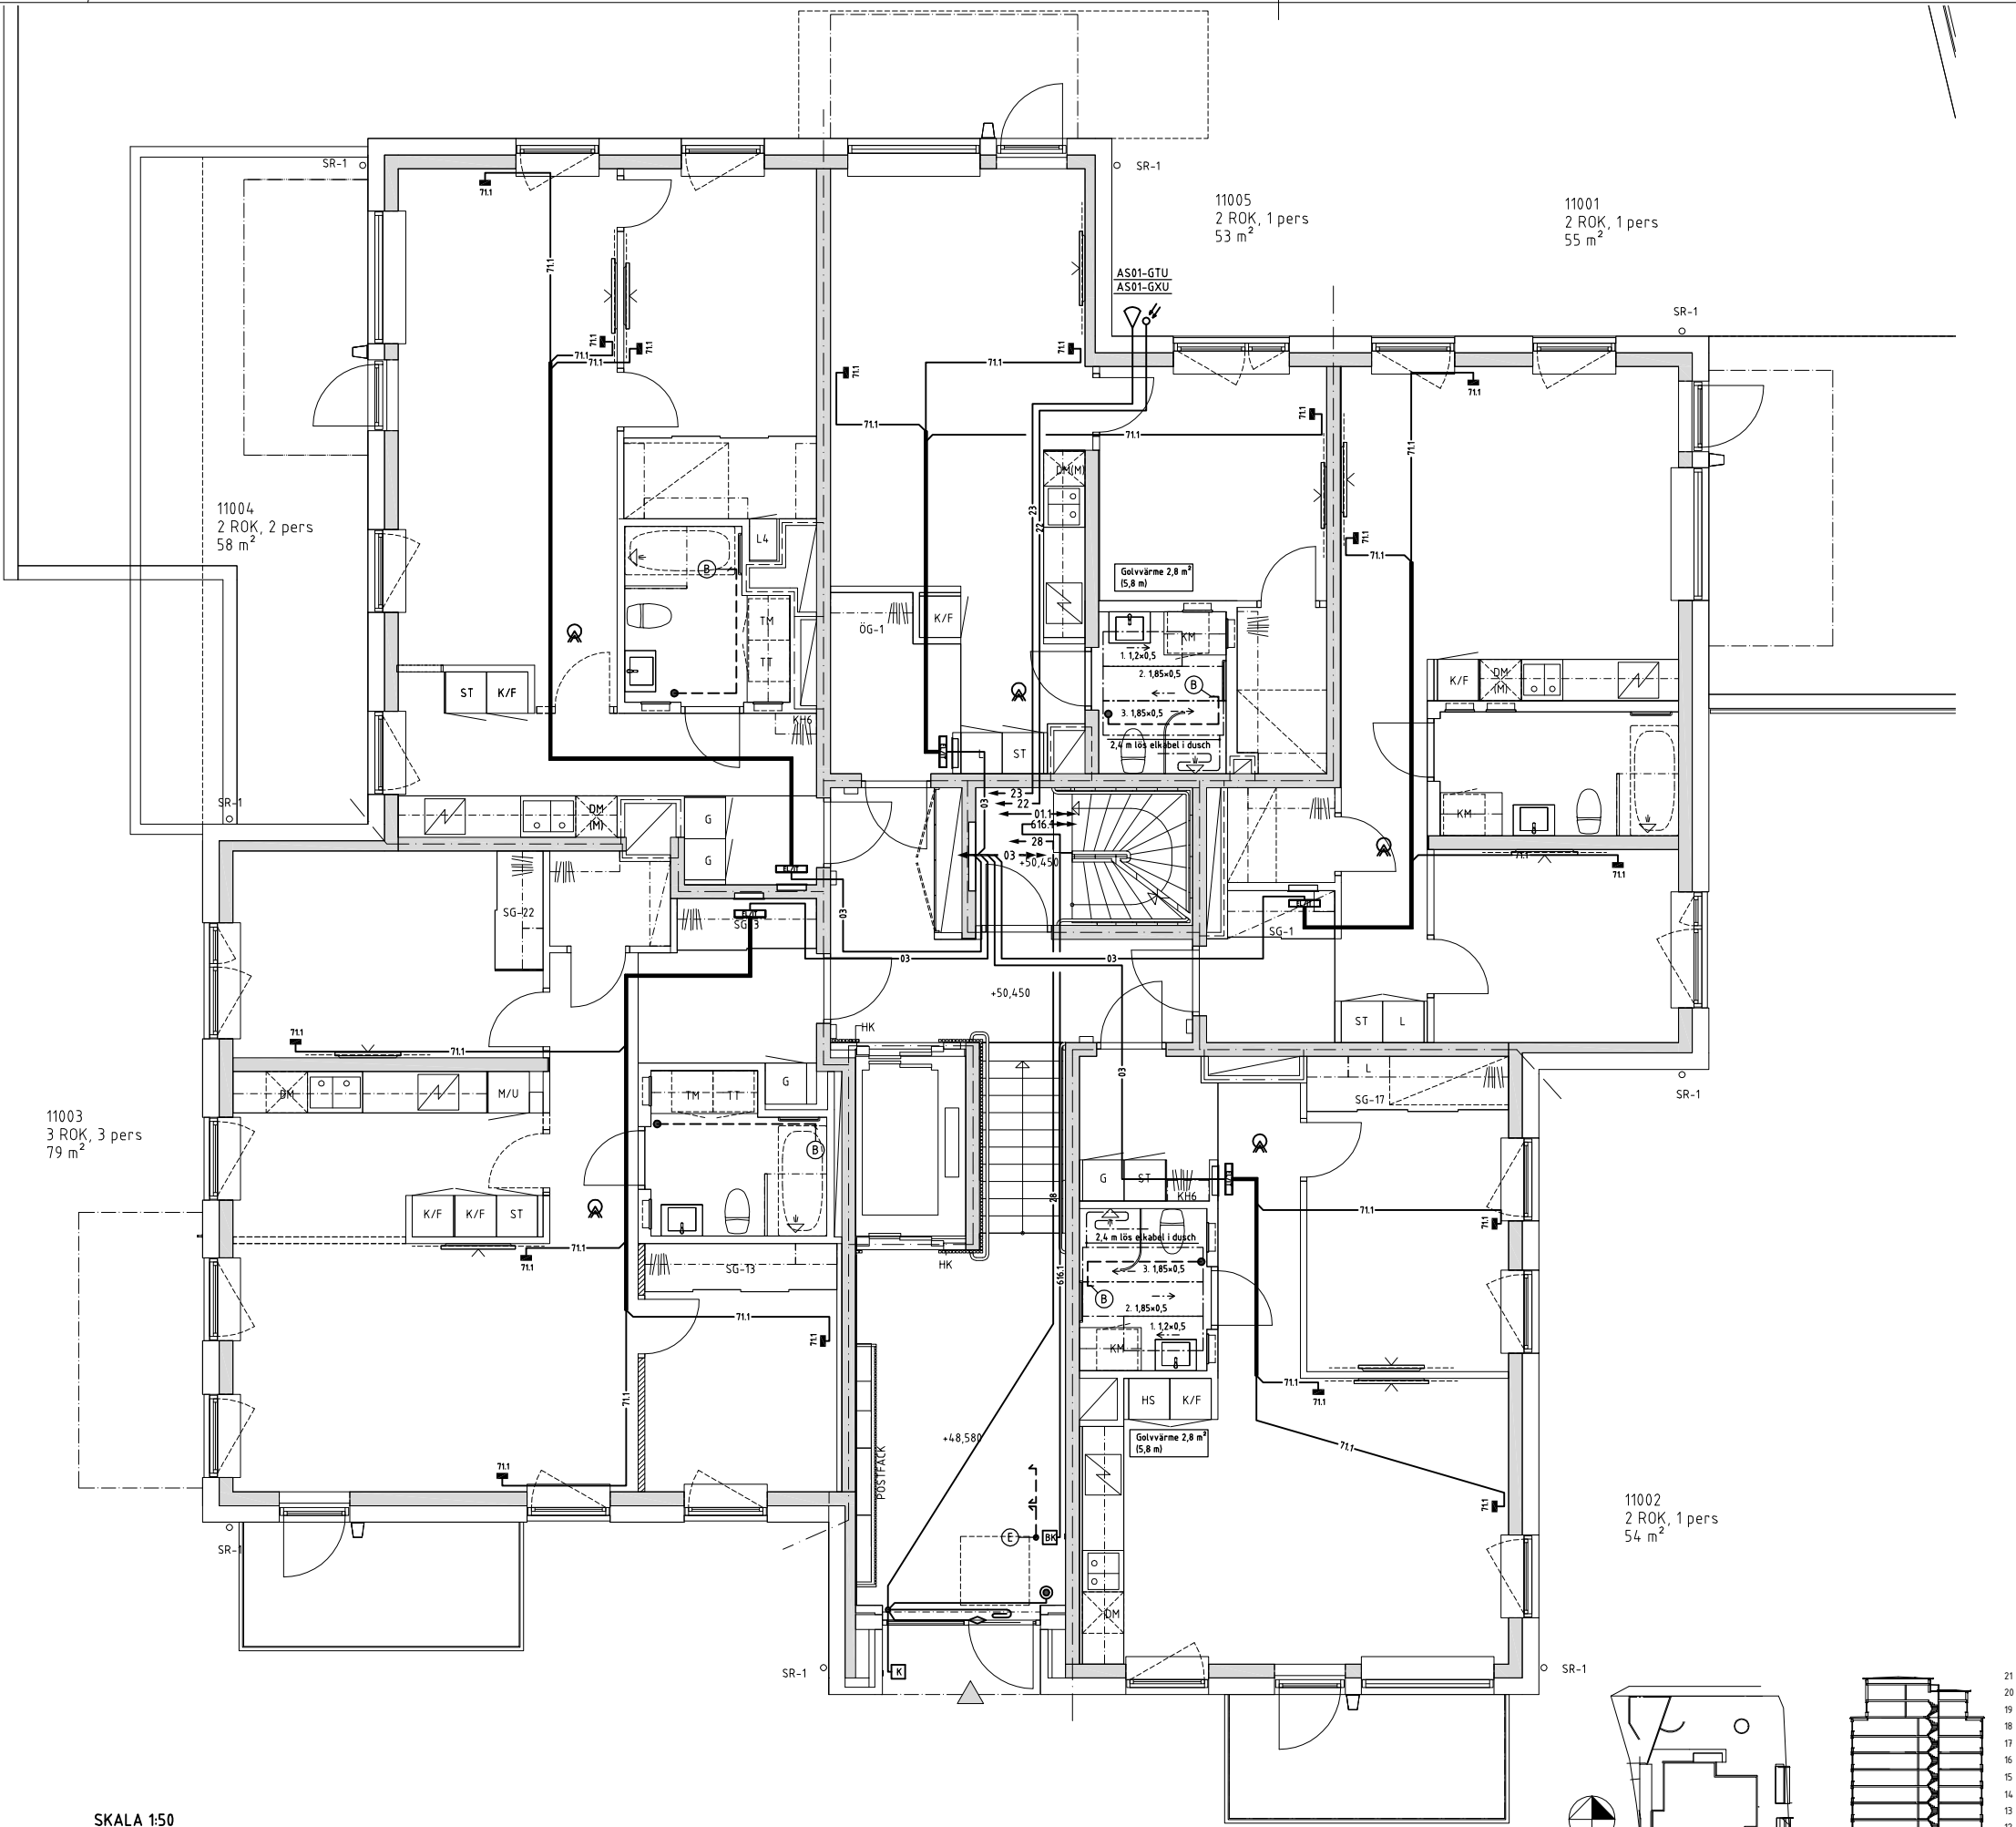

RELATIONSHANDLING				REV	ANT	ÄNDRINGEN AVSER	SDN	DATUM
 J&H Elteknik Bergsjönäsgatan 5 753 23 Uppsala info@jheteknik.se				 Box 6048, 171 06 SOLNA Landsvägen 50 A, SUNDBYBERG				
☐ A ERSËUS ARKITEKTER AB ☐ K WSP SVERIGE AB ☐ E J&H ELTEKNIK HB ☐ V INSTRÅ AB ☐ L NOVA MARK AB 08-556 939 00 010-722 50 00 018-470 60 50 08-615 68 10 08-556 00 900				SÖDERTERRASSEN JOHANNESHÖV				
PLAN 10 KANALISATION & TELE				A3 1:100 SKALA A1 1:50				
RITAD KONSTRUERAD MJ		HANDLÄGGARE MJ		ARBETSNUMMER 15242				
DATUM 2018-07-03		ANSVARIG Mårten Jansson		KOD TYP POS		RITINGSNUMMER E-64.1-0100		REV -

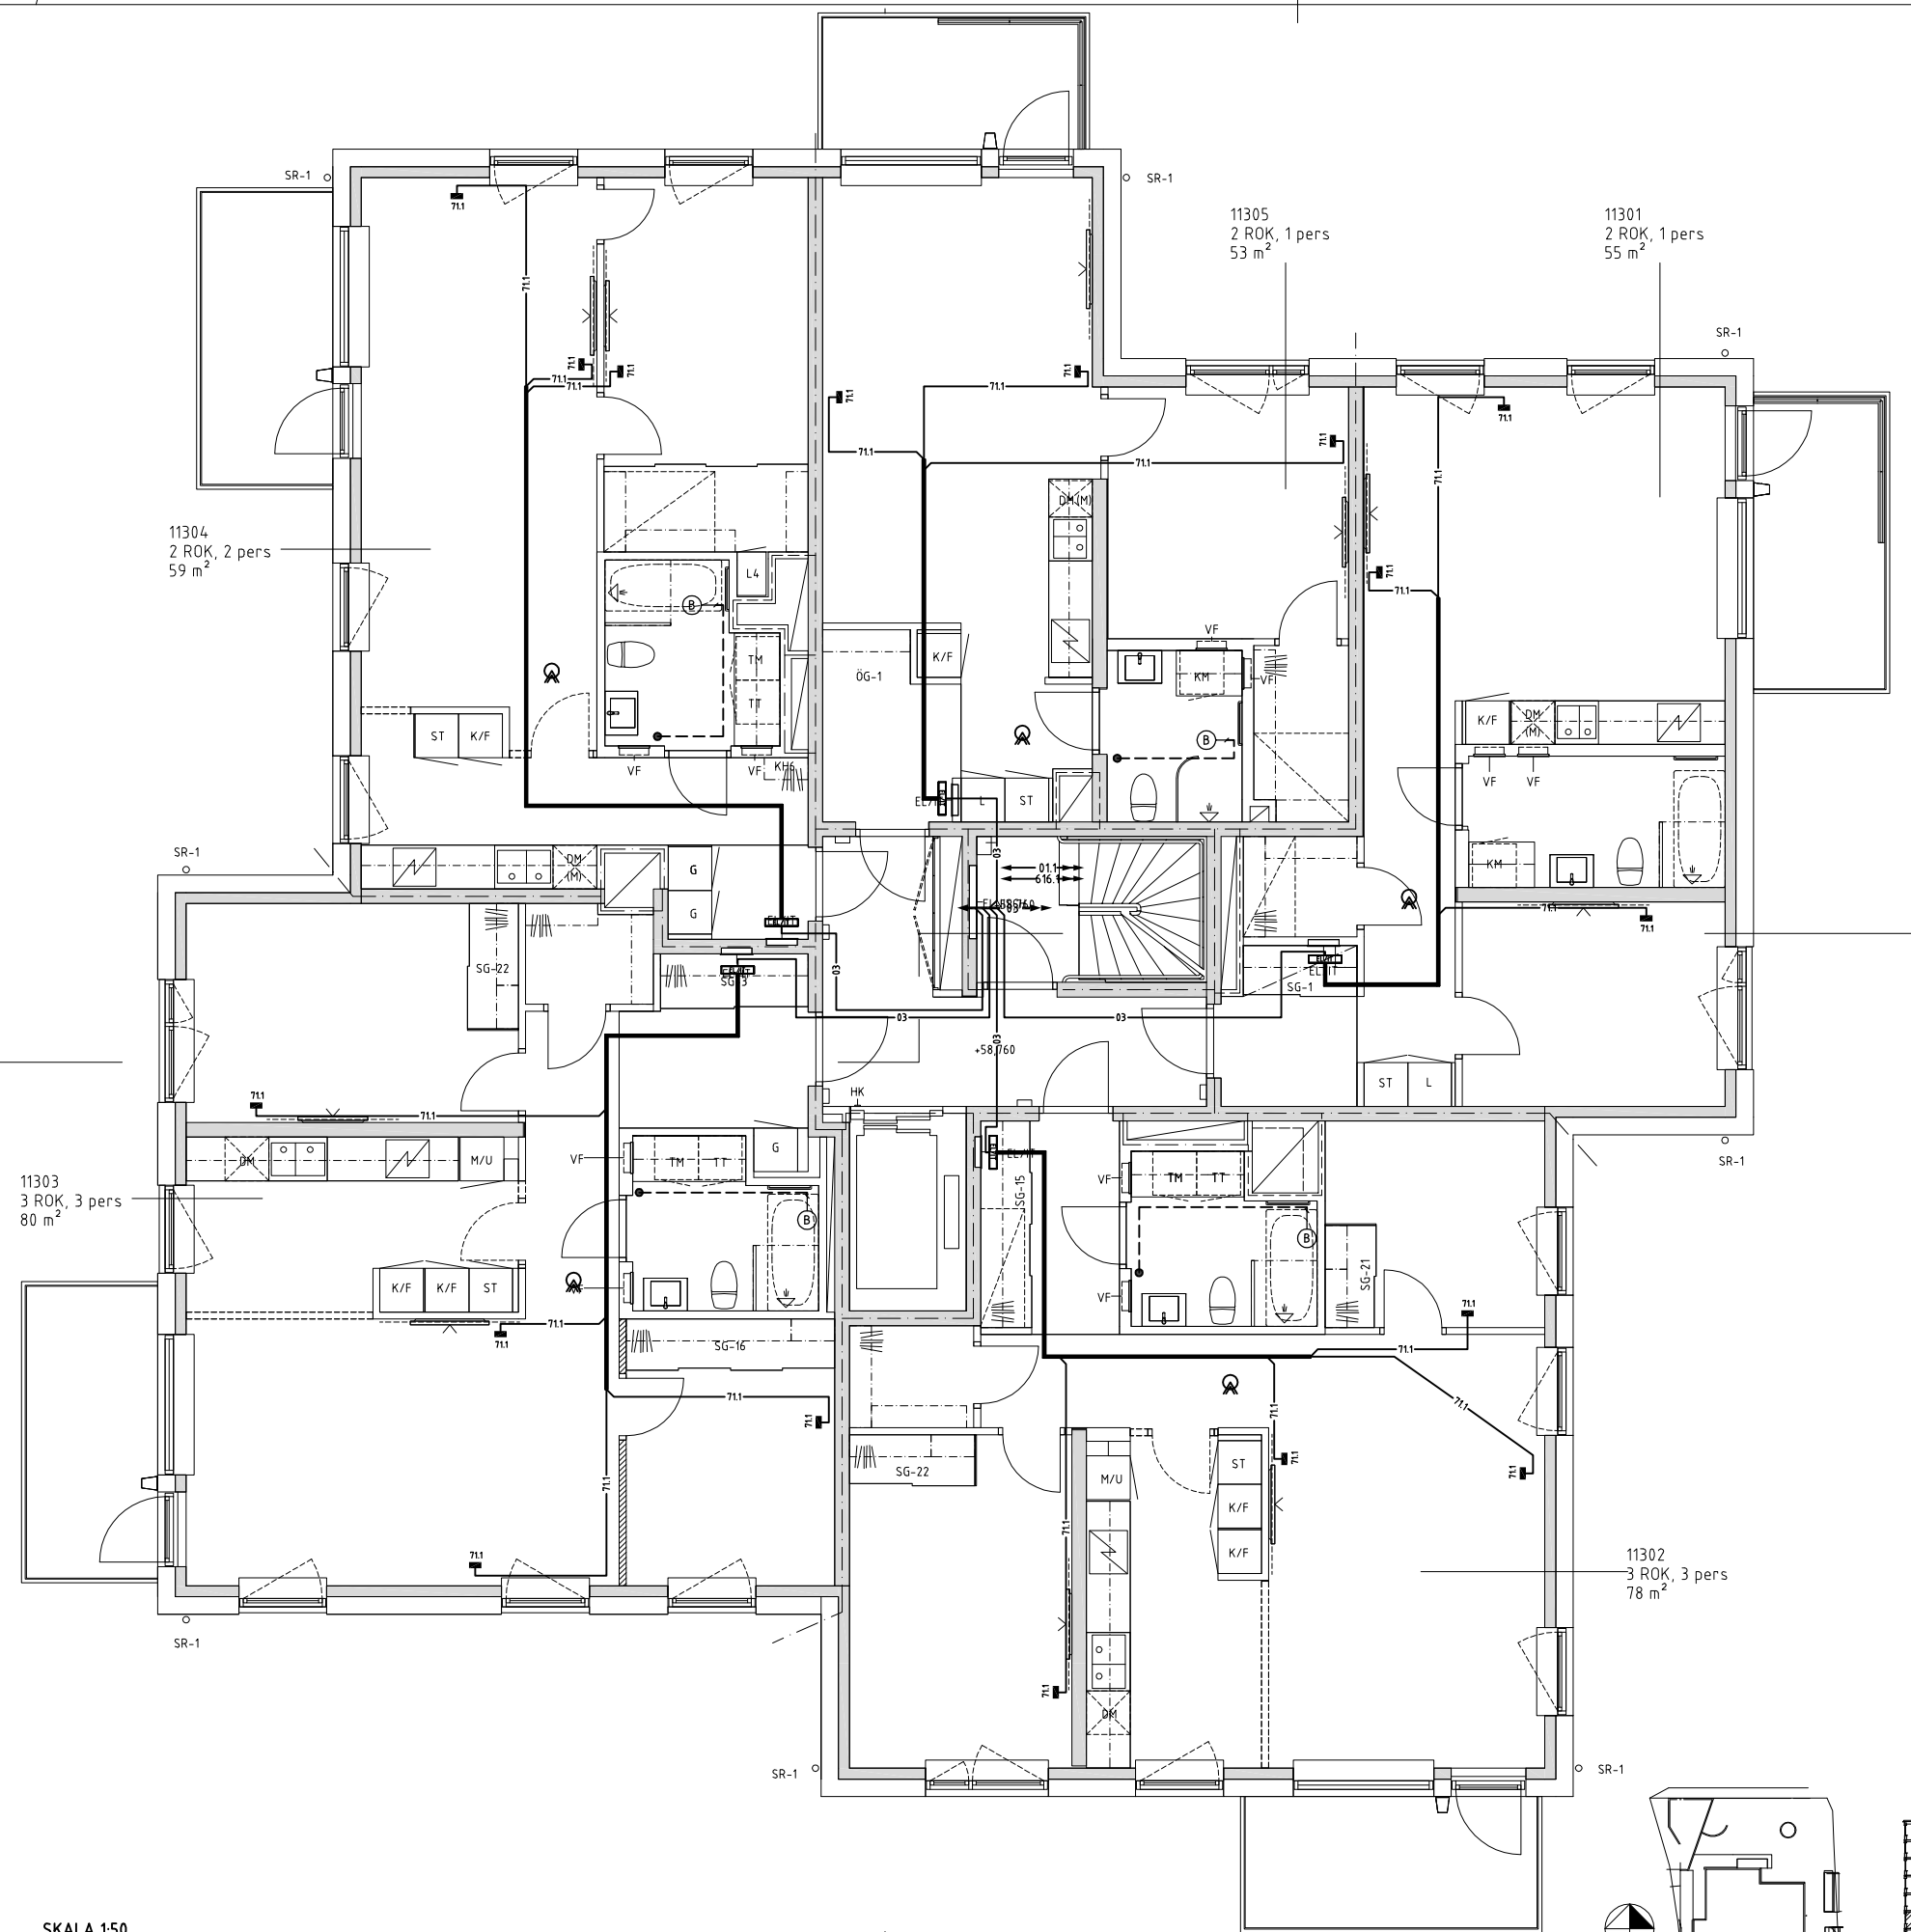


SKALA 1:50

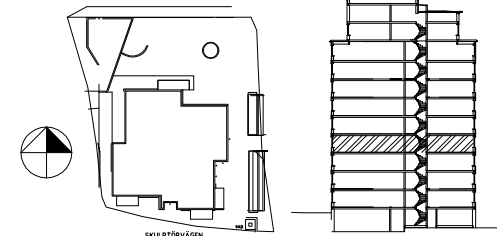


RELATIONSHANDLING

RELATIONSHANDLING			REV	ANT	ÄNDRINGEN ÄVSE	SÄN	DATUM
 J&H Elteknik Bergsdrumsvägen 5 753 23 Uppsala info@jehel.se			 Box 6048, 171 06 SOLNA Landsvägen 50 A, SUNDBYBYRERG				
☐ A ERSËS ARKITEKTER AB 08-556 939 00 ☐ K WSP SVERIGE AB 010-722 50 00 ☒ E J&H ELTEKNIK HB 018-470 60 50 ☐ V INSTRÅ AB 08-615 68 10 ☐ L NOVA MARK AB 08-556 00 900			SÖDERTERRASSEN JOHANNESHÖV				
RITAD KONSTRUERAD MJ MJ			HÄNDLAGGARE MJ		ARBETSNUMMER 15242		
DATUM 2018-07-03			ANSVÄRIG Mårten Jansson		KOD TYP POS RITINGSNUMMER E-64.1-0130		REV 1

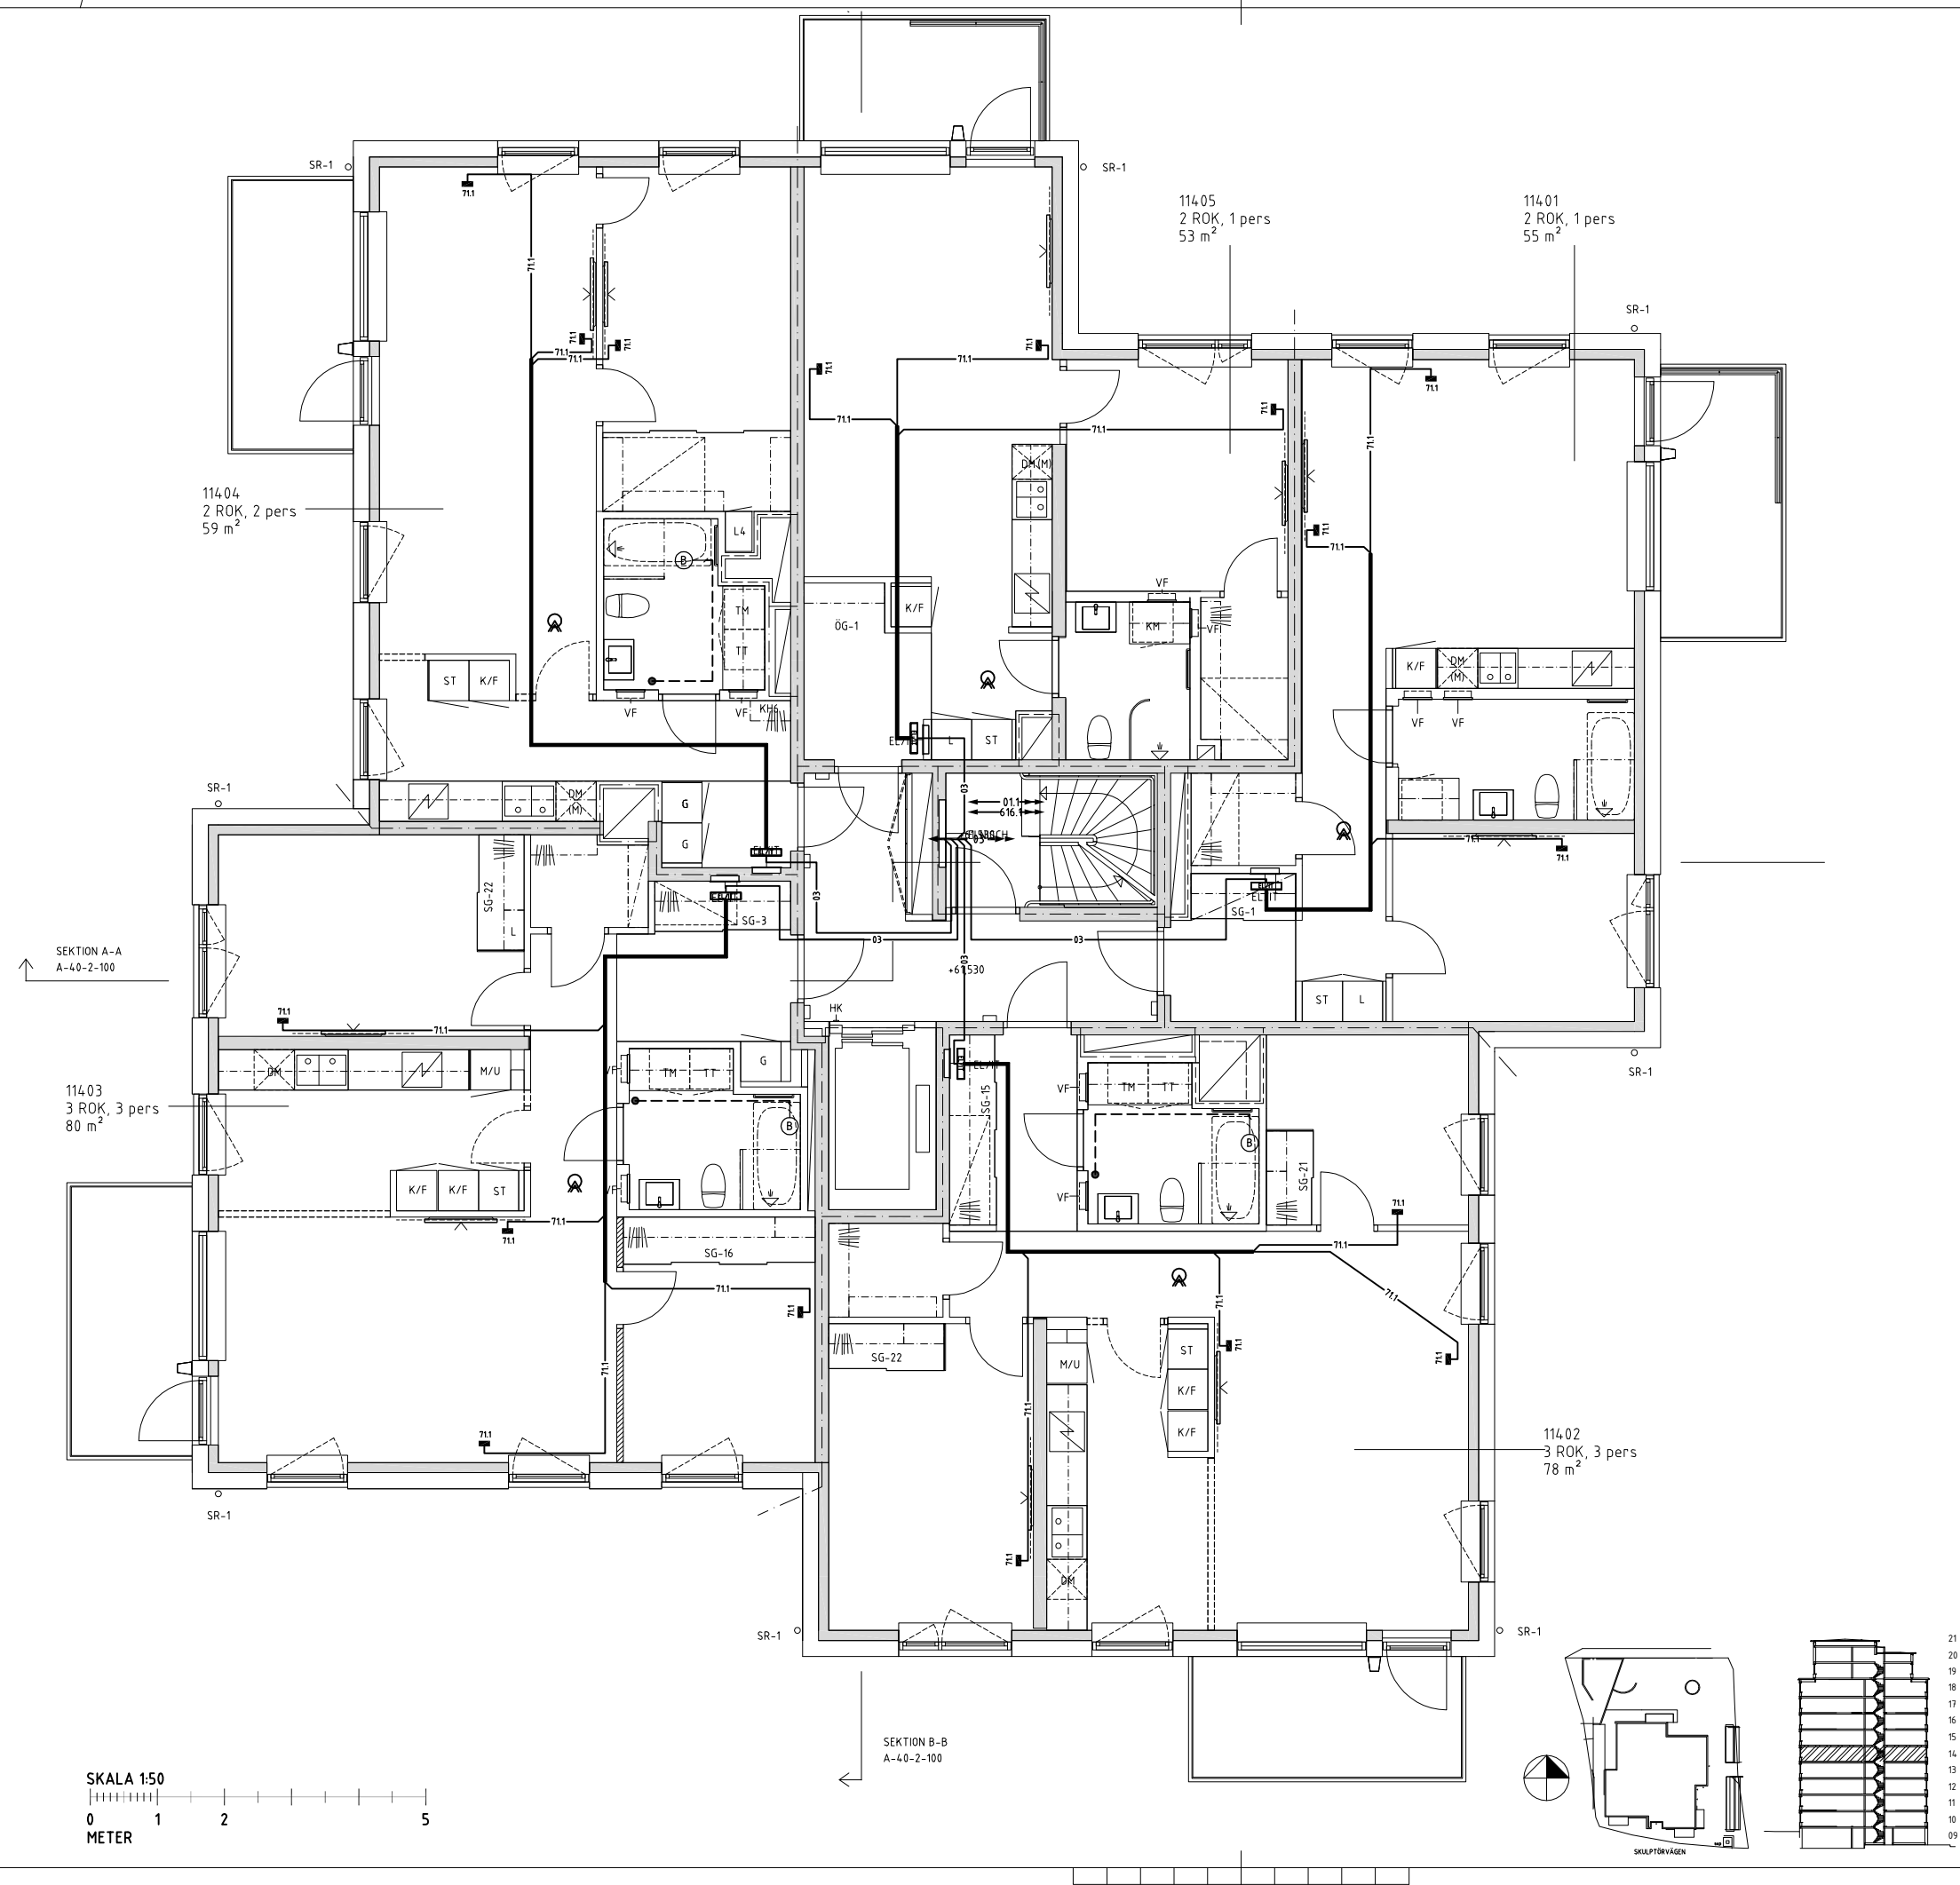


RELATIONSHANDLING			REV	ANT	ÄNDRINGEN AVSER	SDI	DATUM				
 J&H Elteknik Bergsjöstrånggatan 5 753 23 Uppsala info@jheteknik.se ☐ A ERSÉUS ARKITEKTER AB 08-556 939 00 ☐ K WSP SVERIGE AB 010-722 50 00 ☒ E J&H ELTEKNIK HB 018-470 60 50 ☐ V INSTRÅ AB 08-615 68 10 ☐ L NOVA MARK AB 08-556 00 900			Borätt Box 6048, 171 06 SOLNA Landsvägen 50 A, SUNDBYBERG SÖDERTERRASSEN JOHANNESHÖV PLAN 14 KANALISATION & TELE RITAD KONSTRUERAD HANDLAGGARE ARBETSNUMMER MJ MJ 15242 DATUM ANSVARIG 2018-07-03 Mårten Jansson					A3 1:100 A1 1:50 SKALA			REV
KOD TYP POS			RITINGSNUMMER			E-64.1-0140 -					

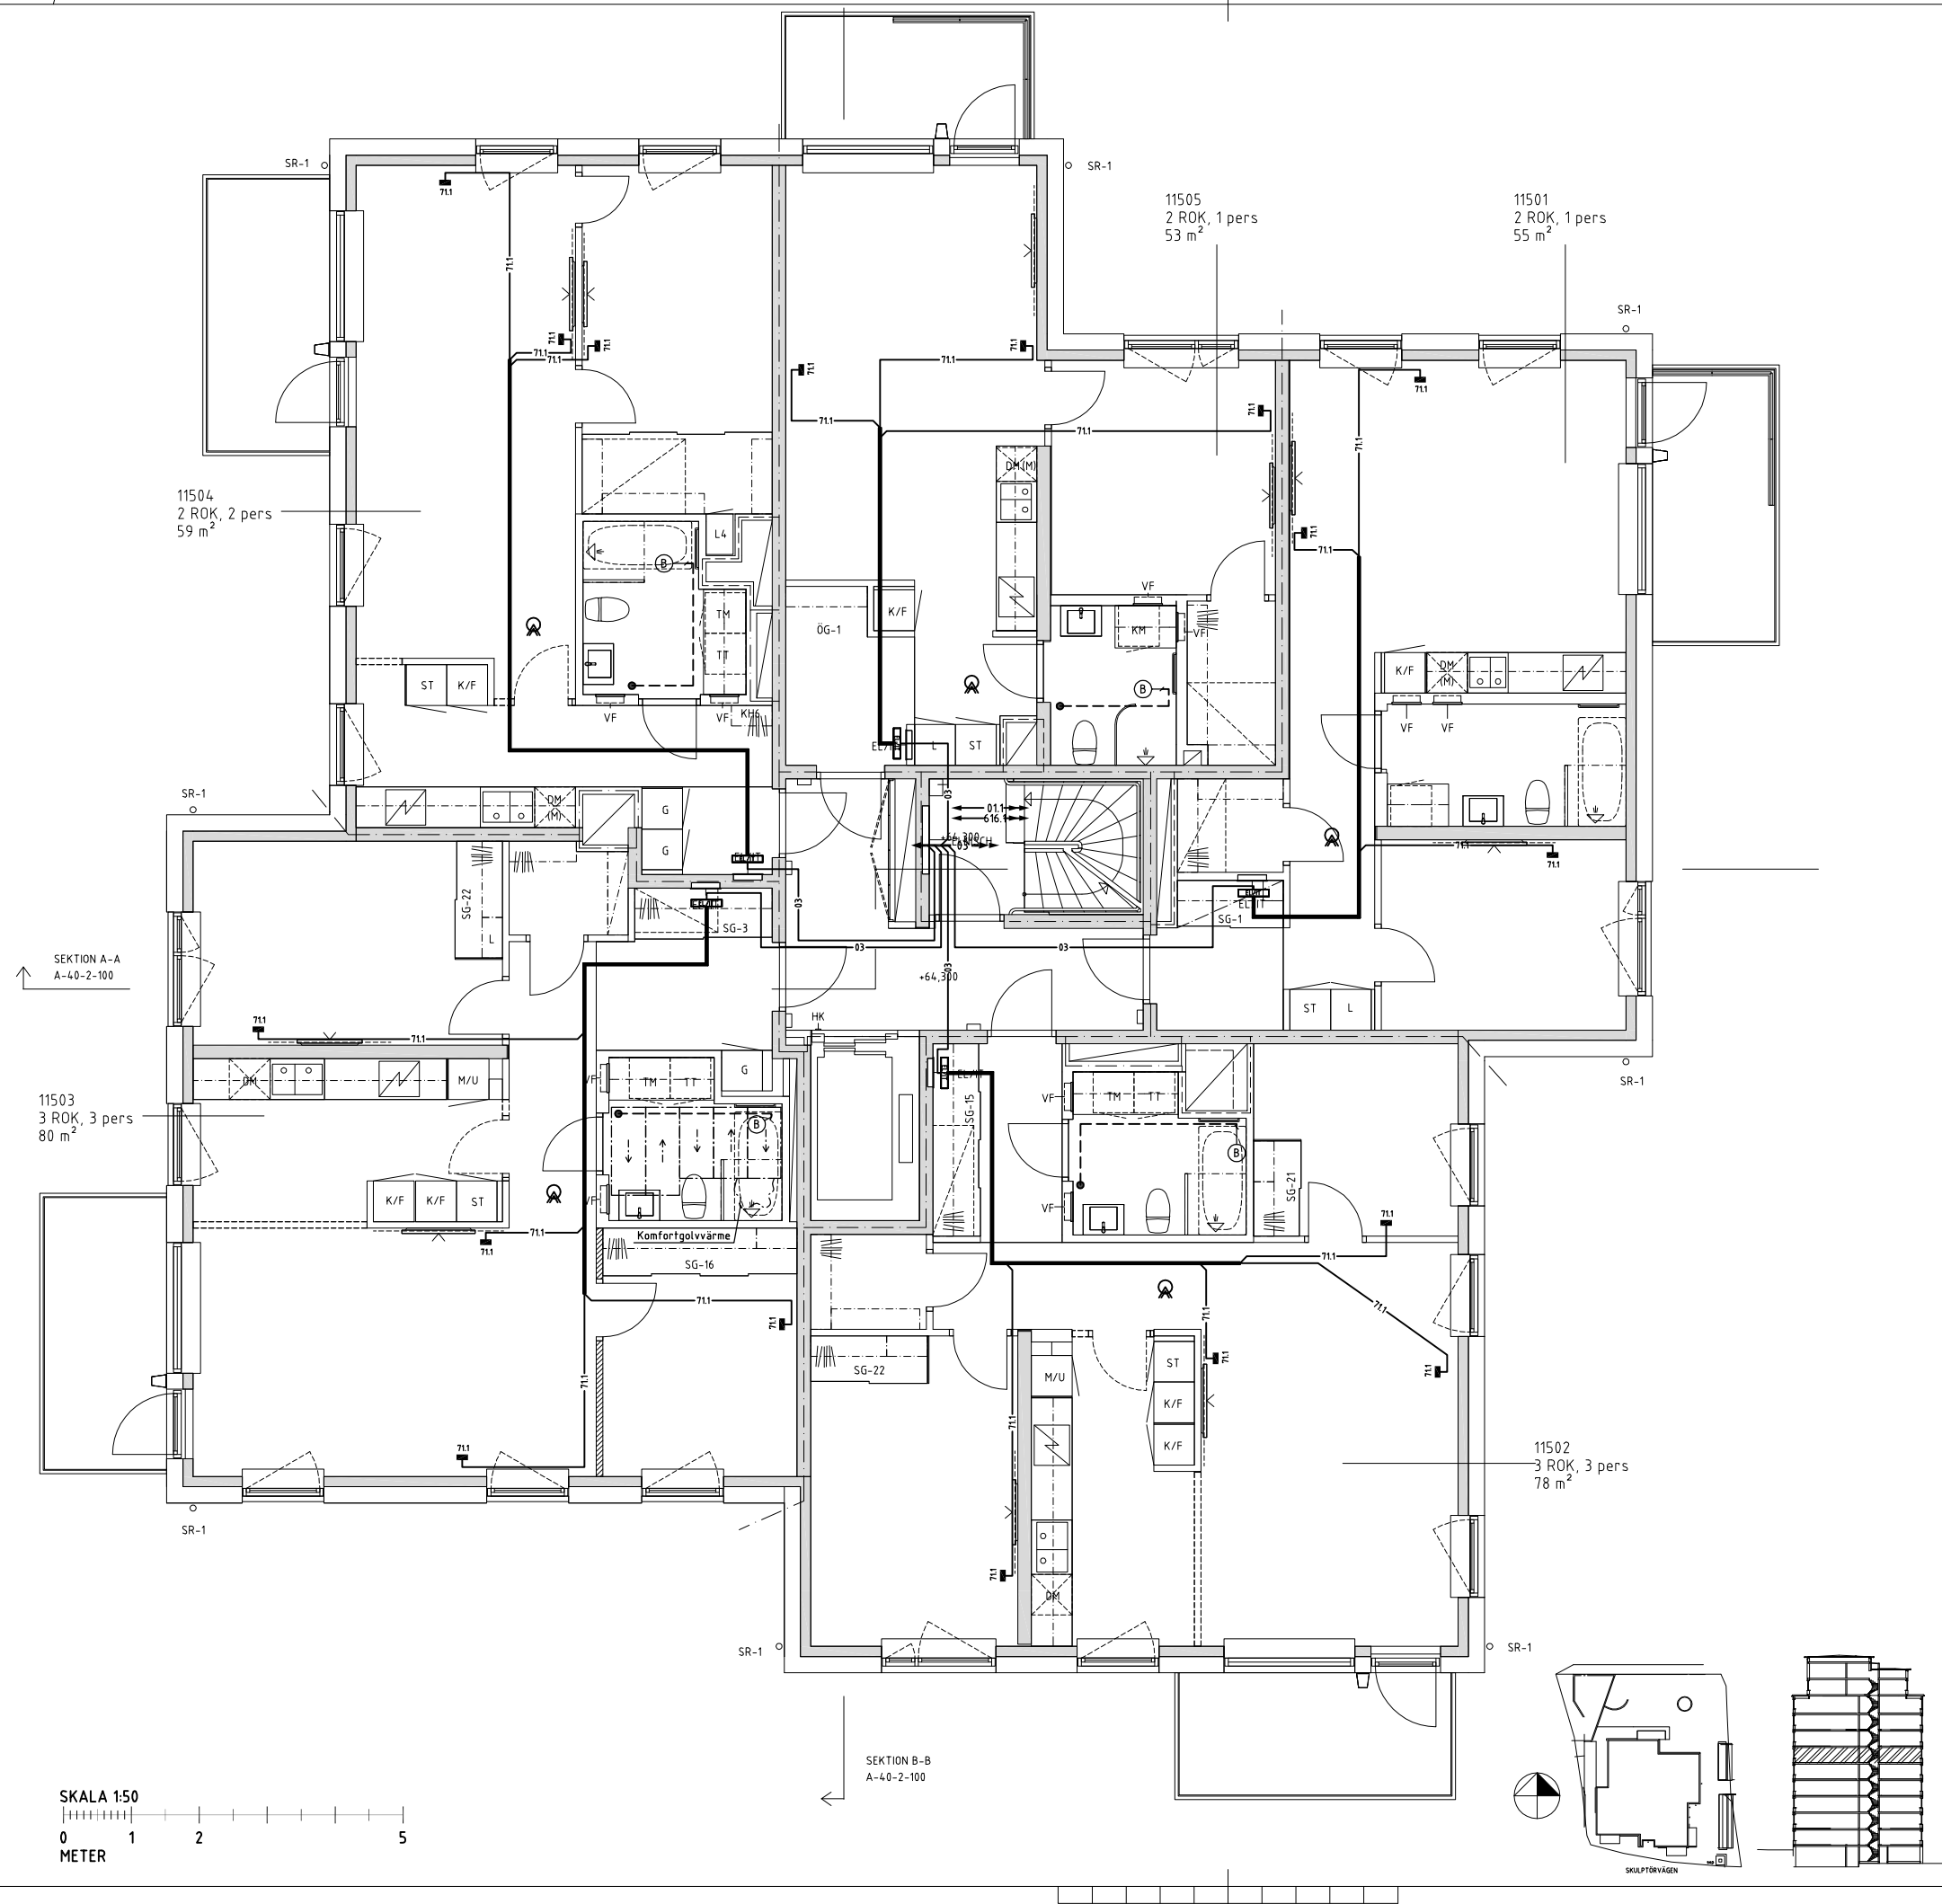

RELATIONSHANDLING				REV	ANT	ÄNDRINGEN AVSER	SIGN	DATUM
 J&H Elteknik Bergsgårdsrumsgatan 5 752 23 Uppsala info@jthelek.se				 Box 6048, 171 06 SOLNA, Landsvägen 50 A, SUNDBYBERG				
☐ A ERSEÅS ARKITEKTER AB 08-556 939 00 ☐ K WSP SVERIGE AB 010-722 50 50 ☒ E J&H ELTEKNIK HB (18)-470 60 50 ☐ V INSTRÅ AB 08-615 68 10 ☐ L NOVA MARK AB 08-556 00 900				SÖDERTERRASSEN JOHANNESHÖV				
PLAN 15 KANALISATION & TELE				A3 1:100 SKALA A1 1:50				
RITAD KONSTRUERAD HJ		HANDELAGGARE HJ		ARBETSNUMMER 15242		RITNINGSNUMMER E-64.1-0150		
DATUM 2018-07-03		ANSVARIG Mårten Jansson		KOD TYP POS		REV -		

SE RITNING: E-60.0-001

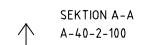

SKALA 1:50




RELATIONSHANDLING

	J&H Elteknik Bergströmsgatan 5 753 23 Uppsala info@jelteknik.se		
	Box 6048, 171 06 SOLNA Landsvägen 50 A, SUNDBYBERG		
☐ A ERSËUS ARKITEKTER AB ☐ K WSP SVERIGE AB ☒ E J&H ELTEKNIK HB ☐ V INSTRÅ AB ☐ L NOVA MARK AB	08-556 939 00 010-722 50 50 018-470 60 50 08-615 68 10 08-556 00 900	SÖDERTERRASSEN JOHANNESHÖV	
RITAD KONSTRUERAD MJ		HÄNDLÄGGARE MJ	ARBETSNUMMER 15242
DATUM 2018-07-03		ANSVARG Mårten Jansson	
KOD TYP POS		RITINGSNUMMER	REV E-64.1-0160 -




RELATIONSHANDLING				REV	ANT	ÄNDRINGEN AVSER	SDI	DATUM
 J&H Elteknik Bergsjöstrångsgatan 5 753 23 Uppsala info@jheteknik.se				 Box 6048, 171 06 SOLNA Landsvägen 50 A, SUNDBYBERG				
☐ A ERSÉUS ARKITEKTER AB 08-556 939 00 ☐ K WSP SVERIGE AB 010-722 50 00 ☒ E J&H ELTEKNIK HB 018-470 60 50 ☐ V INSTRÅ AB 08-615 68 10 ☐ L NOVA MARK AB 08-556 00 900				SÖDERTERRASSEN JOHANNESHÖV				
RITAD KONSTRUERAD MJ MJ				PLAN 17 KANALISATION & TELE				
DATUM 2018-07-03				ANSVARIG Mårten Jansson				
ARBETSNUMMER 15242				KOD TYP POS RITINGSNUMMER E-64.1-0170				
				SKALA A3 1:100 A1 1:50				
				REV				

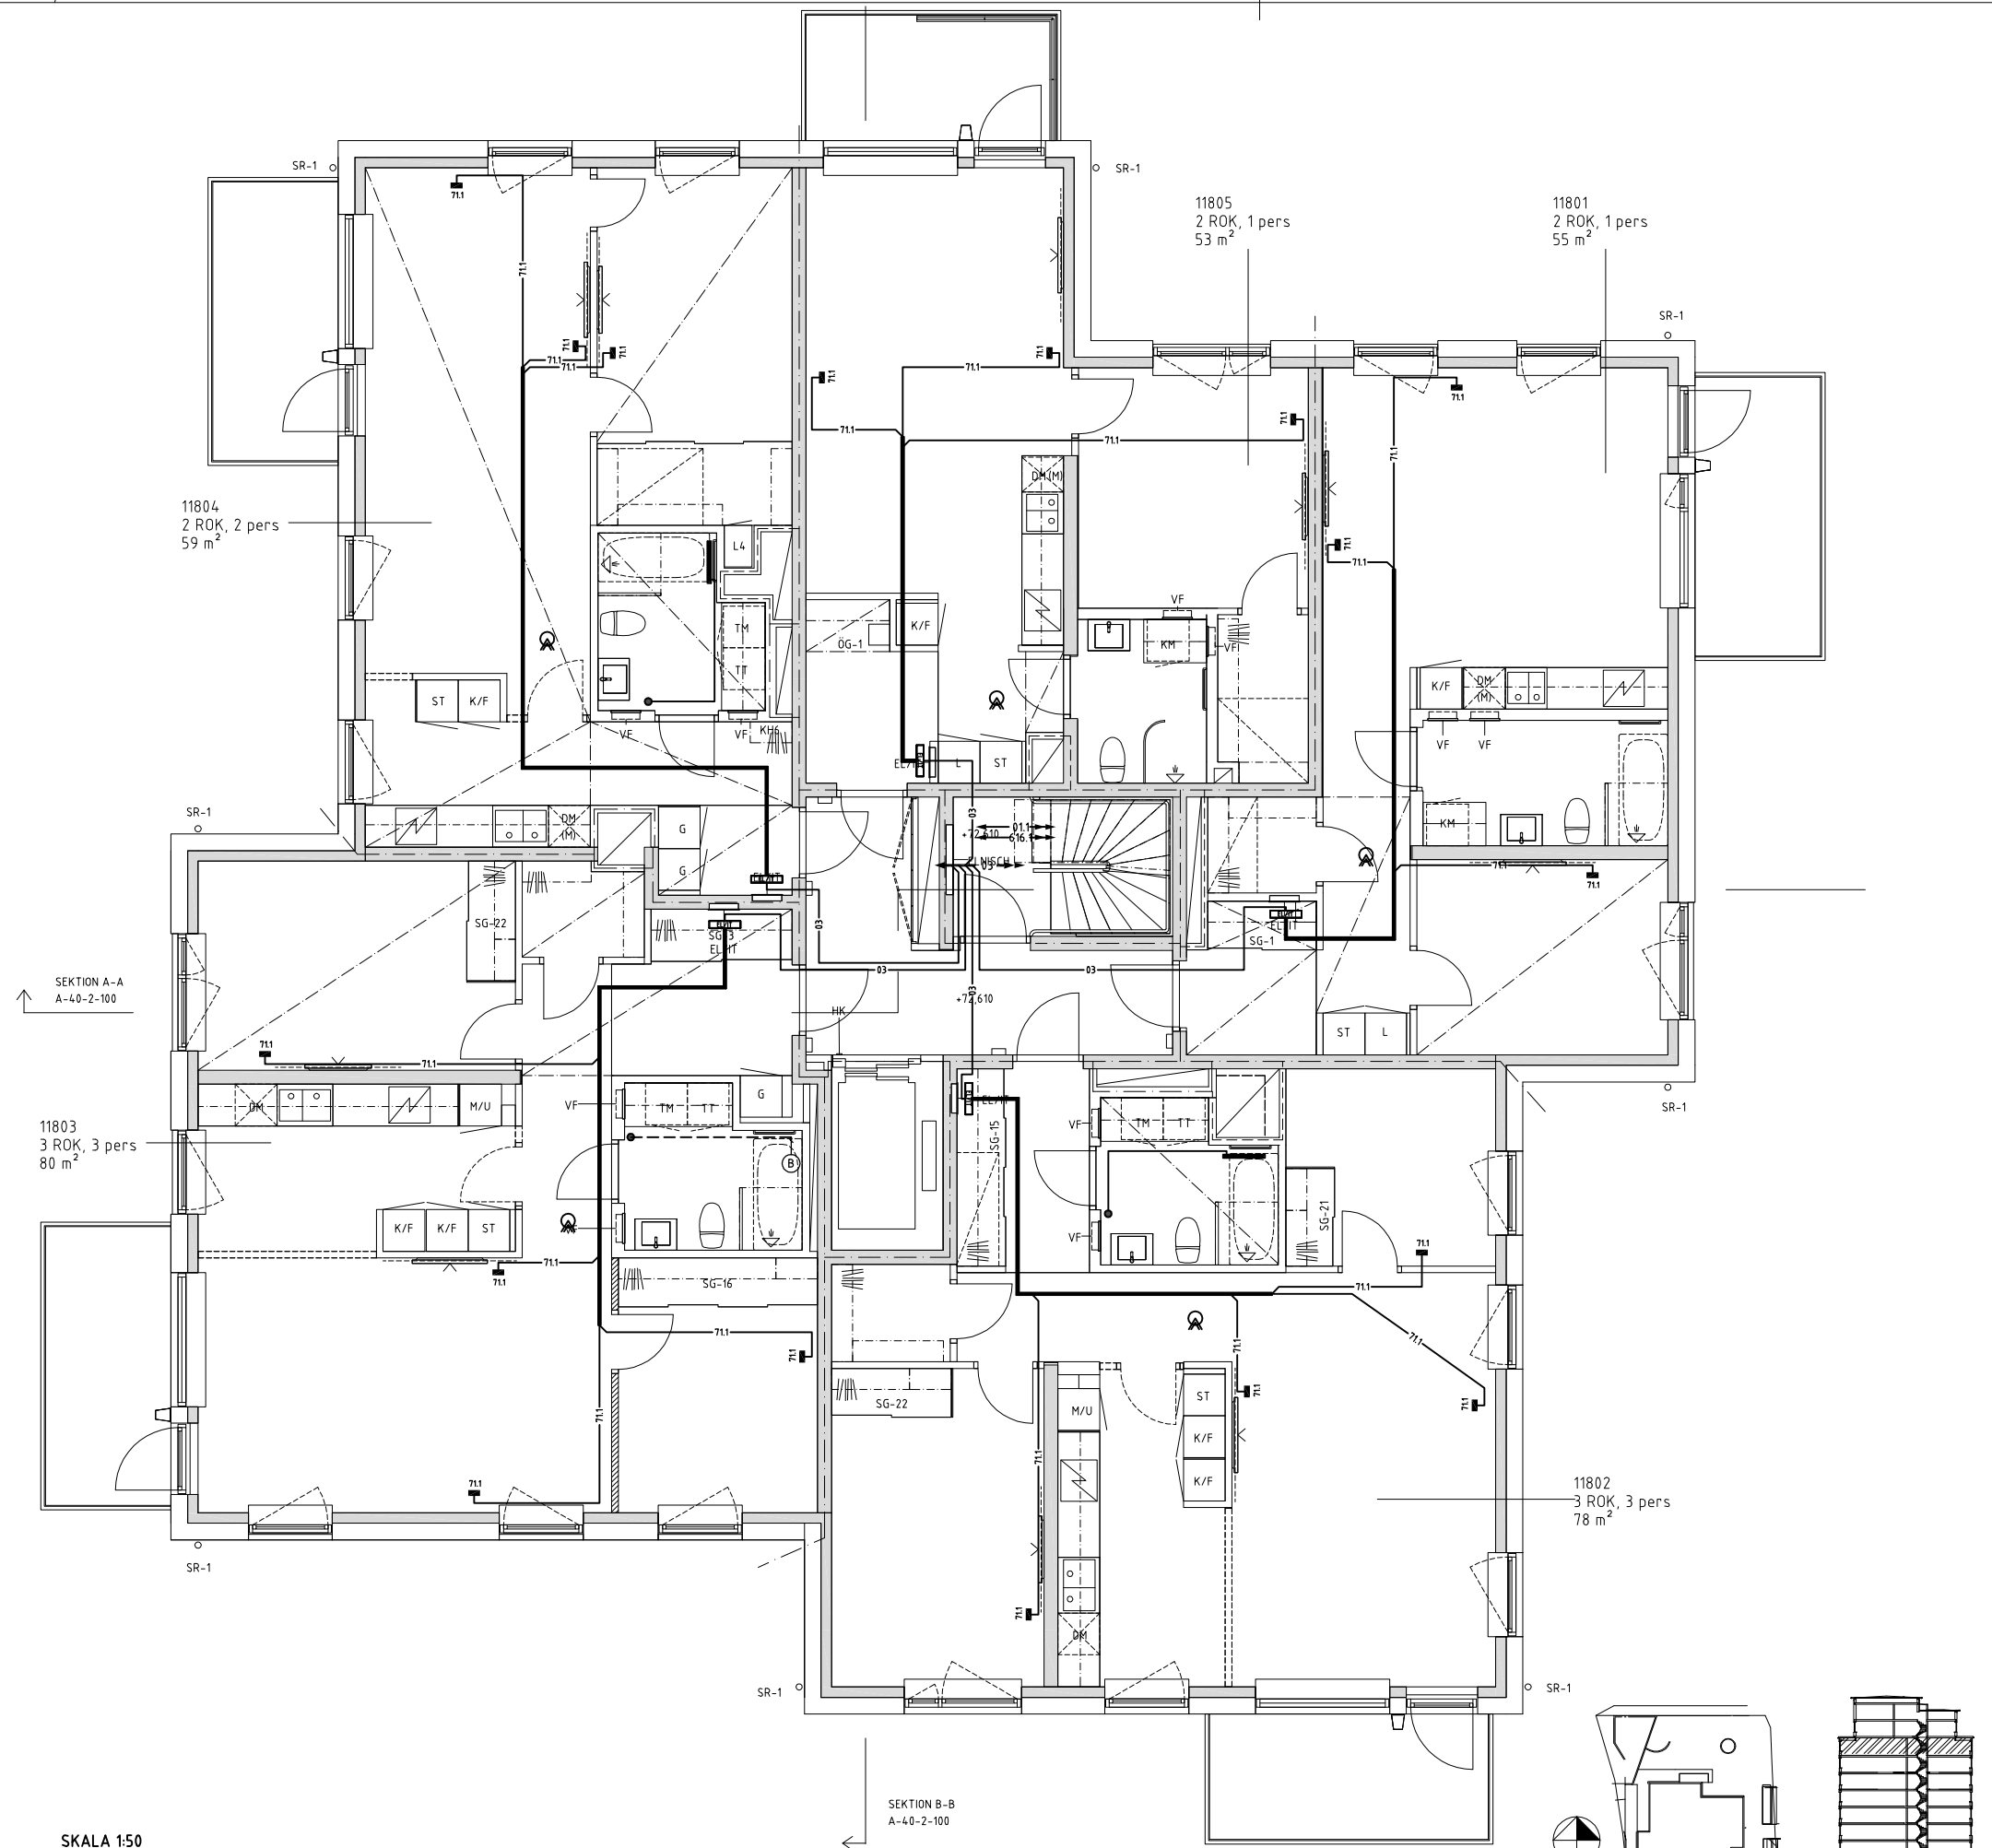


SEKTION A-A
A-40-2-100


SEKTION B-B
A-40-2-100

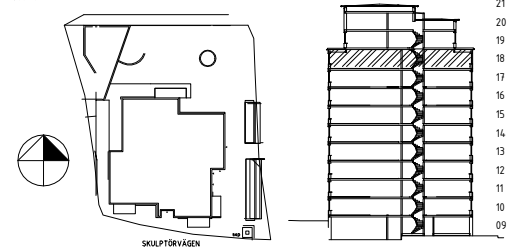

RELATIONSHANDLING				REV	ANT	ÄNDRINGEN AVSER	SDN	DATUM		
 J&H Elteknik Bergsbrunnsgatan 5 753 23 Uppsala info@jeh.se				 Box 6048, 171 06 SOLNA Landsvägen 50 A, SUNDBYBERG						
☐ A ERSÉUS ARKITEKTER AB ☐ K WSP SVERIGE AB ☒ E J&H ELTEKNIK HB ☐ V INSTRÅ AB ☐ L NOVA MARK AB 08-556 939 00 010-722 50 50 018-470 60 50 08-615 68 10 08-556 00 900				SÖDERTERRASSEN JOHANNESHÖV						
PLAN 18 KANALISATION & TELE				A3 1:100 SKALA A1 1:50						
RITAD KONSTRUERAD MJ		HANDLAGGARE MJ	ARBETSNUMMER 15242	KOD TYP POS		RITINGSNUMMER		REV		
DATUM 2018-07-03		ANSVARIG Mårten Jansson				E-64.1-0180		-		

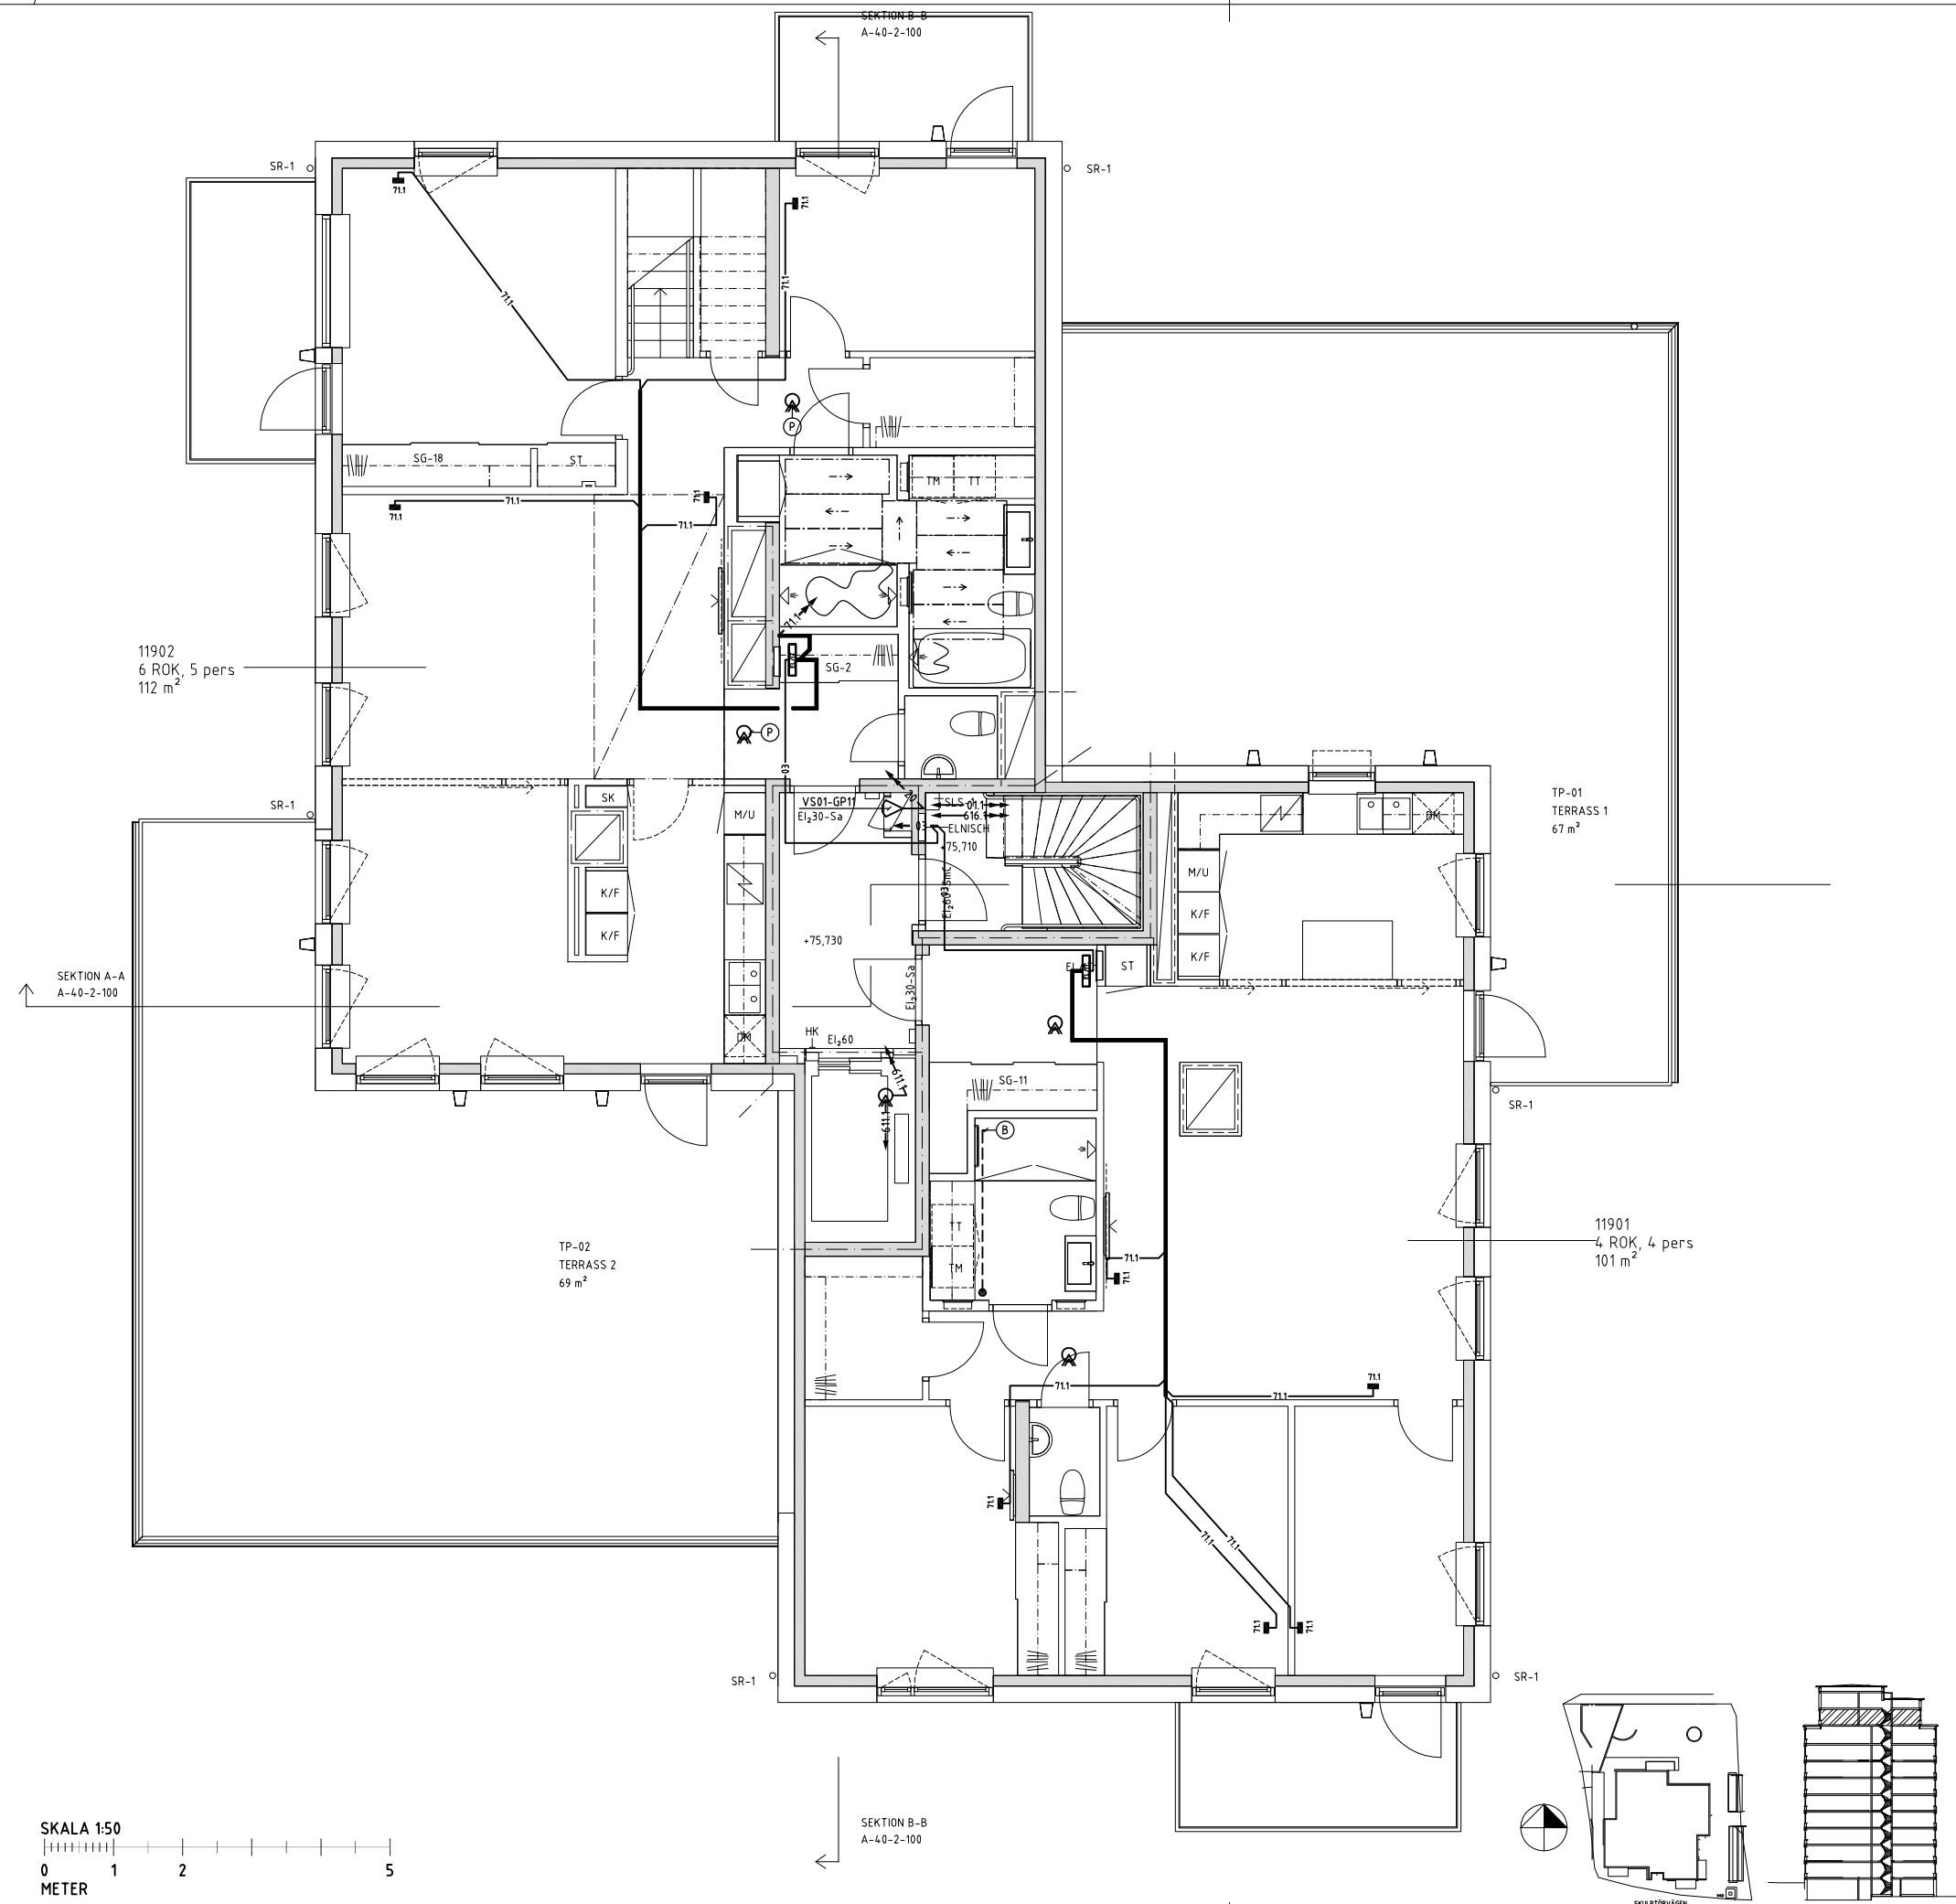


RELATIONSHANDLING			REV	ANT	ÄNDRINGEN AVSER	SÖK	DATUM
 J&H El&Eteknik Bergsbrunnsgatan 5 752 23 Uppsala info@jheteknik.se			 Box 6048, 171 06 SOLNA Landsvägen 50 A, SUNDBYBERG				
☐ A ERSËVS ARKITEKTER AB 08-556 939 00 ☐ K WSP SVERIGE AB 010-722 50 50 ☒ E J&H ELETEKNIK HB 018-470 60 50 ☐ V INSTRÅ AB 08-615 68 10 ☐ L NOVA MARK AB 08-556 00 900			SÖDERTERRASSEN JOHANNESHÖV				
RITAD KONSTRUERAD MJ			HANDLÄGGARE MJ		ARBETSNUMMER 15242		
DATUM 2018-07-03			ANSVARIG Mårten Jansson		PLAN 19 KANALISATION & TELE A3 1:100 SKALA A1 1:50		
KOD TYP POS			RITNINGSNUMMER		REV		
E-64.1-0190			1		-		

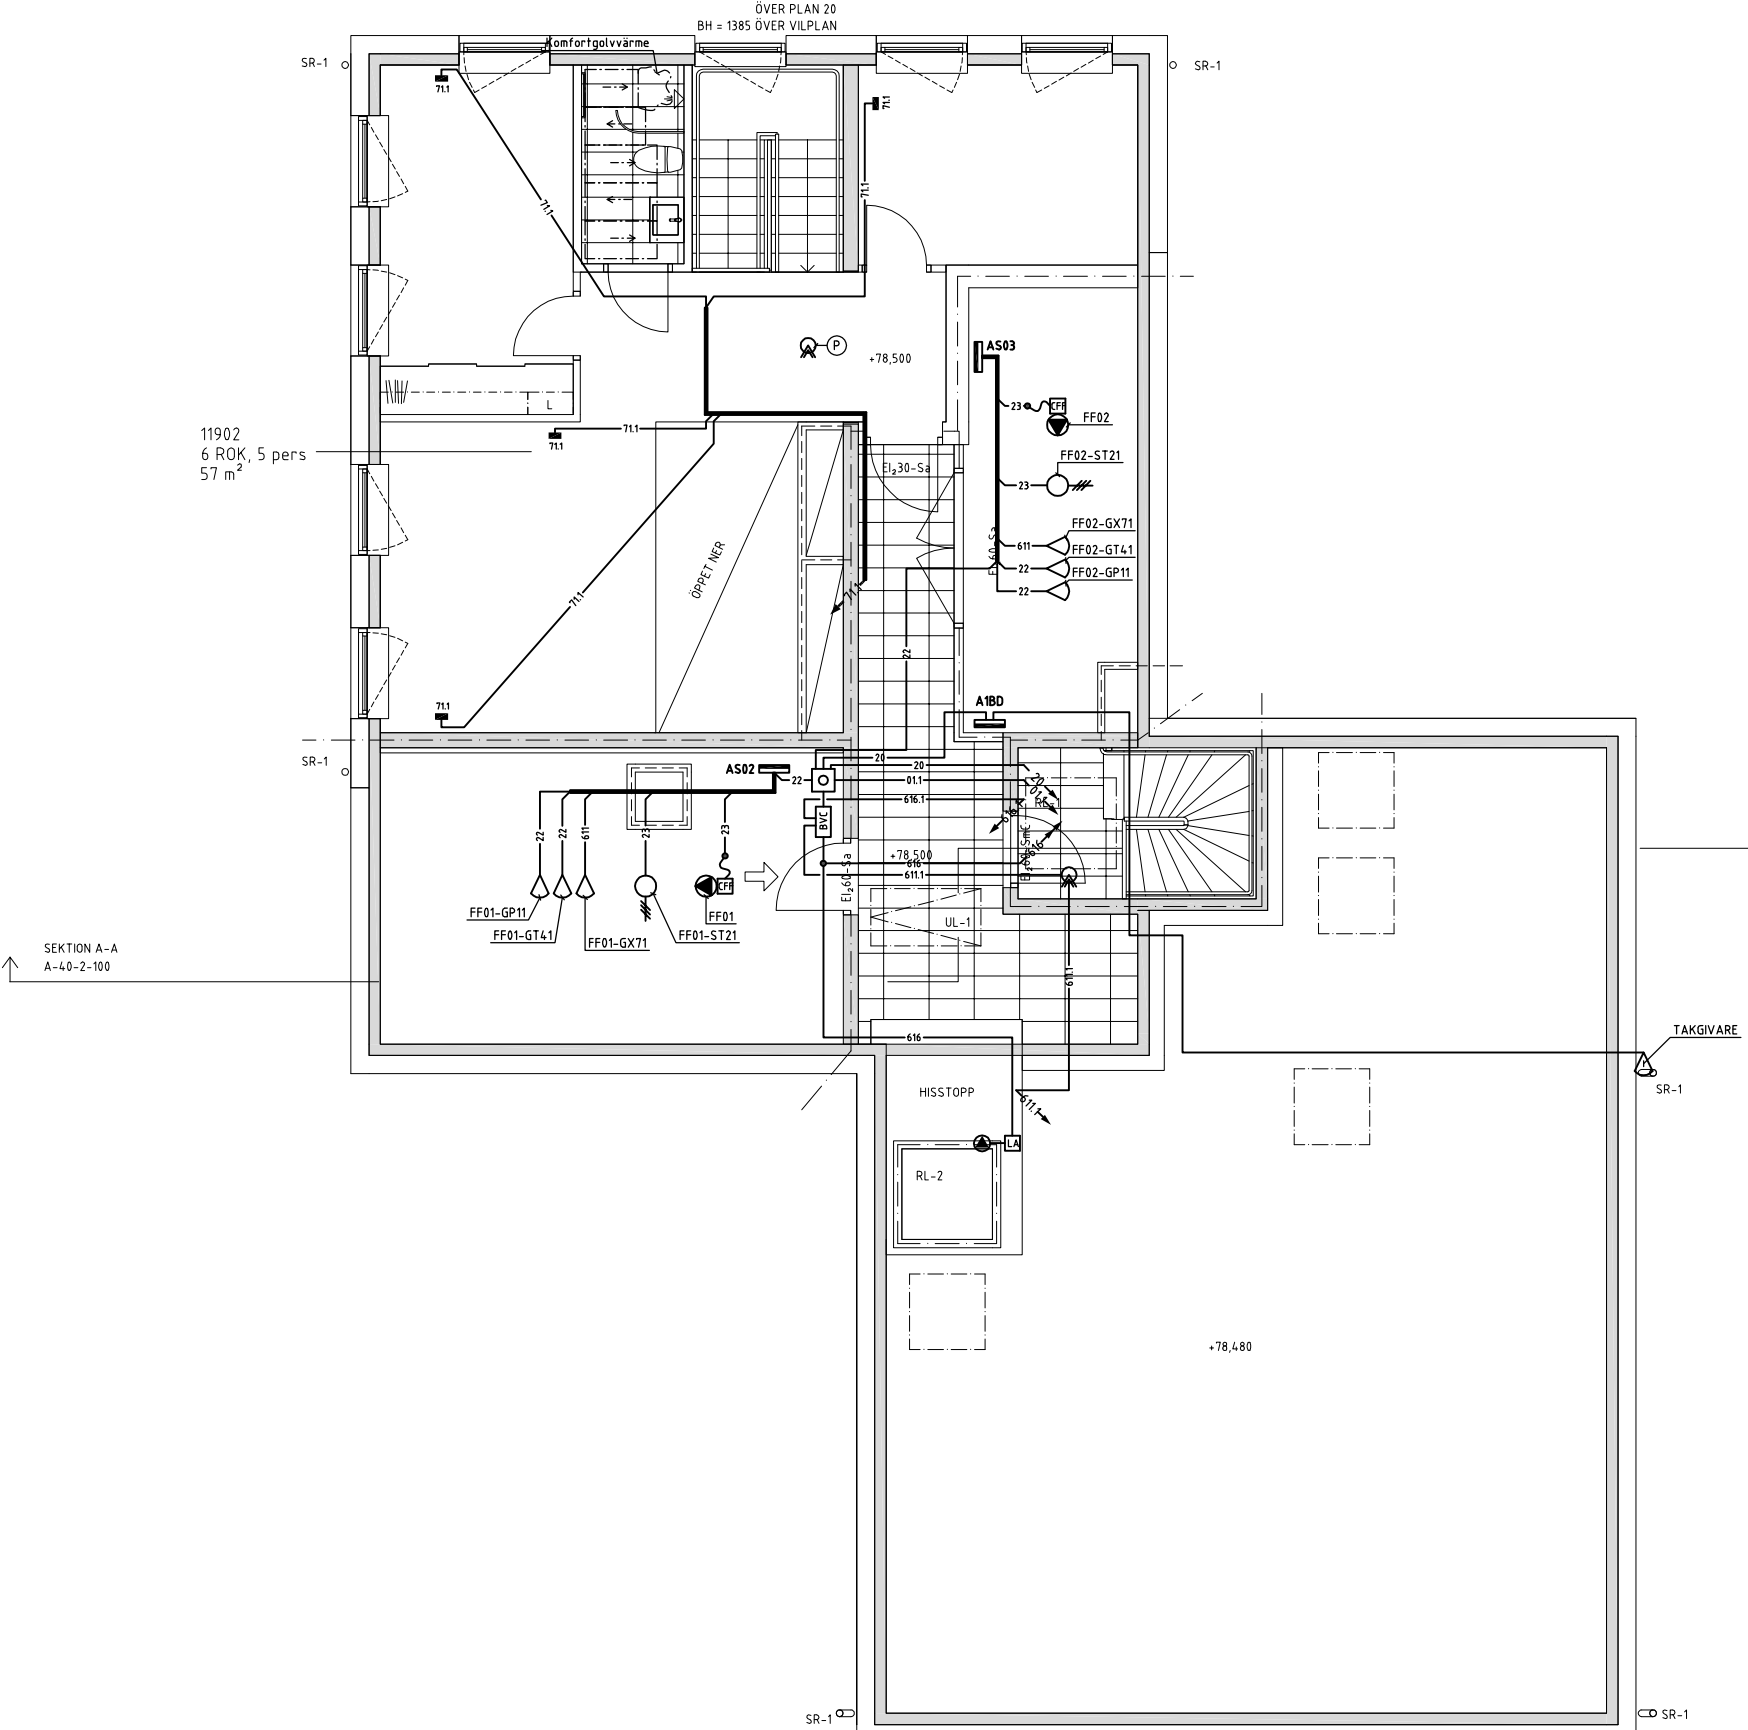


SEKTION A-A
A-40-2-100

SEKTION B-B
A-40-2-100

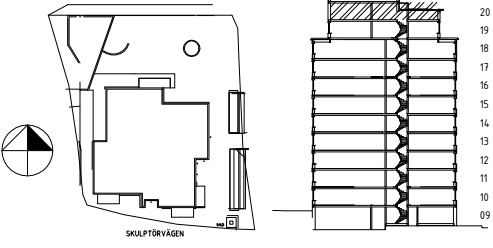


RELATIONSHANDLING				REV	ANT	ÄNDRINGEN AVSER	SDN	DATUM
 J&H Elteknik Bergslagsrumärgatan 5 753 24 Uppsala info@jthelektrik.se				 Box 6048, 171 06 SOLNA Landsvägen 50 A, SUNDBYBERG				
☐ A ERSEUS ARKITEKT AB ☐ K WSP SVERIGE AB ☒ E J&H ELTEKNIK HB ☐ V INSTRÅ AB ☐ L NOVA MARK AB 08-556 939 00 010-722 50 00 018-470 60 50 08-615 68 10 08-556 00 900				SÖDERTERRASSEN JOHANNESHÖV				
RITAD KONSTRUERAD MJ HANDLAGGARE MJ ARBETSNUMMER 15242				PLAN 20 KANALISATION & TELE A3 1:100 SKALA A1 1:50				
DATUM 2018-07-03		ANSVARIG Mårten Jansson		KOD TYP POS		RITINGSNUMMER E-64.1-0200		REV -

SE RITNING: E-60.0-001

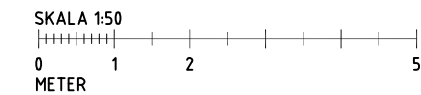

RELATIONSHANDLING				REV	ANT	ÄNDRINGEN AVSER	SIGN	DATUM
 J&H Elteknik Bergsbrunnsgatan 5 752 23 Uppsala info@jelteknik.se				 Box 6048, 171 06 SOLNA, Landsväg 50 A, SUNDRYBERG				
☐ A ERSEUS ARKITEKTER AB 08-556 939 00 ☐ K WSP SVERIGE AB 010-722 50 50 ☒ E J&H ELTEKNIK HB 018-470 60 50 ☐ V INSTRÅ AB 08-615 68 10 ☐ L NOVA MARK AB 08-556 00 900				SÖDERTERRASSEN JOHANNESHÖV				
RITAD KONSTRUERAD HJ HJ				HANDLÖGARE HJ		ARBETSNUMMER 15242		A3 1:100 SKALA A1 1:50
DATUM 2018-07-03				ANVÄRARE Mårten Jansson		RITNINGSNUMMER E-64.1-0210		REV -

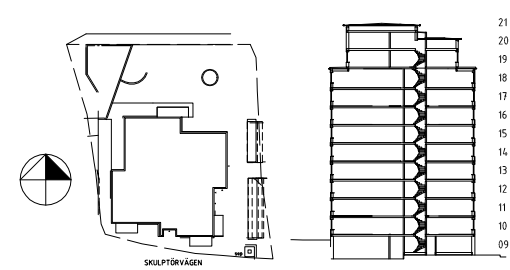

- 011 - ELAQBY 10x2x0,5
- 012 - ELAQBY 20x2x0,5
- 013 - ELAQBY 30x2x0,5
- 20 - ELQXB 1x4x0,5
- 21 - ELQXB 4x2x0,5
- 22 - ELAKY 2x2x0,6
- 611 - EQQR 2x1 (RÖD)
- 611.1 - ALSECURE PLUS TEL 2x0,9
- 616 - EKK 3G1,5
- 616.1 - FIRETUF 4x2x0,75
- 616.2 - AFUMEX 2x1,5

DÄR ANNAT EJ ANGES GÄLLER FÖR
LEDNINGAR: EKKX 1x4x0,5

RELATIONSHANDLING



RELATIONSHANDLING			REV	ANT	ÄNDRINGEN AVSEER	SKÖN	DATUM
 J&H Elteknik Bergsbrunnsgatan 5 715 21 Västerås info@jheteknik.se			Borätt Box 6048, 171 06 SOLNA Landsvägen 50 A, SUNDBYBERG				
☐ A ERSEUS ARKITEKTER AB 08-556 939 00 ☐ K WSP SVERIGE AB 010-722 50 00 ☒ E J&H ELTEKNIK HB 018-470 60 50 ☐ V INSTRÅ AB 08-615 68 10 ☐ L NOVA MARK AB 08-556 00 900			SÖDERTERRASSEN JOHANNESHÖV				
RITAD KONSTRUERAD MJ			HANDELAGGARE MJ		ARBETSNUMMER 15242		
DATUM 2018-06-26			ANSVARIG Mårten Jansson		ÖVERSIKTSRITNING 01-NÄT		
			KOD TYP POS		RITINGSNUMMER E-64-8-001		
					A3 - SKALA A1 -		
					REV		

FÖRKLARINGAR

-  KOPPLINGSSTATIV
-  IT-CENTRAL I LGH
-  RJ-45 UTTAG I AS01
-  KAT 5E KABEL 4x2x0,5
-  SINGELMODEFIBER

FÖRESKRIFTER


HÄNVISNINGAR

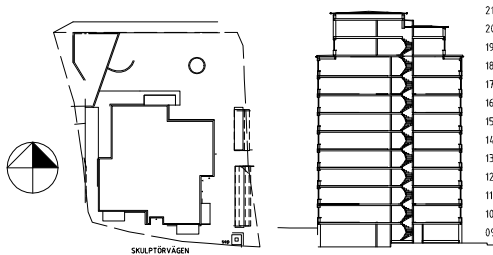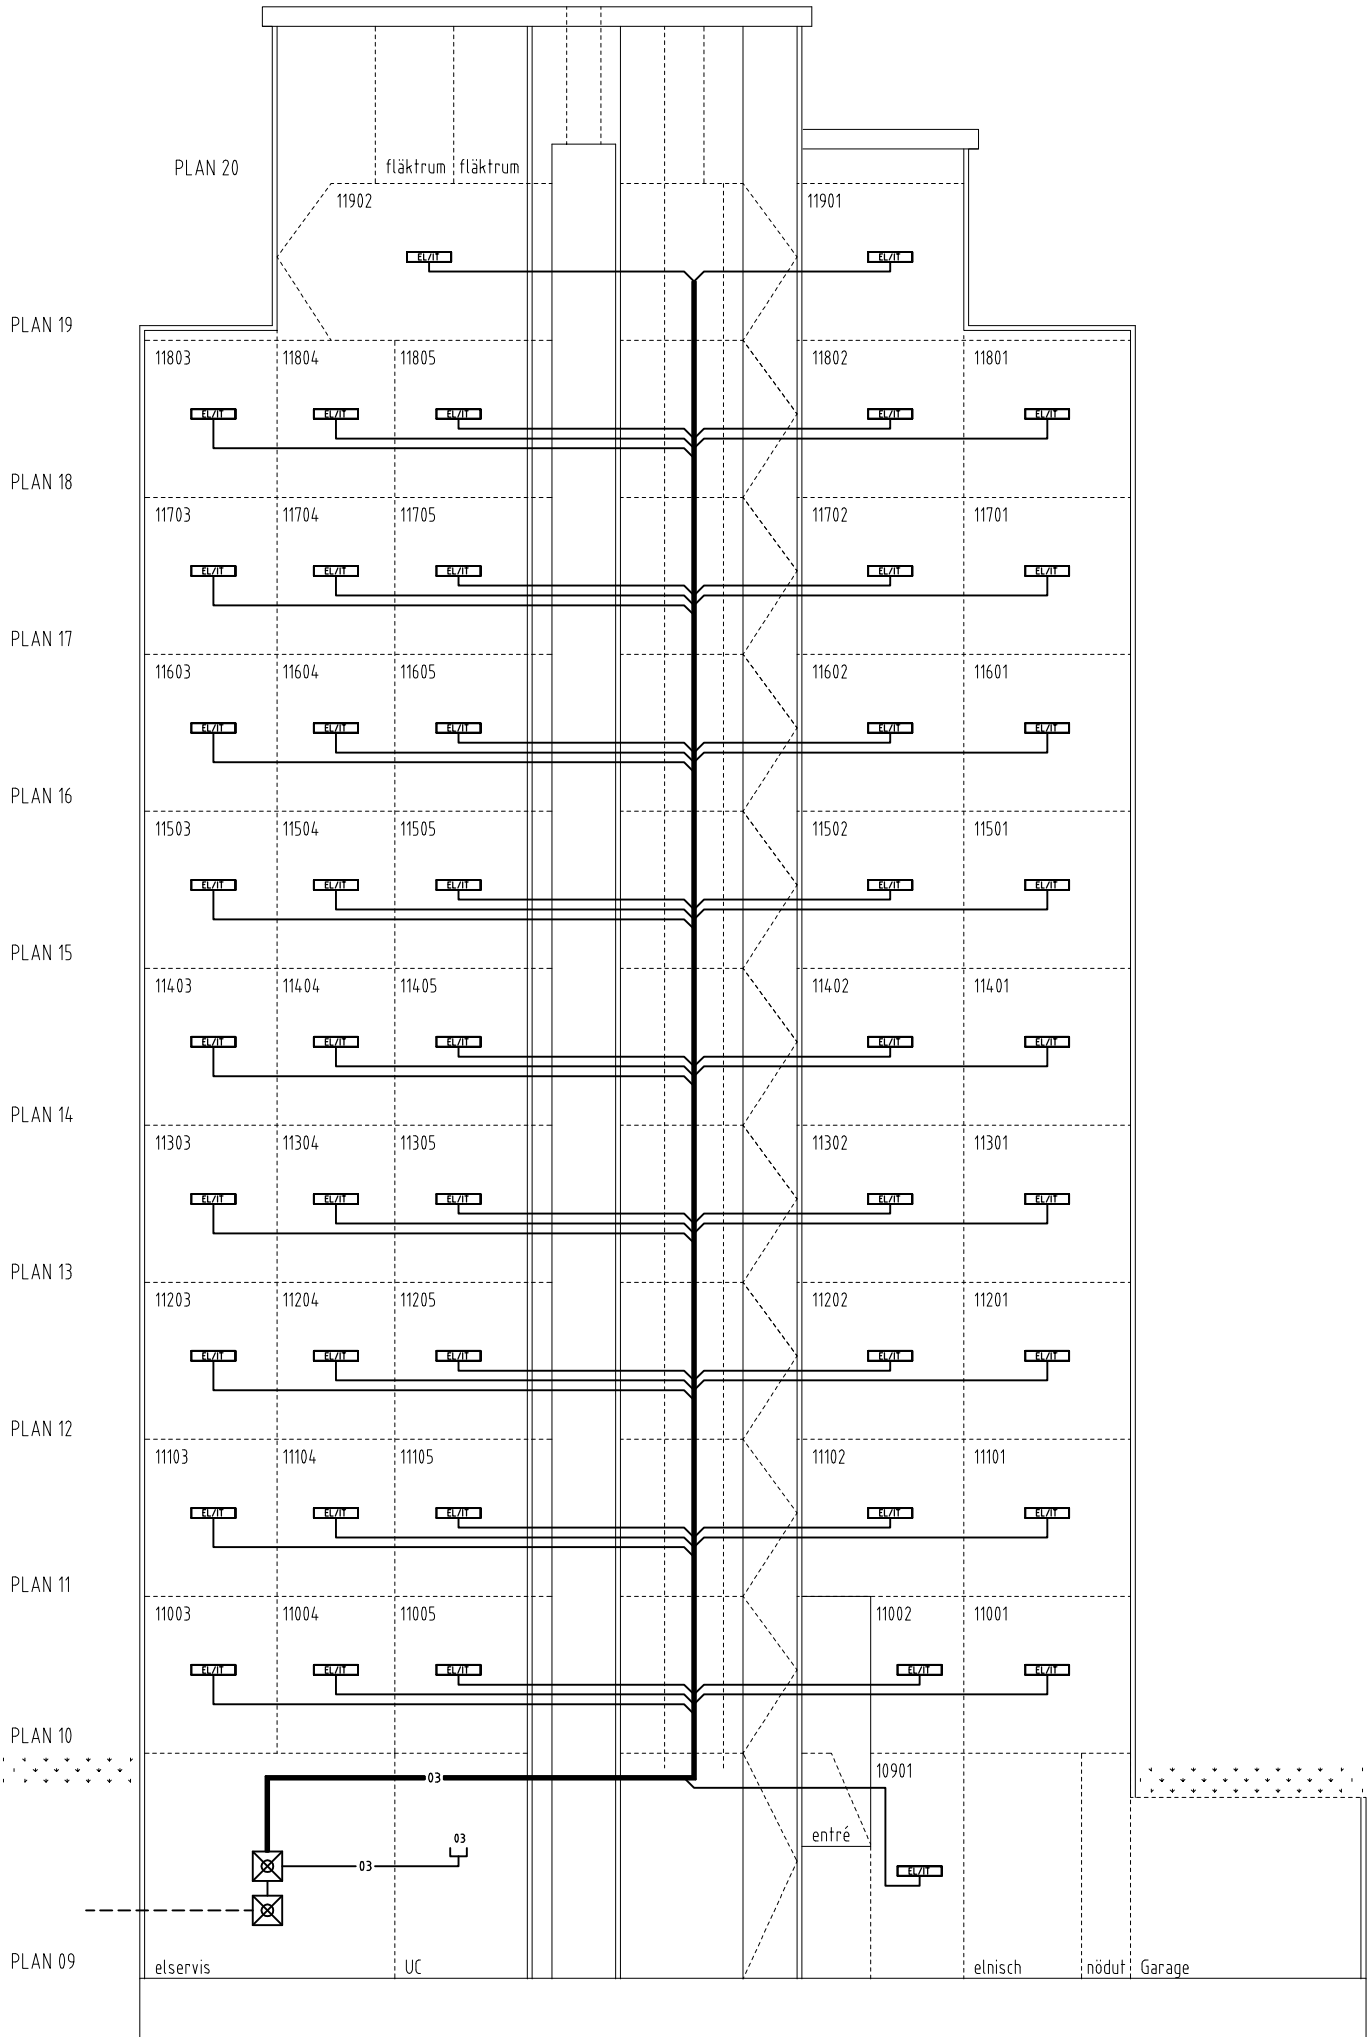

RELATIONSHANDLING		REV	ANT	ÄNDRINGEN AVSER	SDN	DATUM
 J&H Elteknik Bergströmmsgatan 5 753 23 Uppsala info@jheteknik.se		 Box 6048, 171 06 SOLNA Landsvägen 50 A, SUNDBYBERG				
☐ A ERSÉUS ARKITEKTER AB 08-556 939 00		SÖDERTERRASSEN JOHANNESHÖV				
☐ K WSP SVERIGE AB 010-722 50 00						
☐ E J&H ELTEKNIK HB 018-470 60 50						
☐ V INSTRÅ AB 08-615 68 10						
☐ L NOVA MARK AB 08-556 00 900						
RITAD KONSTRUERAD		HANDLÄGGARE		ARBETSNUMMER		
MJ		MJ		15242		
DATUM		ANSVARIG		IT-NÄT		
2018-06-26		Mårten Jansson		A3 - SKALA A1 -		
		KOD TYP POS		RITINGSNUMMER		REV
				E-64.8-002		-

APS RS485/ETHERNET-ÖMVÄNDLARE
K KODLÅS
PS NÄTAGGREGAT
 - 28 - FLQQRB 2x1,5+2x0,5


HÄNVISNINGAR

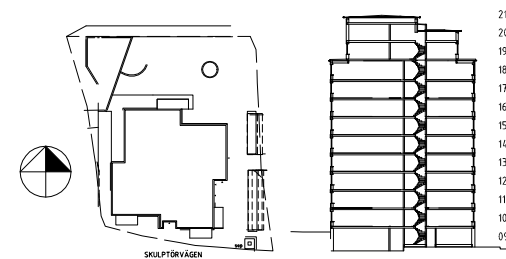

RELATIONSHANDLING			REV	ANT	ANDRINGSÄNDR	SIDN	DATUM
 J&H Elteknik Bergsömningsgatan 5 753 24 Västerås info@jelteknik.se			 Box 6048, 171 06 SOLNA Landsvägen 50 A, SUNDBYBERG				
□ A ERSÉUS ARKITEKTER AB 08-556 939 00 □ K WSP SVERIGE AB 010-722 50 00 □ E J&H ELTEKNIK HB 018-470 60 50 □ V INSTRÅ AB 08-615 68 10 □ L NOVA MARK AB 08-556 00 900			SÖDERTERRASSEN JOHANNESHÖV				
RITAD KONSTRUERAD MJ MJ			ARBETSNUMMER 15242		A3 - SKALA A1 -		
DATUM 2018-06-26			ANSVARIG Mårten Jansson		RITNINGNUMMER E-64.8-003		REV -

FÖRKLARINGAR
FÖRESKRIFTER
HÄNVISNINGAR


SE RITNING: E-60.0-001

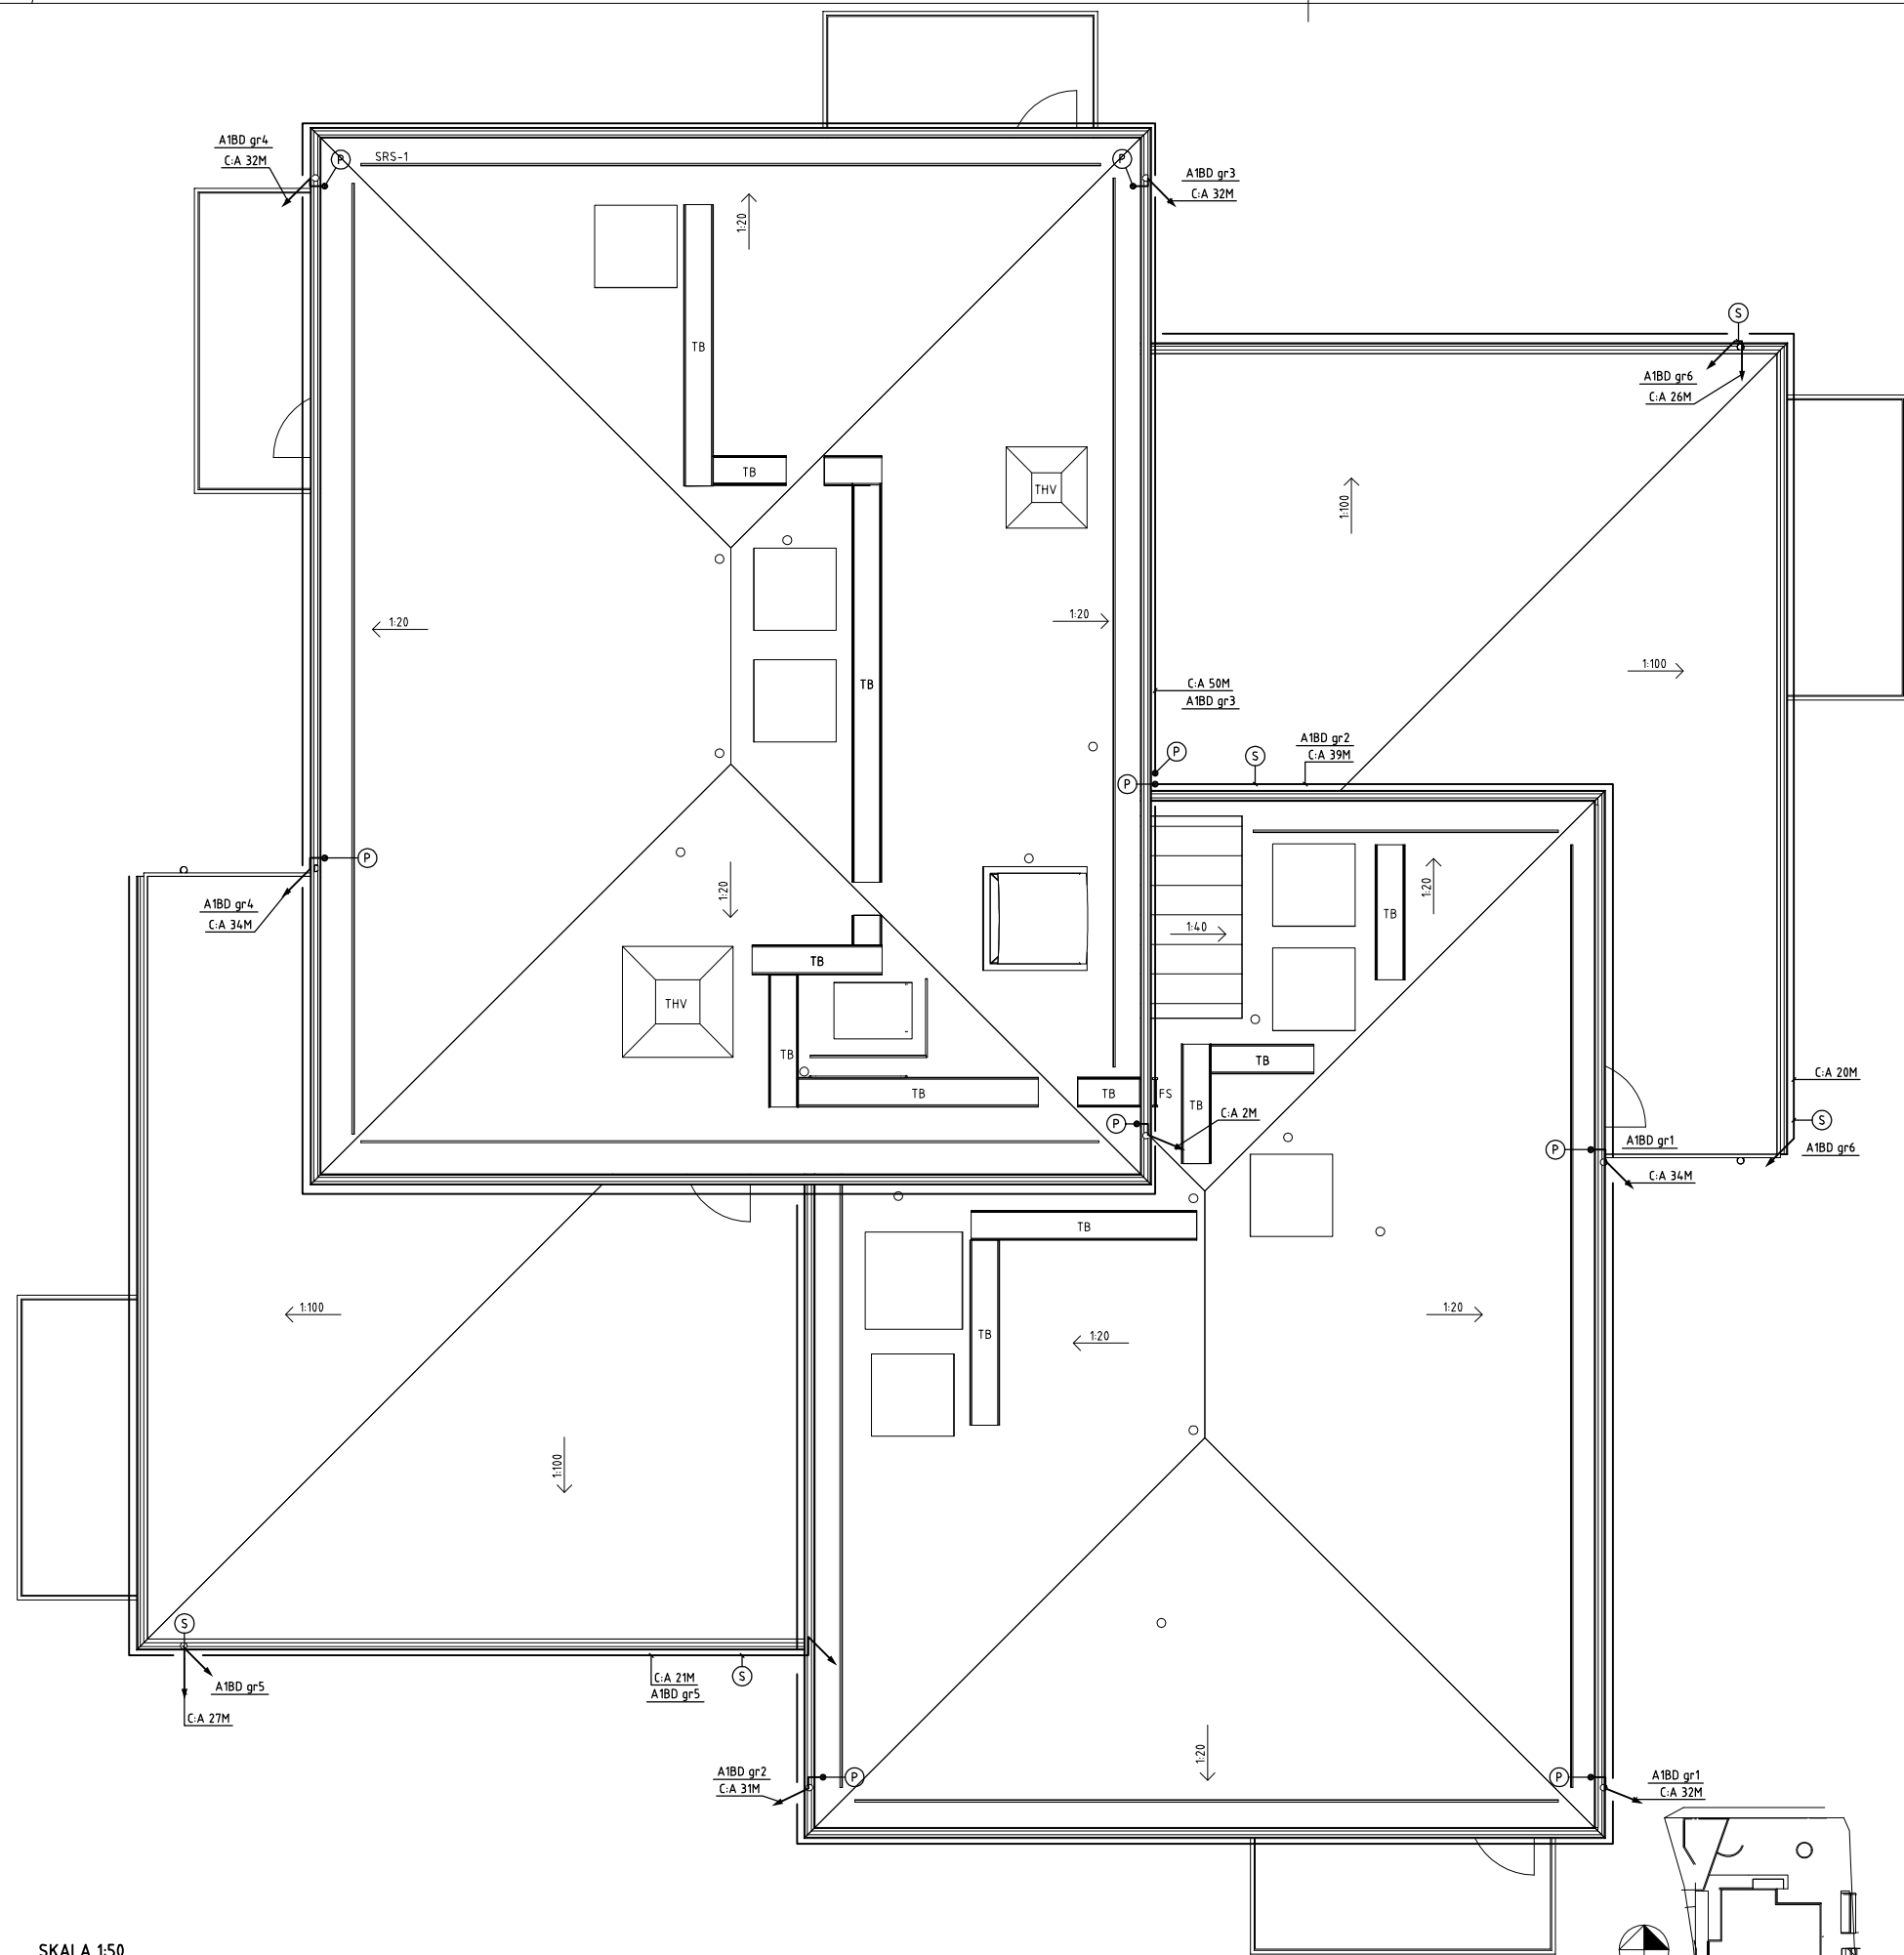


SKALA 1:50

0 1 2 5

METER

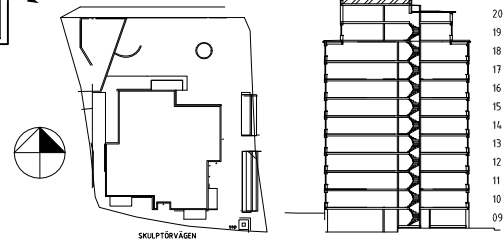

RELATIONSHANDLING			REV	ANT	ÄNDRINGEN AVSER	SIDAN	DATUM
 J&H Elteknik Bergsjöbrunnagatan 5 732 23 Uppsala info@jehelteknik.se			 Box 6048, 171 06 SÖLNA Landsvägen 50 A, SUNDBYBERG				
☐ A ERSËVS ARKITEKTER AB 08-556 939 00 ☐ K WSP SVERIGE AB 010-722 50 00 ☒ E J&H ELTEKNIK HB 018-470 60 50 ☐ V INSTRÅ AB 08-615 68 10 ☐ L NOVA MARK AB 08-556 00 900			SÖDERTERRASSEN JOHANNESHÖV				
RITAD KONSTRUERAD MJ MJ			HANDLÄGGARE MJ		ARBETSNUMMER 15242		
DATUM 2018-06-26			ANSVARIG Mårten Jansson		TAKPLAN VÄRMEKABELANLÄGGNING		
			KOD TYP POS		RITNINGSNUMMER E-65.1-0220		REV -
					A3 1:100 SKALA A1 1:50		

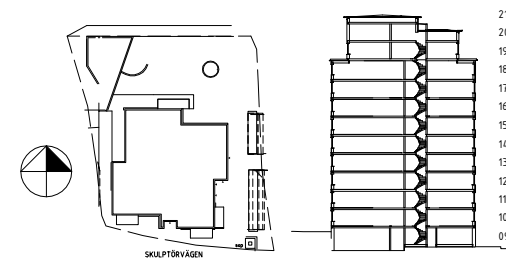

RELATIONSHANDLING				REV	ANT	ÄNDRINGEN AVSER	SIGN	TATUM
 J&H Elteknik Bergströmsgatan 5 753 23 Uppsala info@jyheteknik.se				 Box 6048, 171 06 SOLNA, Landsvägen 50 A, SUNDRYBERG				
☐ A ERSËS ARKITEKTER AB 08-556 939 00 ☐ K WSP SVERIGE AB 010-722 50 50 ☒ E J&H ELTEKNIK HB 018-470 60 50 ☐ V INSTRÅ AB 08-615 68 10 ☐ L NOVA MARK AB 08-556 00 900				SÖDERTERRASSEN JOHANNESHÖV				
RITAD KONSTRUERAD MJ				HANDLÄGGARE MJ		ARBETSNUMMER 15242		A3 - SKALA A1 -
DATUM 2018-07-03				ANSVARIG Mårten Jansson		RITINGSNUMMER E-66 8-001		REV -

LEDNINGSDRAGNING OCH
INKOPPLING INGÅR I EE



LEDNINGSDRAGNING OCH
INKOPPLING INGÅR I
ANNAN ENTREPRENAD

LEDNINGAR

- E1 - KRAFTMATNING
- 01.2 - ELAKY 20x2x0,6
- 03 - KAT5 4x2x0,5

DÄR INGET ANNAT ANGES:
ELAKY 2x2x0,6

PREFAB FVUC

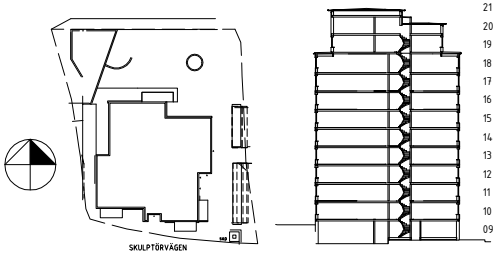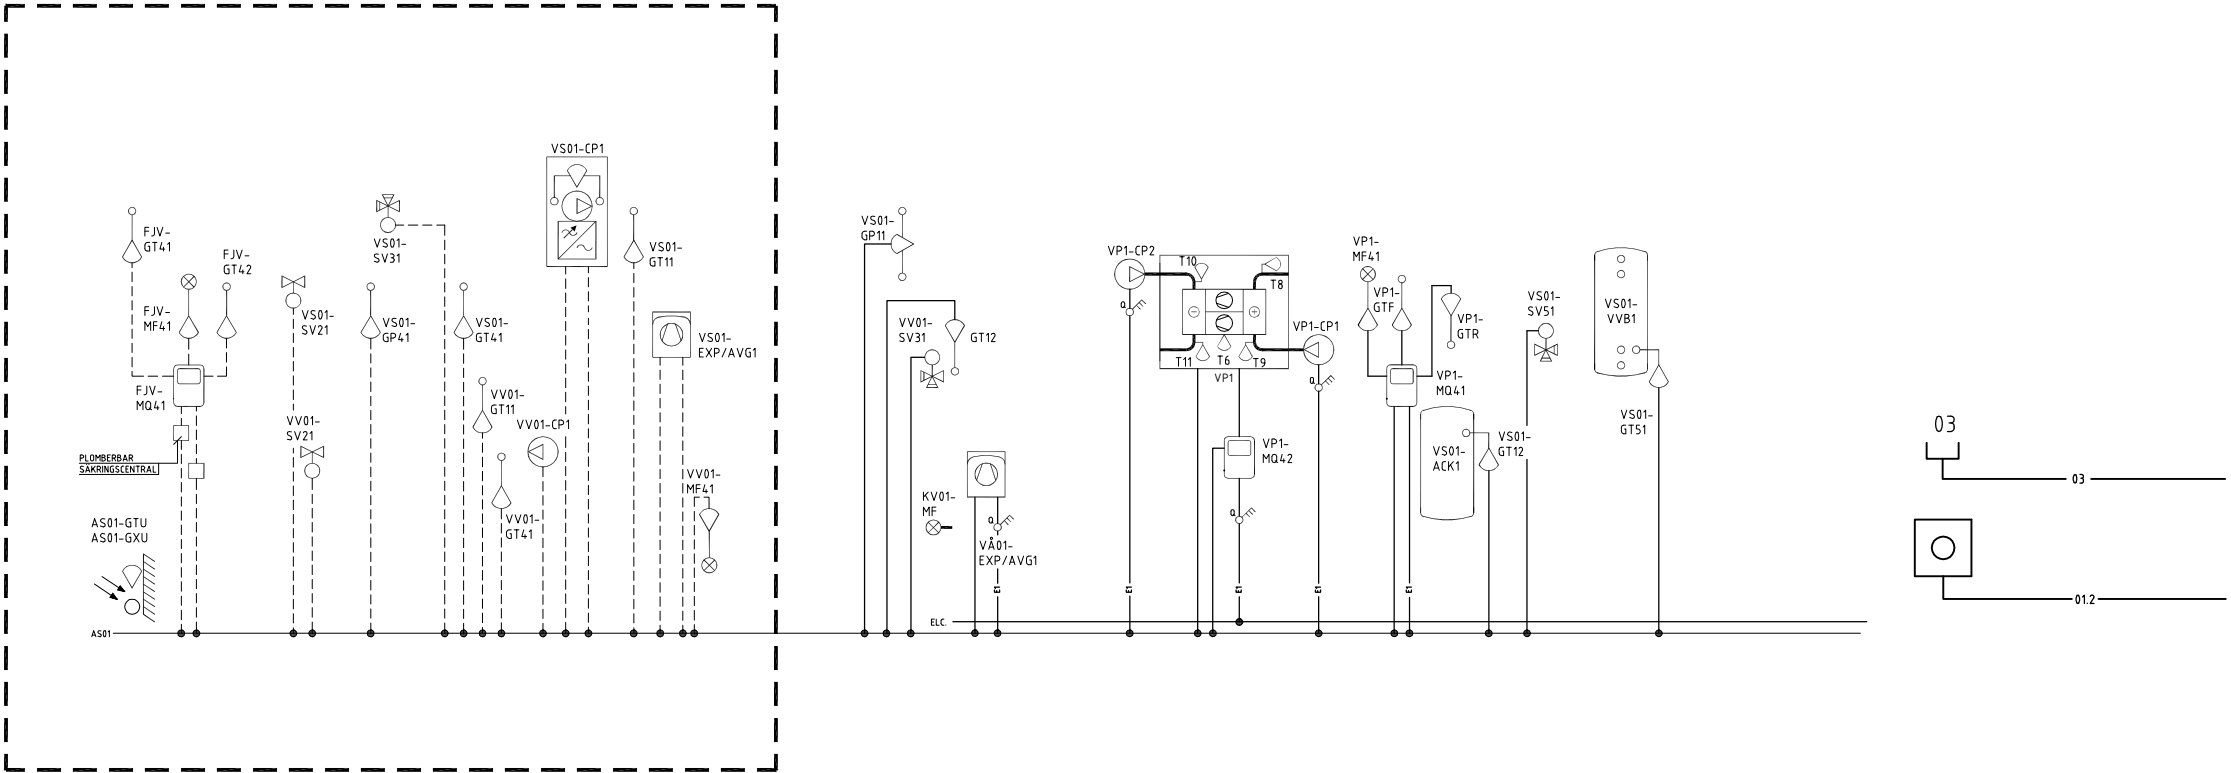

RELATIONSHANDLING		REV	ANT	ÄNDRINGEN AVSER	SDN	DATUM
Box 6048, 171 06 SOLNA Landsvägen 50 A, SUNDBYBERG		SÖDERTERRASSEN				
JOHANNESHÖV		PRINCIPSCHEMA				
UC		SKALA A3 -				
RITAD KONSTRUERAD		HANDLÄGGARE		ARBETSNUMMER		
HJ		HJ		15242		
DATUM		ANSVARIG		RITINGSNUMMER		
2018-07-03		Mårten Jansson		E-81.8-001		
KOD TYP POS		ANSVARIG		REV		